


FÖRKLARINGAR


RINTNINGEN ÄR BASERAD PÅ SKANNAD ORIGINALRITNING

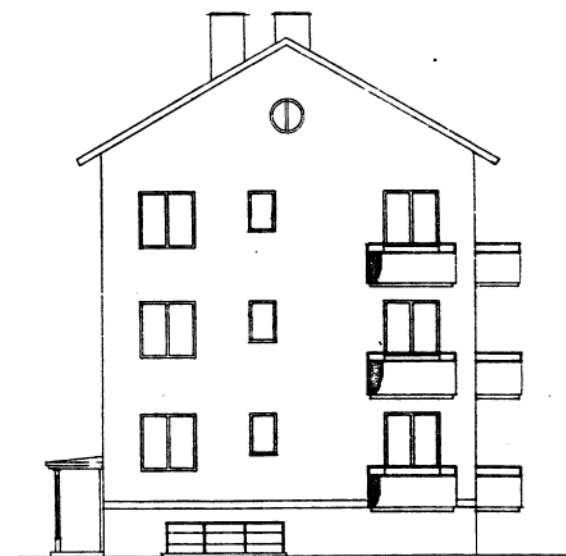


Fasad mot norr




Fasad mot väster

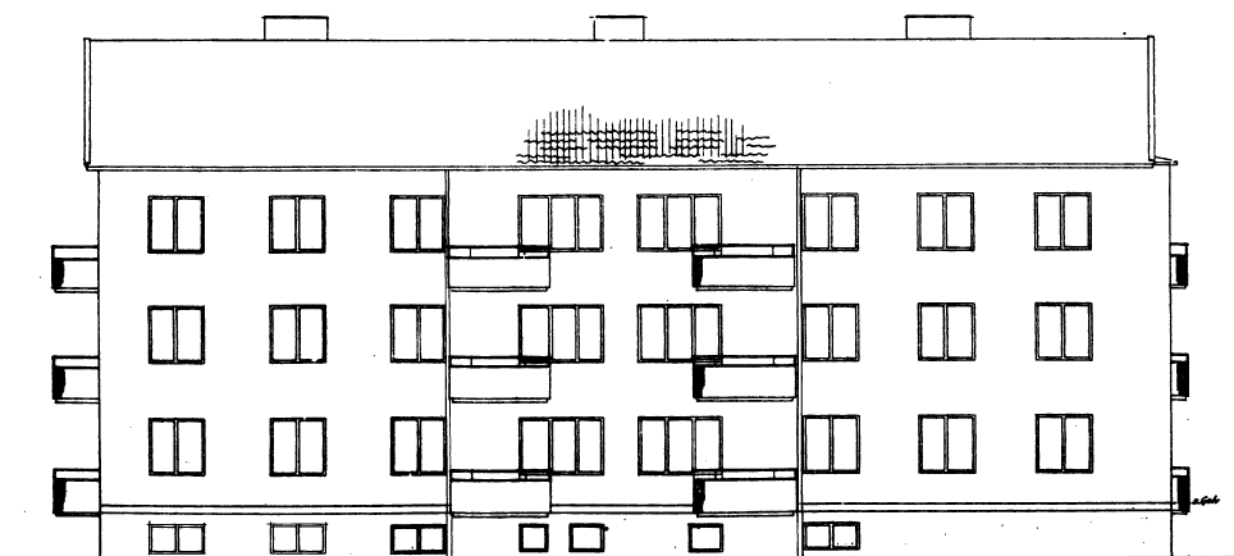



Fasad mot söder

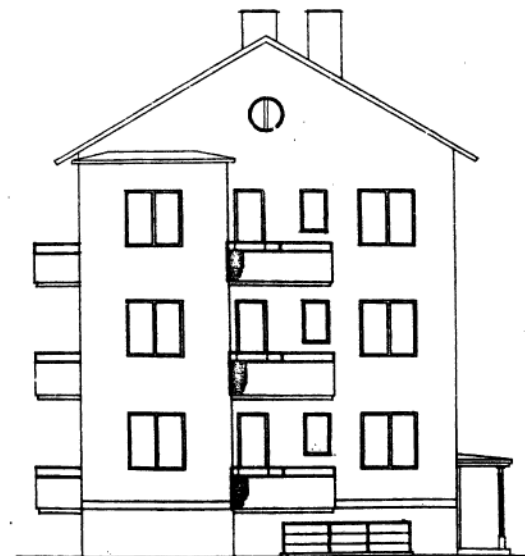

Fasad mot öster

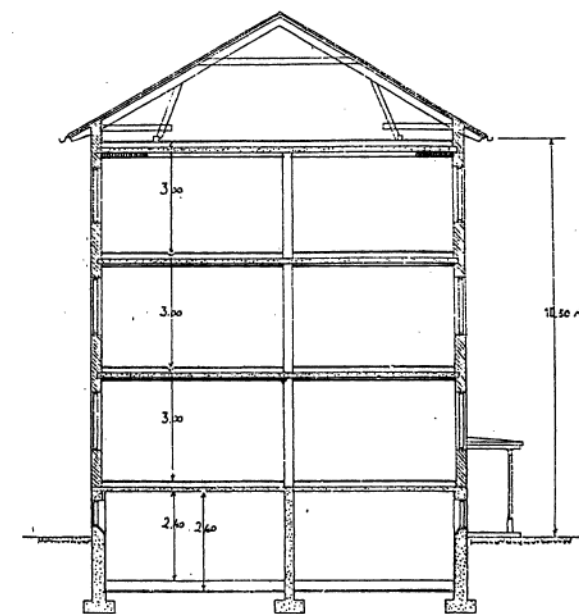

Sektion

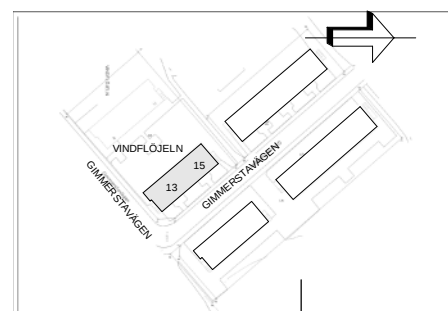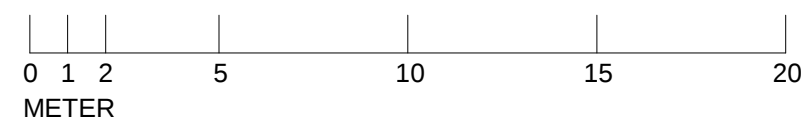

Bygglöshandling			BET	ÄNDRINGEN AVSER	DATUM	SIGN
Newsec Property Asset Management 08 55 80 50 00			Vindflöjeln 5			
UPPDRAG NR 151159	RITAD/KONSTR AV E. Dahlman	HANDLÄGGARE E. Dahlman	Fasader/ Sektion - Relation Gimmerstavägen 13, 15			
DATUM 2020-04-30	ANSVARIG Mikaela Grevesmühl		SKALA 1:200	NUMMER R-40.3-2001	BET	