



## FÖRKLARINGAR

RINTNINGEN ÄR BASERAD PÅ SKANNAD ORIGINALRITNING

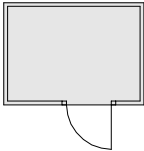


NYA TILLSKAPADE LÄGENHETS FÖRRÅD

Gimmerstavägen 19 - 21

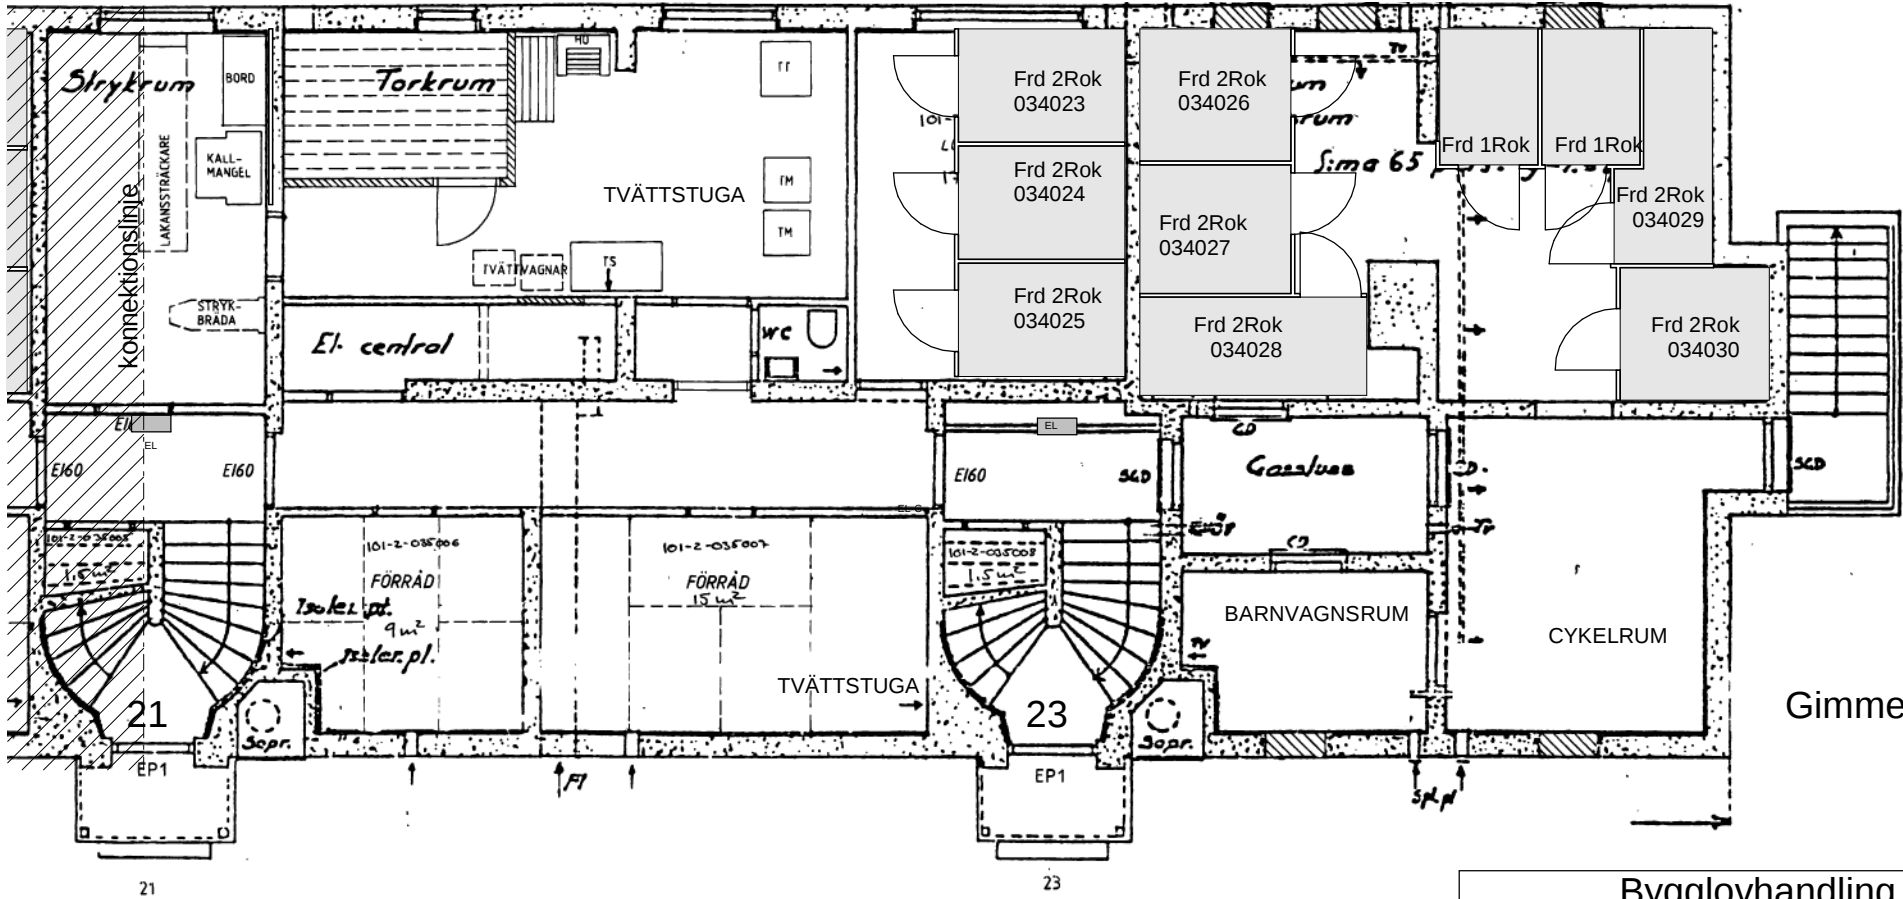

Gimmerstavägen 21 - 23

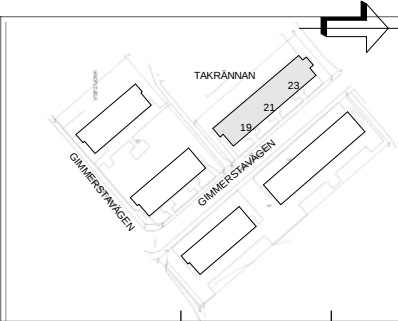

| Bygglöshandling                                 |                             |                        |
|---|-----------------------------|------------------------|
| Newsec Property Asset Management 08 55 80 50 00 |                             |                        |
| UPPDRAG NR 151158                               | RITAD/KONSTR AV E. Dahlman  | HANDLÄGGARE E. Dahlman |
| DATUM 2020-04-30                                | ANSVARIG Mikaela Grevesmühl |                        |

| BET                                  | ÄNDRINGEN AVSER    | DATUM | SIGN |
|--------------------------------------|--------------------|-------|------|
| Takrännan 3                          |                    |       |      |
| Källarplan Gimmerstavägen 19, 21, 23 |                    |       |      |
| SKALA 1:100                          | NUMMER A-40.1-0101 | BET   |      |