



FÖRKLARINGAR


RINTNINGEN ÄR BASERAD PÅ SKANNAD ORIGINALRITNING

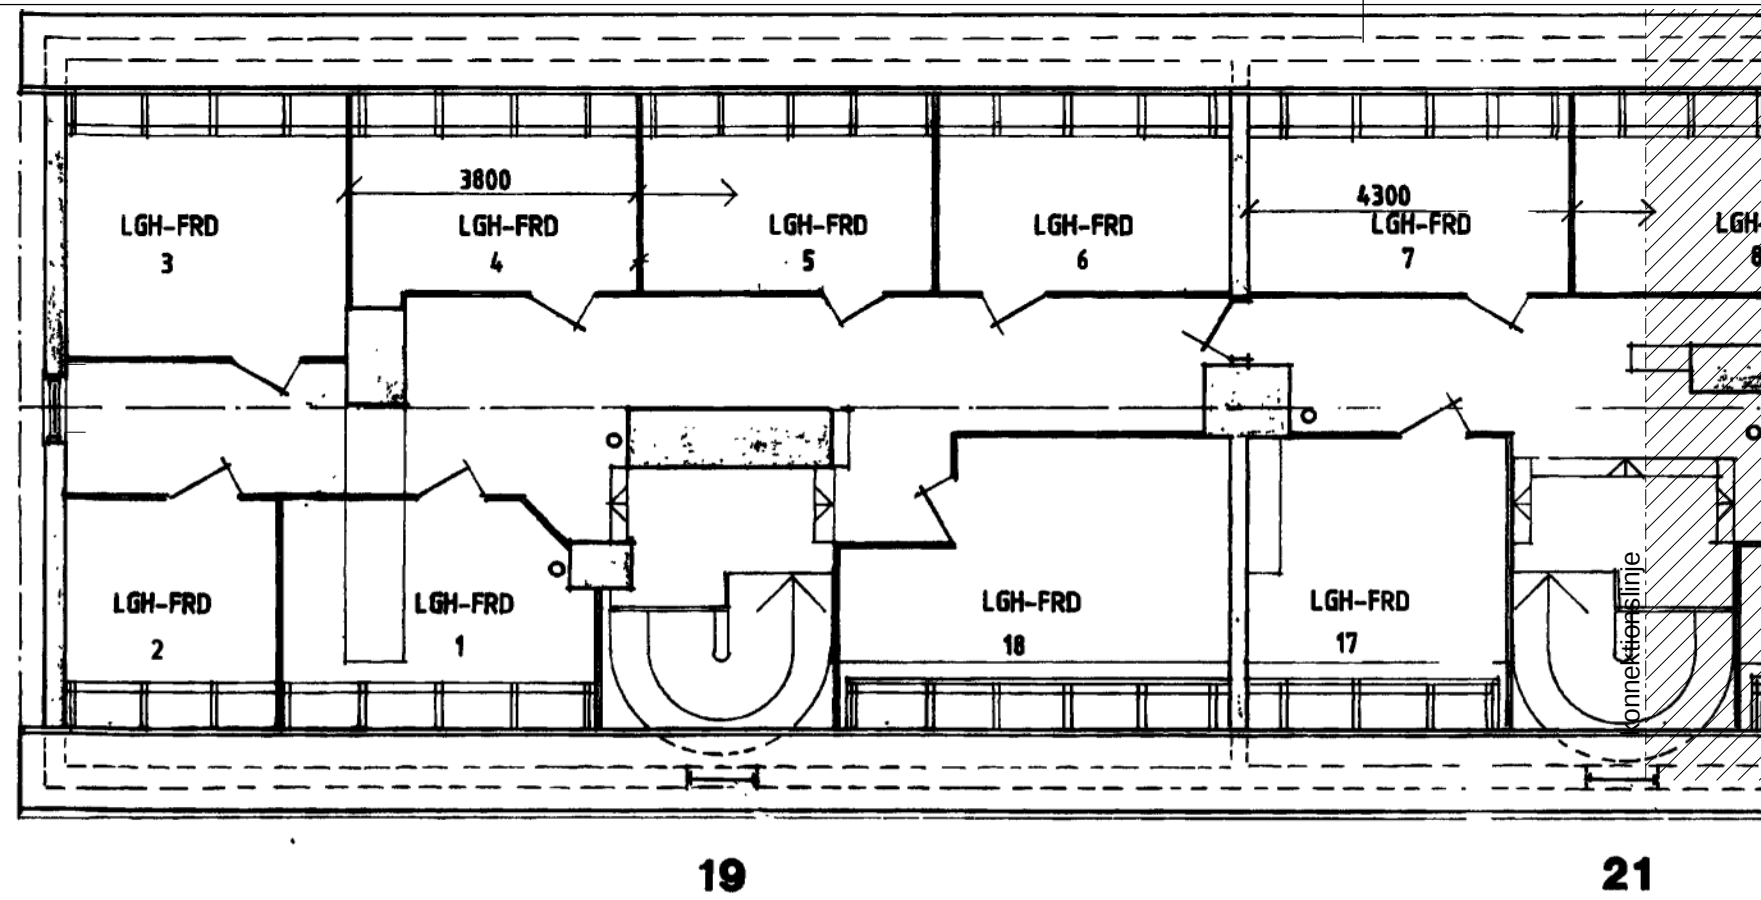

Gimmerstavägen 19 - 21

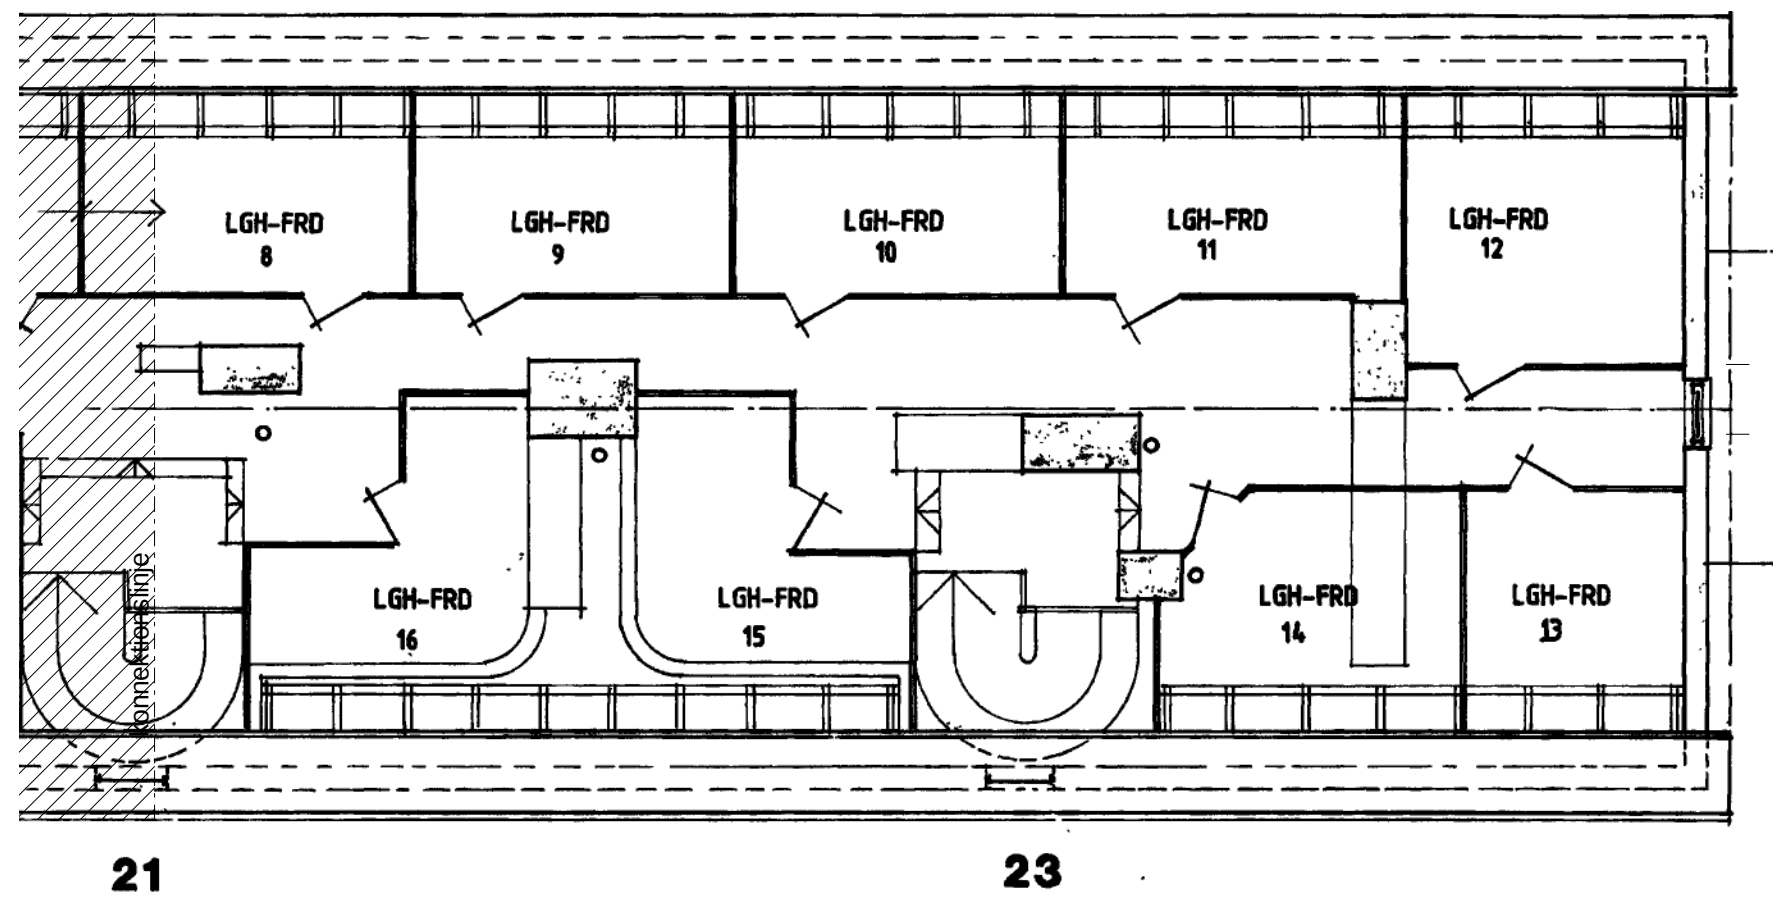

Gimmerstavägen 21 - 23

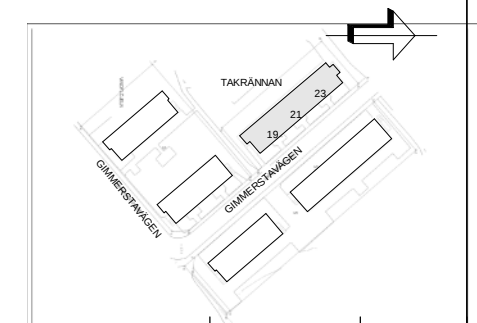

Bygglöshandling			BET	ÄNDRINGEN AVSER	DATUM	SIGN
Newsec Property Asset Management 08 55 80 50 00			Takrännan 3			
UPPDRAG NR 151158	RITAD/KONSTR AV E. Dahlman	HANDLÄGGARE E. Dahlman	Vindsplan - Relation Gimmerstavägen 19, 21, 23			
DATUM 2020-04-30	ANSVARIG Mikaela Grevesmühl		SKALA 1:100	NUMMER R-40.1-0401	BET	