
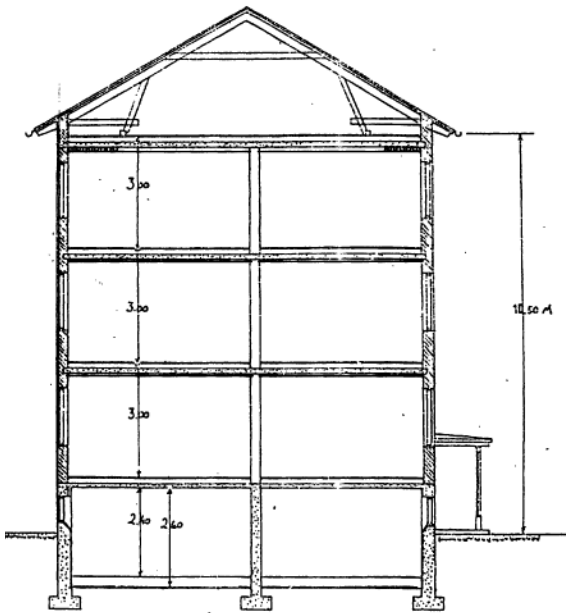
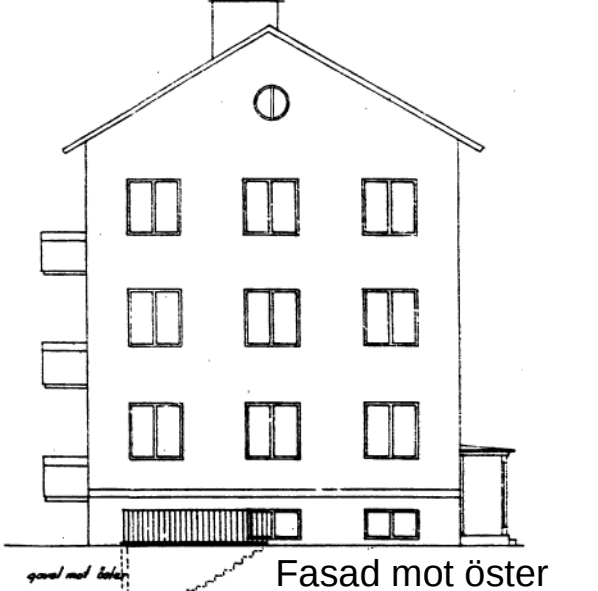



FÖRKLARINGAR

RINTNINGEN ÄR BASERAD PÅ
SKANNAD ORIGINALRITNING

MÅTT ANGES I MILLIMETER
PLUSHÖJDER ANGES I METER OCH
AVSER FÄRDIG YTA DÄR EJ ANNAT
ANGES

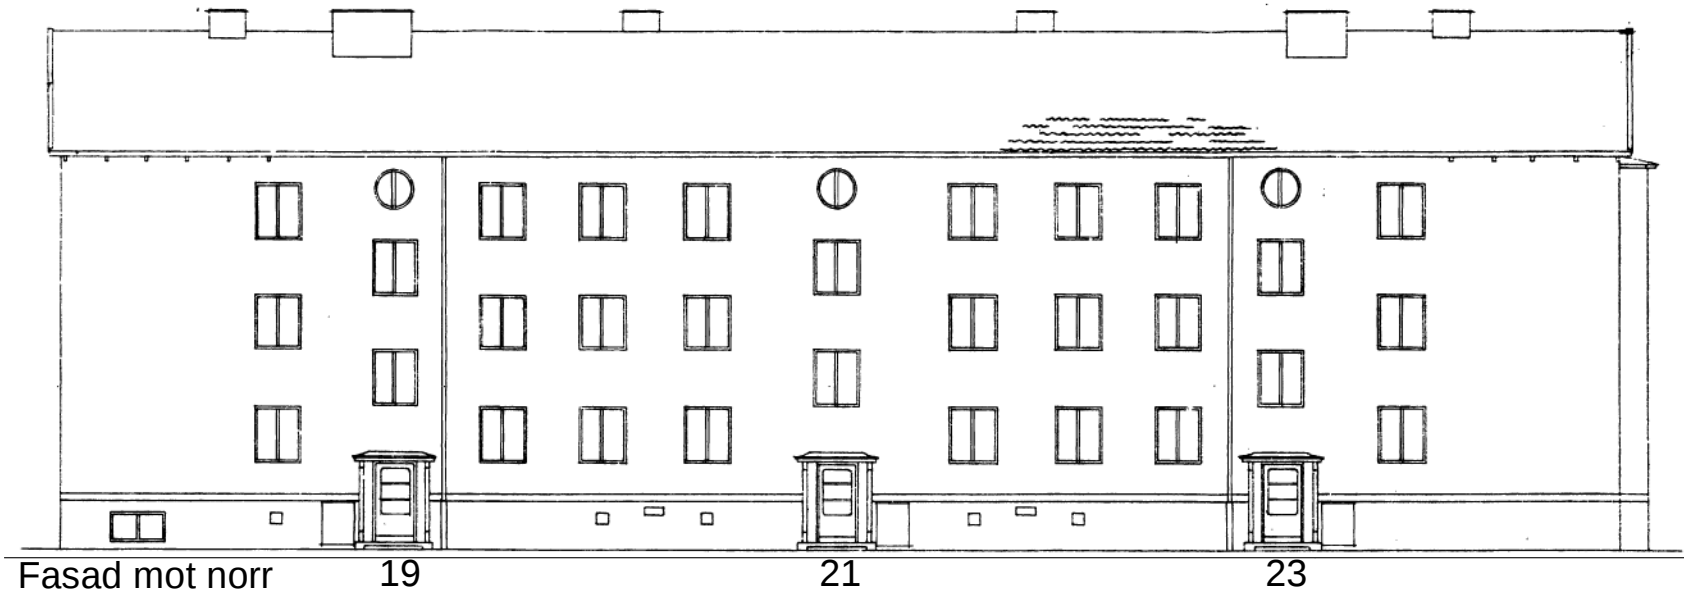

Sektion

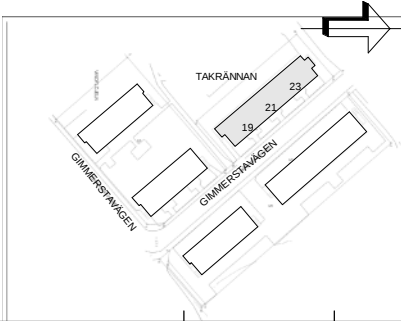

Bygglovhandling			BET	ÄNDRINGEN AVSER	DATUM	SIGN
Newsec Property Asset Management 08 55 80 50 00			Takrännan 3			
UPPDRAG NR 151158	RITAD/KONSTR AV E. Dahlman	HANDLÄGGARE E. Dahlman	Fasader/ Sektion - Relation Gimmerstavägen 19, 21, 23			
DATUM 2020-04-30	ANSVARIG Mikaela Grevesmühl		SKALA 1:200	NUMMER R-40.3-0001		BET