



FÖRKLARINGAR


RINTNINGEN ÄR BASERAD PÅ SKANNAD ORIGINALRITNING

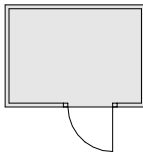

NYA TILLSKAPADE
LÄGENHETS FÖRRÅD

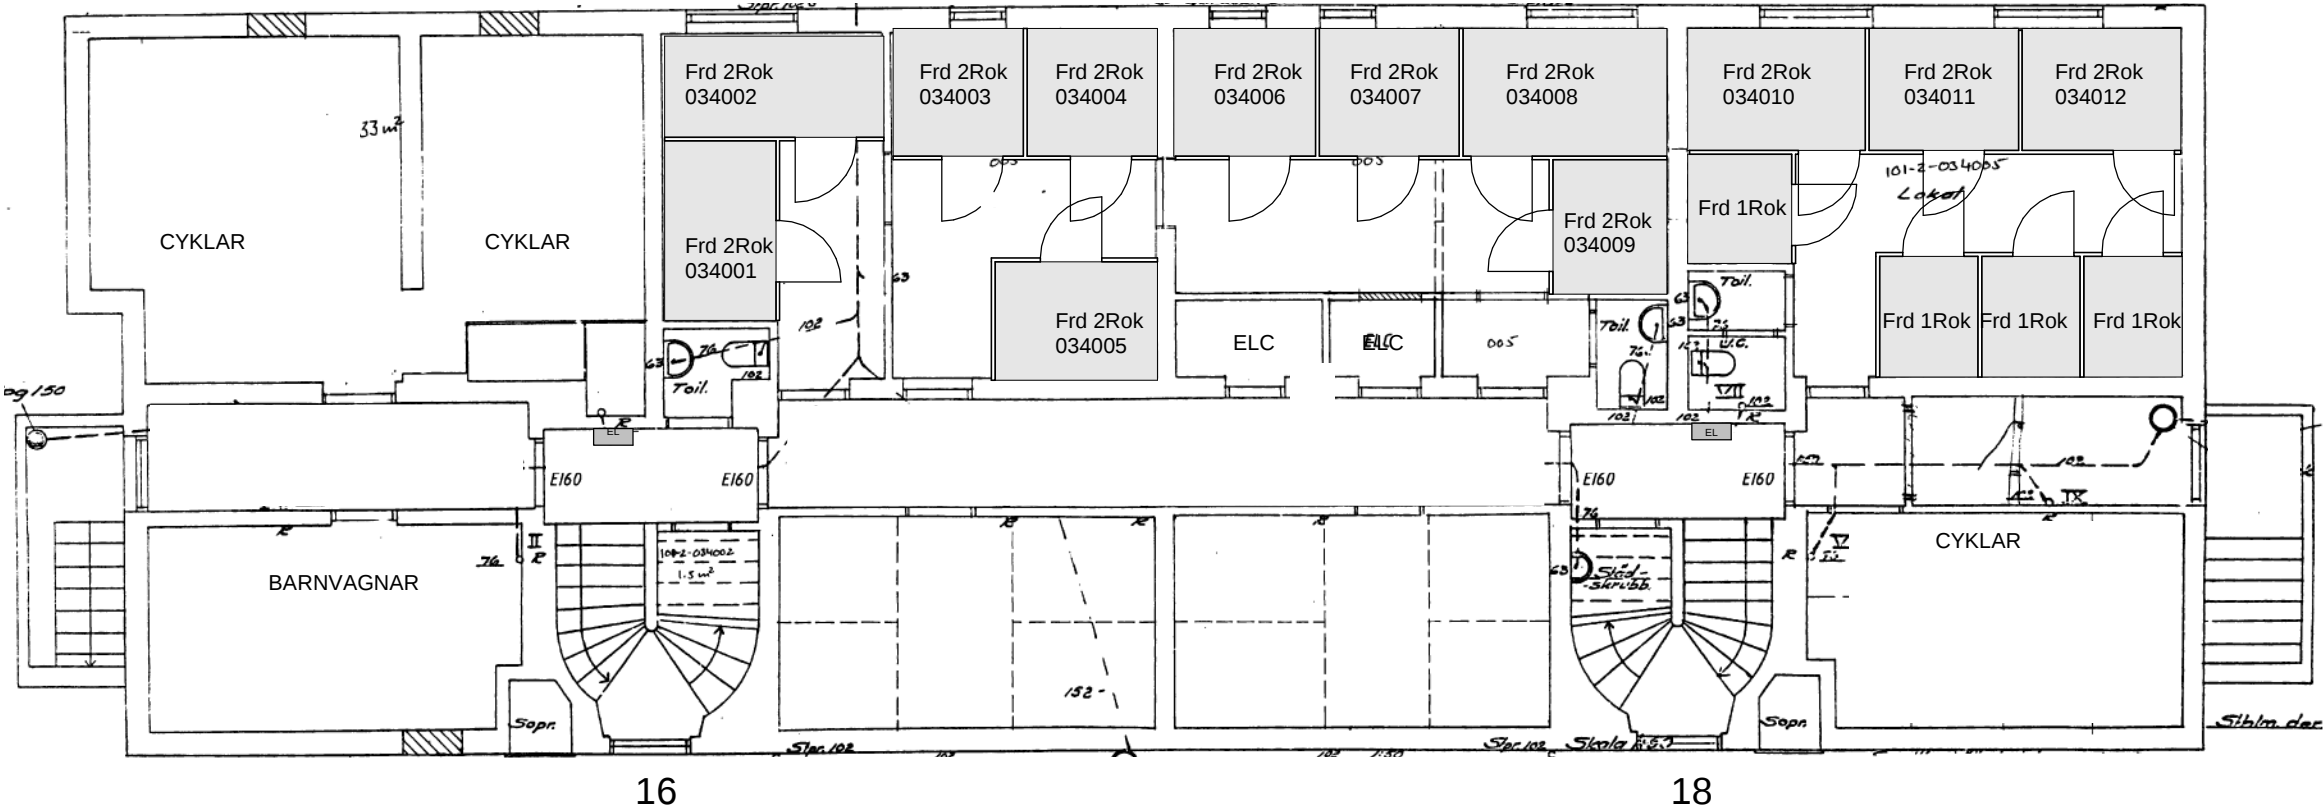

Gimmerstavägen 16 - 18

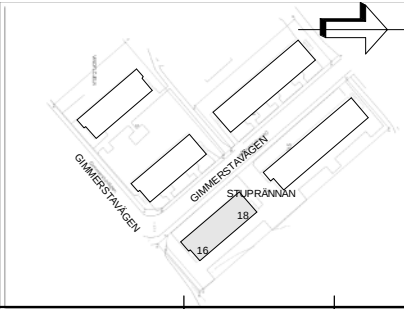

Bygglovhandling		
Newsec Property Asset Management 08 55 80 50 00		
UPPDRAG NR 151157	RITAD/KONSTR AV E. Dahlman	HANDLÄGGARE E. Dahlman
DATUM 2020-04-30	ANSVARIG Mikaela Grevesmühl	

BET	ÄNDRINGEN AVSER	DATUM	SIGN
	Stuprännan 5		
	Källarplan Gimmerstavägen 16, 18		
SKALA 1:100	NUMMER A-40.1-1101		BET