

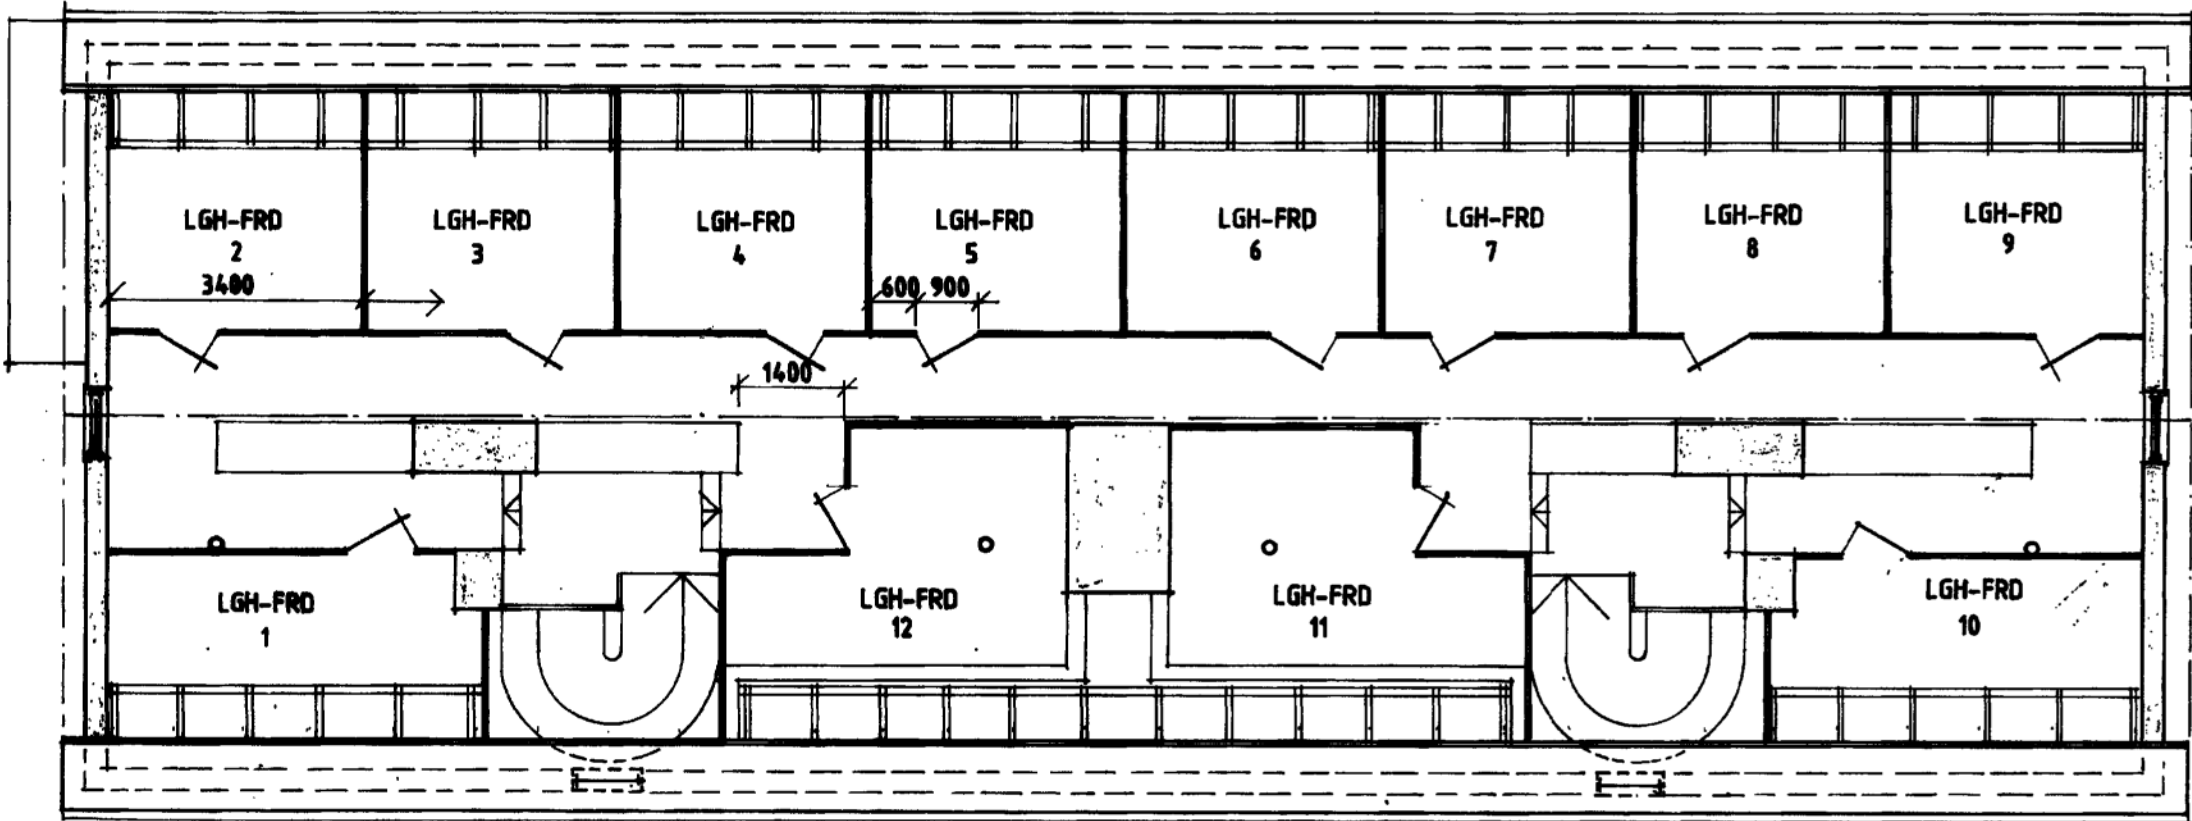


FÖRKLARINGAR

RINTNINGEN ÄR BASERAD PÅ SKANNAD ORIGINALRITNING

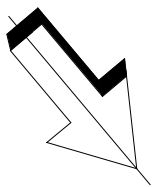

Gimmerstavägen 16 - 18

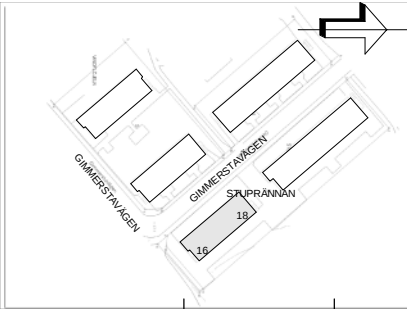

| Bygglovhandling | | | BET | ÄNDRINGEN AVSER | DATUM | SIGN |
|---|--------------------------------|---------------------------|---|-----------------------|-------|------|
| Newsec Property Asset Management 08 55 80 50 00 | | | Stuprännan 5 | | | |
| UPPDRAG NR 151157 | RITAD/KONSTR AV E. Dahlman | HANDLÄGGARE E. Dahlman | Vindsplan - Relation Gimmerstavägen 16, 18 | | | |
| DATUM 2020-04-30 | ANSVARIG Mikaela Grevesmühl | | SKALA 1:100 | NUMMER R-40.1-1401 | BET | |