

FÖRKLARINGAR

RINTNINGEN ÄR BASERAD PÅ SKANNAD ORIGINALRITNING



Fasad mot norr

20


22

24




Fasad mot väster

Fasad mot väster

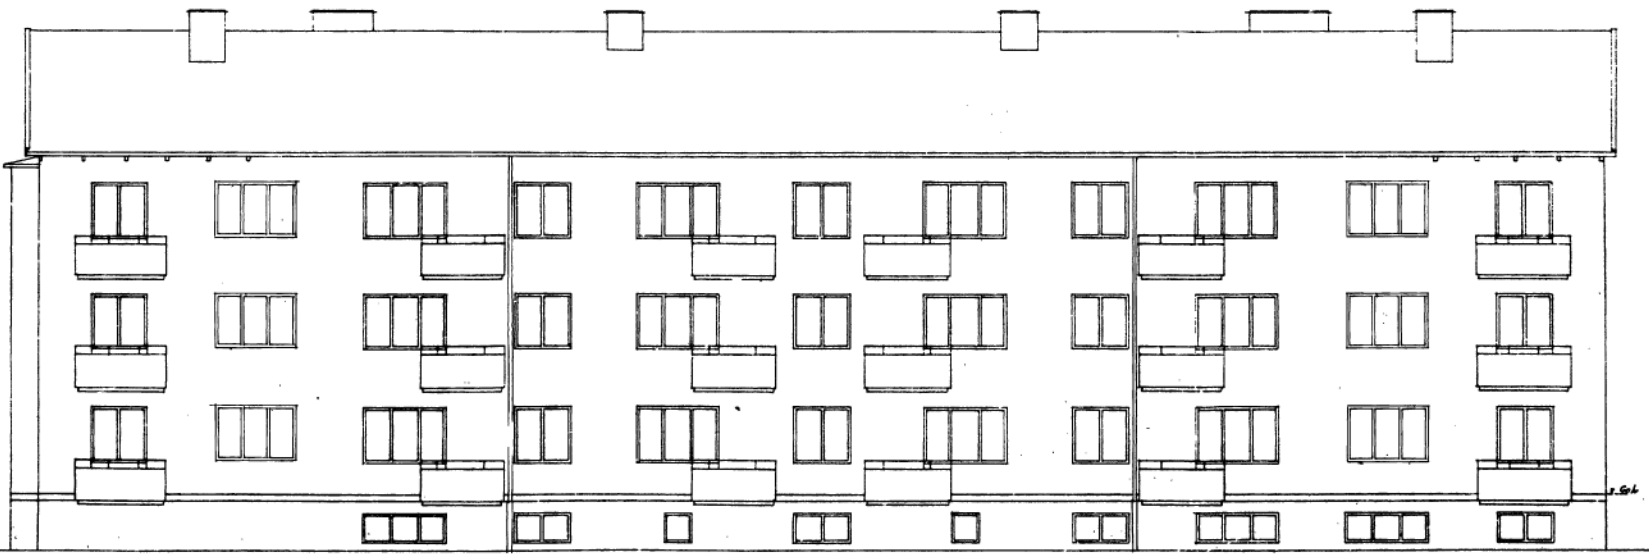


Fasad mot söder


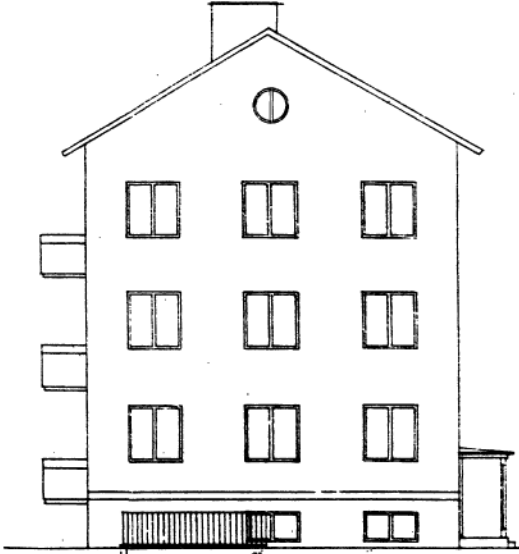


Fasad mot öster

Fasad mot öster

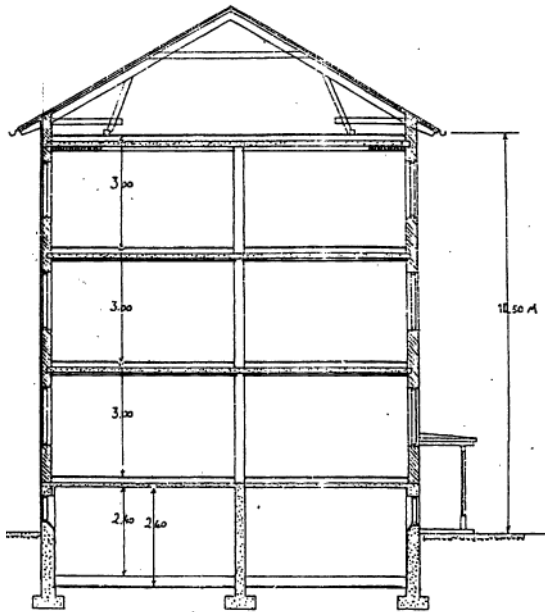

Sektion

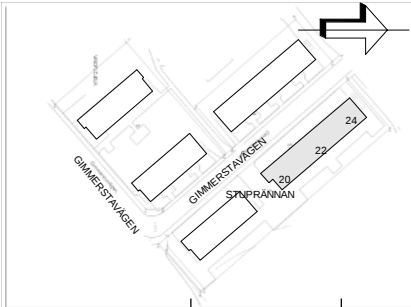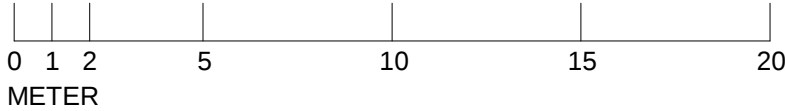

Bygglöshandling			BET	ÄNDRINGEN AVSER	DATUM	SIGN
Newsec Property Asset Management 08 55 80 50 00			Stuprännan 5			
UPPDRAG NR 151157	RITAD/KONSTR AV E. Dahlman	HANDLÄGGARE E. Dahlman	Fasader/ Sektion - Relation Gimmerstavägen 20, 22, 24			
DATUM 2020-04-30	ANSVARIG Mikaela Grevesmühl		SKALA 1:200	NUMMER R-40.3-0002	BET	