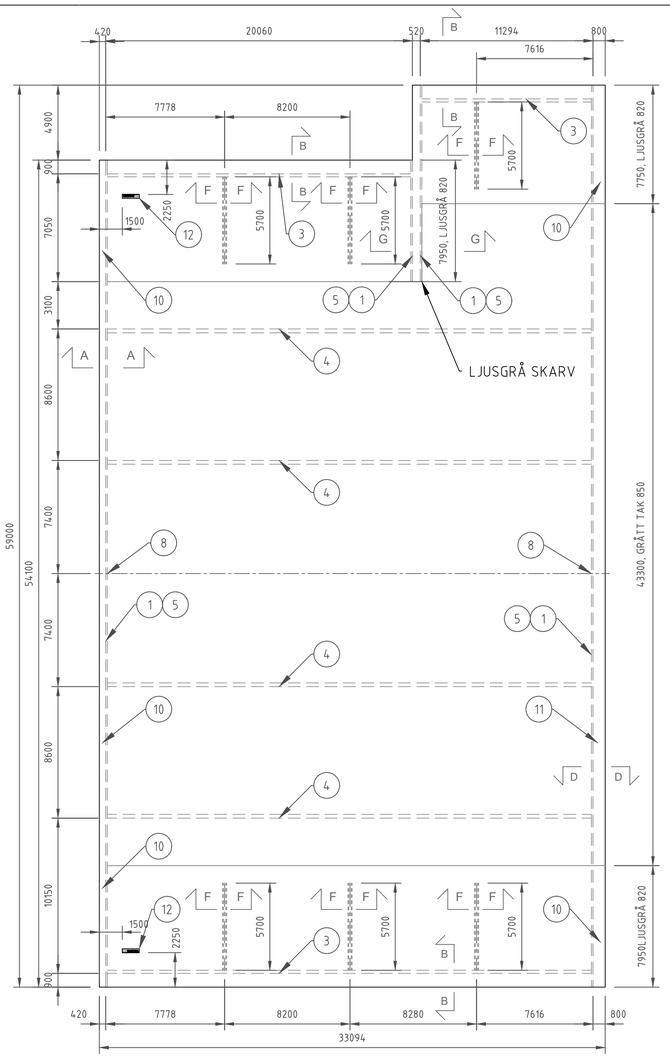

TAKDUK 1

ANTAL= 1 st.
AREA= 2070 m²

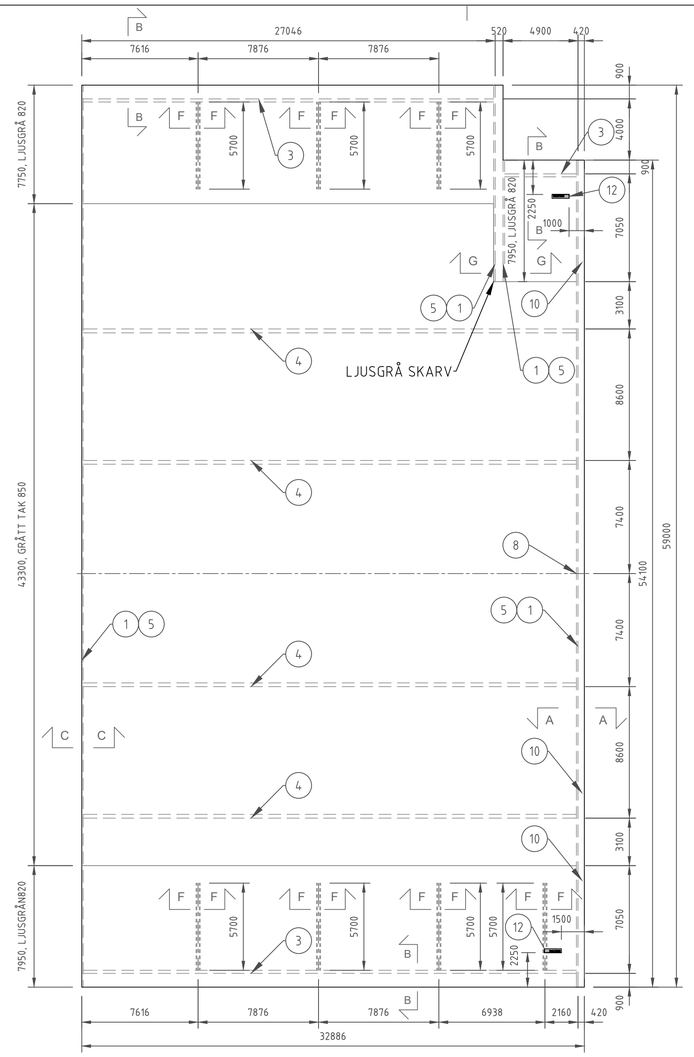

TAKDUK 2

ANTAL= 1 st.
AREA= 2055 m²

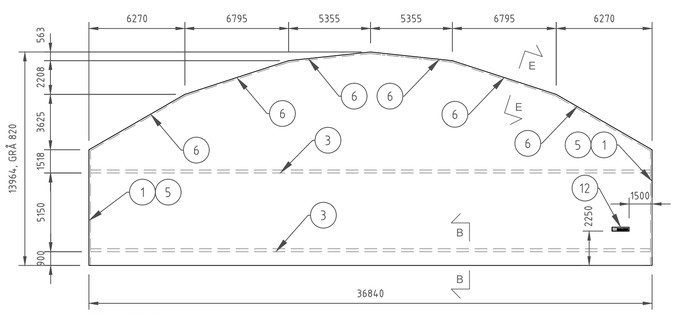

GAVELDUK 1

ANTAL= 1 st.
AREA= 472 m²

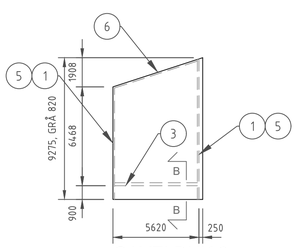

GAVELDUK 2

ANTAL= 1 st.
AREA= 55 m²

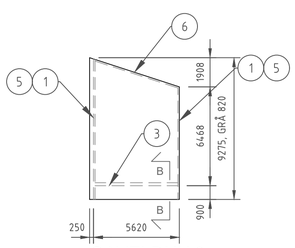

GAVELDUK 3

ANTAL= 1 st.
AREA= 55 m²

SKALA 1:100 i A1-format (1:400 i A3-format)

0 1 5 10 15 20

SECTION A, SCALE 1:10

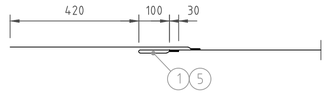

SECTION B, SCALE 1:10

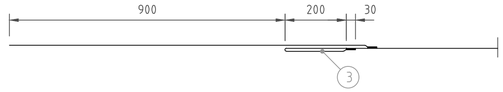

SECTION C, SCALE 1:10

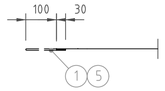

SECTION D, SCALE 1:10

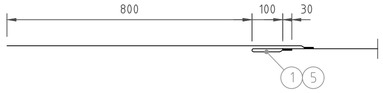

SECTION E, SCALE 1:10

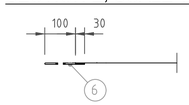

SECTION F, SCALE 1:10

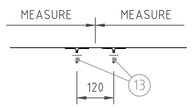

SECTION G, SCALE 1:10

FÖRESKRIFTER

NORMER OCH HANDBÖCKER

FÖR DIMENSIONERING OCH UTFÖRANDE GÄLLER FÖLJANDE BESTÄMMELSER:
Eurocode EN 1990 (2004), EN 1993-1-1:2005, EN 1993-1-3, (2005) EN 1991-1-4:2005 and EN 1993-1-8:2005

LASTER

SNÖZON 2.0 MED 4 M BÅGAVSTÅND
VINDLAST Vref= 24 m/s
TERRÄNGTYP II
SÄKERHETSKLASS 3

STÅLKVALITET

PLÅTAR: S235J2G3
L-JÄRN: S235JRG2
CHS: S235JR, KALLFORMADE
RHS: S355J2H, KALLFORMADE

SKRUVFÖRBAND

SKRUVFÖRBAND I FACKVERKSRAM:
SKRUV: M6S 8.8 ISO 4014 VFZ
MUTTER: M6M-8 ISO 4032 VFZ
BRICKA: BRB HV 200 SS70/SS3576
SKRUVFÖRBAND I GAVELPELARE OCH LÄNGSGÅENDE STÄNGER:
SKRUV: M6S 8.8 ISO 4014, VFZ
MUTTER: M6M 8 ISO 4032, VFZ
BRICKA: BRB HV 200 SS70/SS3576
ÅTDRAGNINGSMOMENT: FULL MANSKRAFT VID LÄNGD PÅ SKAFT
M12 - 150 mm
M16 - 300 mm
M20 - 500 mm
SÄKRING AV MUTTER GENOM TJÖRNSLAG ALT. ANV. METALLISK LÅSMUTTER.

SVETSFÖRBAND

SVETSKVALITET ENL. ISO 5817, KLASS C
ALLA SVETSAR ÄR STUMSVETS ALT KÄRLSVETS MED AV STORLEK a4 ELLER STÖRRE DÄR INGET ANNAT ANGES.

ROSTSKYDD

TILLVERKAT STÅL ROSTSKYDDAS ENLIGT SS-EN ISO 1461, MIN 70 micrometer
SKRUV, MUTTER OCH BRICKA LEVERERAS VFZ

TOLERANSER

TOLERANSER ENLIGT SBIs PUBL 112, DEC: 1992:
TOLERANSER FÖR STÅLKONSTRUKTIONER
SKÄRKLASS: Sk2
TOLERANSER FÖR BETONGBALKAR
MELLAN BULTGRUPPER I LÄNGDSLED: +/- 5 mm
MELLAN BULTGRUPPER I LÄNGDSLED, TOTALT MÅTT: +/- 5 mm
MELLAN BULTGRUPPER I BREDD: +/- 10 mm
MELLAN BULTGRUPPER I HÖJD: +/- 5 mm
MELLAN BULTGRUPPER I HÖJD, TOTALT MÅTT: +/-30mm
MARKTRYCK UNDER BETONGFUNDAMENT CA. 1,5 kg/cm2

FÄRG

VINYPLAN H900
PVC - BELAGD POLYESTERVÄV
1100 DTEX 2 / 2 BINDNING
TYPGODKÄNNANDEBEVIS 2382/80

FÄRGKODER NCS:

~~VIT-~~	~~0500~~
~~RÖD-~~	~~4050Y90R~~
~~FALURÖD-~~	~~5540Y90R~~
~~GRÖN-~~	~~6020G10Y~~
~~MÖRKGRÖN-~~	~~7030B90G~~
~~BLÅ-~~	~~3070R80B~~
~~MÖRKBLÅ-~~	~~4060R80B~~
~~LJUSBLÅ-~~	~~1060R90B~~
GRÅ-	3500
GRAFITGRÅ-	6000

E	1	Justering höjd kanal i gavel	MATSD1	200902
D	1	Justering antal gaveldukar	MATSD1	200902
C	4	Justering av färg på kappor	MATSD1	200803
B	2	Anvisning ljusgrå skarv	MATSD1	200803
A	7	Sektioner	MATSD1	200603
BET	ANT	ÄNDRINGEN AVSER	SIGN	DATUM

1	PVC TUBE 100 mm
2	PVC TUBE 150 mm
3	PVC TUBE 200 mm
4	PVC TUBE 250 mm
5	OVAL VERTICAL HOLES Φ22/42, cc 200 mm
6	TUBE 100 mmWITH ATTACHED PLASTIC OR METAL RING Φ18, cc 200 mm
7	WIRE 8 mm 1770MPa, INSIDE TUBE LENGTH= 25500mm
8	CENTER MARKING ON INSIDE, BLACK PVC PATCH 50x50 mm
9	ASSEMBLY ROPE, LENGTH= 14000mm
10	PVC-FLAP, COLOR - SAME AS SIDES, GABLES
11	PVC-FLAP, COLOUR - GREY 850
12	LOGOTYPE "HALLTEC" 1000 mm
13	TUBE 50 mmWITH ATTACHED PLASTIC RING Φ18, cc 500 mm
14	VENTILATION NET 700x700 mm
15	TUBE 100 mmWITH ATTACHED PLASTIC OR METAL RING Φ18, cc 500 mm

ARBETSRITNING

ZINKENSDAMM

HALLTEC

UPPDRAG NR	RITAD AV	HANDLÄGGARE
	MATSD1	MATSD1
DATUM	ANSVARIG	
200701		

TÄLTÖVERBYGGNAD ISRINK
ZINKENSDAMM
DUKAR
36.5/42x65.5x7

SKALA	NUMMER	BET
A1= 1:100 A3= 1:400	D01-0221-1	E

Inkom till Stockholms stadsbyggnadskontor - 2020-10-13, Dnr 2020-07598