


Handlings-/ritningsförteckning

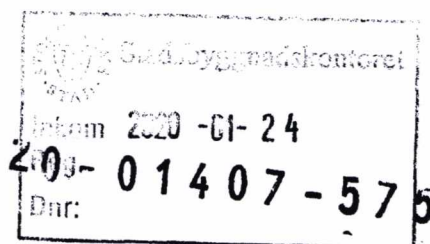

1. Ansökningsblankett (3² sidor)
2. Situationsplan
3. Fasadritning mot gården
4. Fasadritning mot gatan
5. Sektionsritning
6. Planritning A3
7. Planritning A4
8. Avtal kontrollansvarig





Stockholms
stad


STADSBYGGNADSKONTORET

Datum: 2019-10-28 Skala: 1:400

Referenssystem: Sweref99 18 00, RH2000

argatan

Inkom till Stockholms stadsbyggnadskontoret - 2020-01-24, Dnr 2020-01407

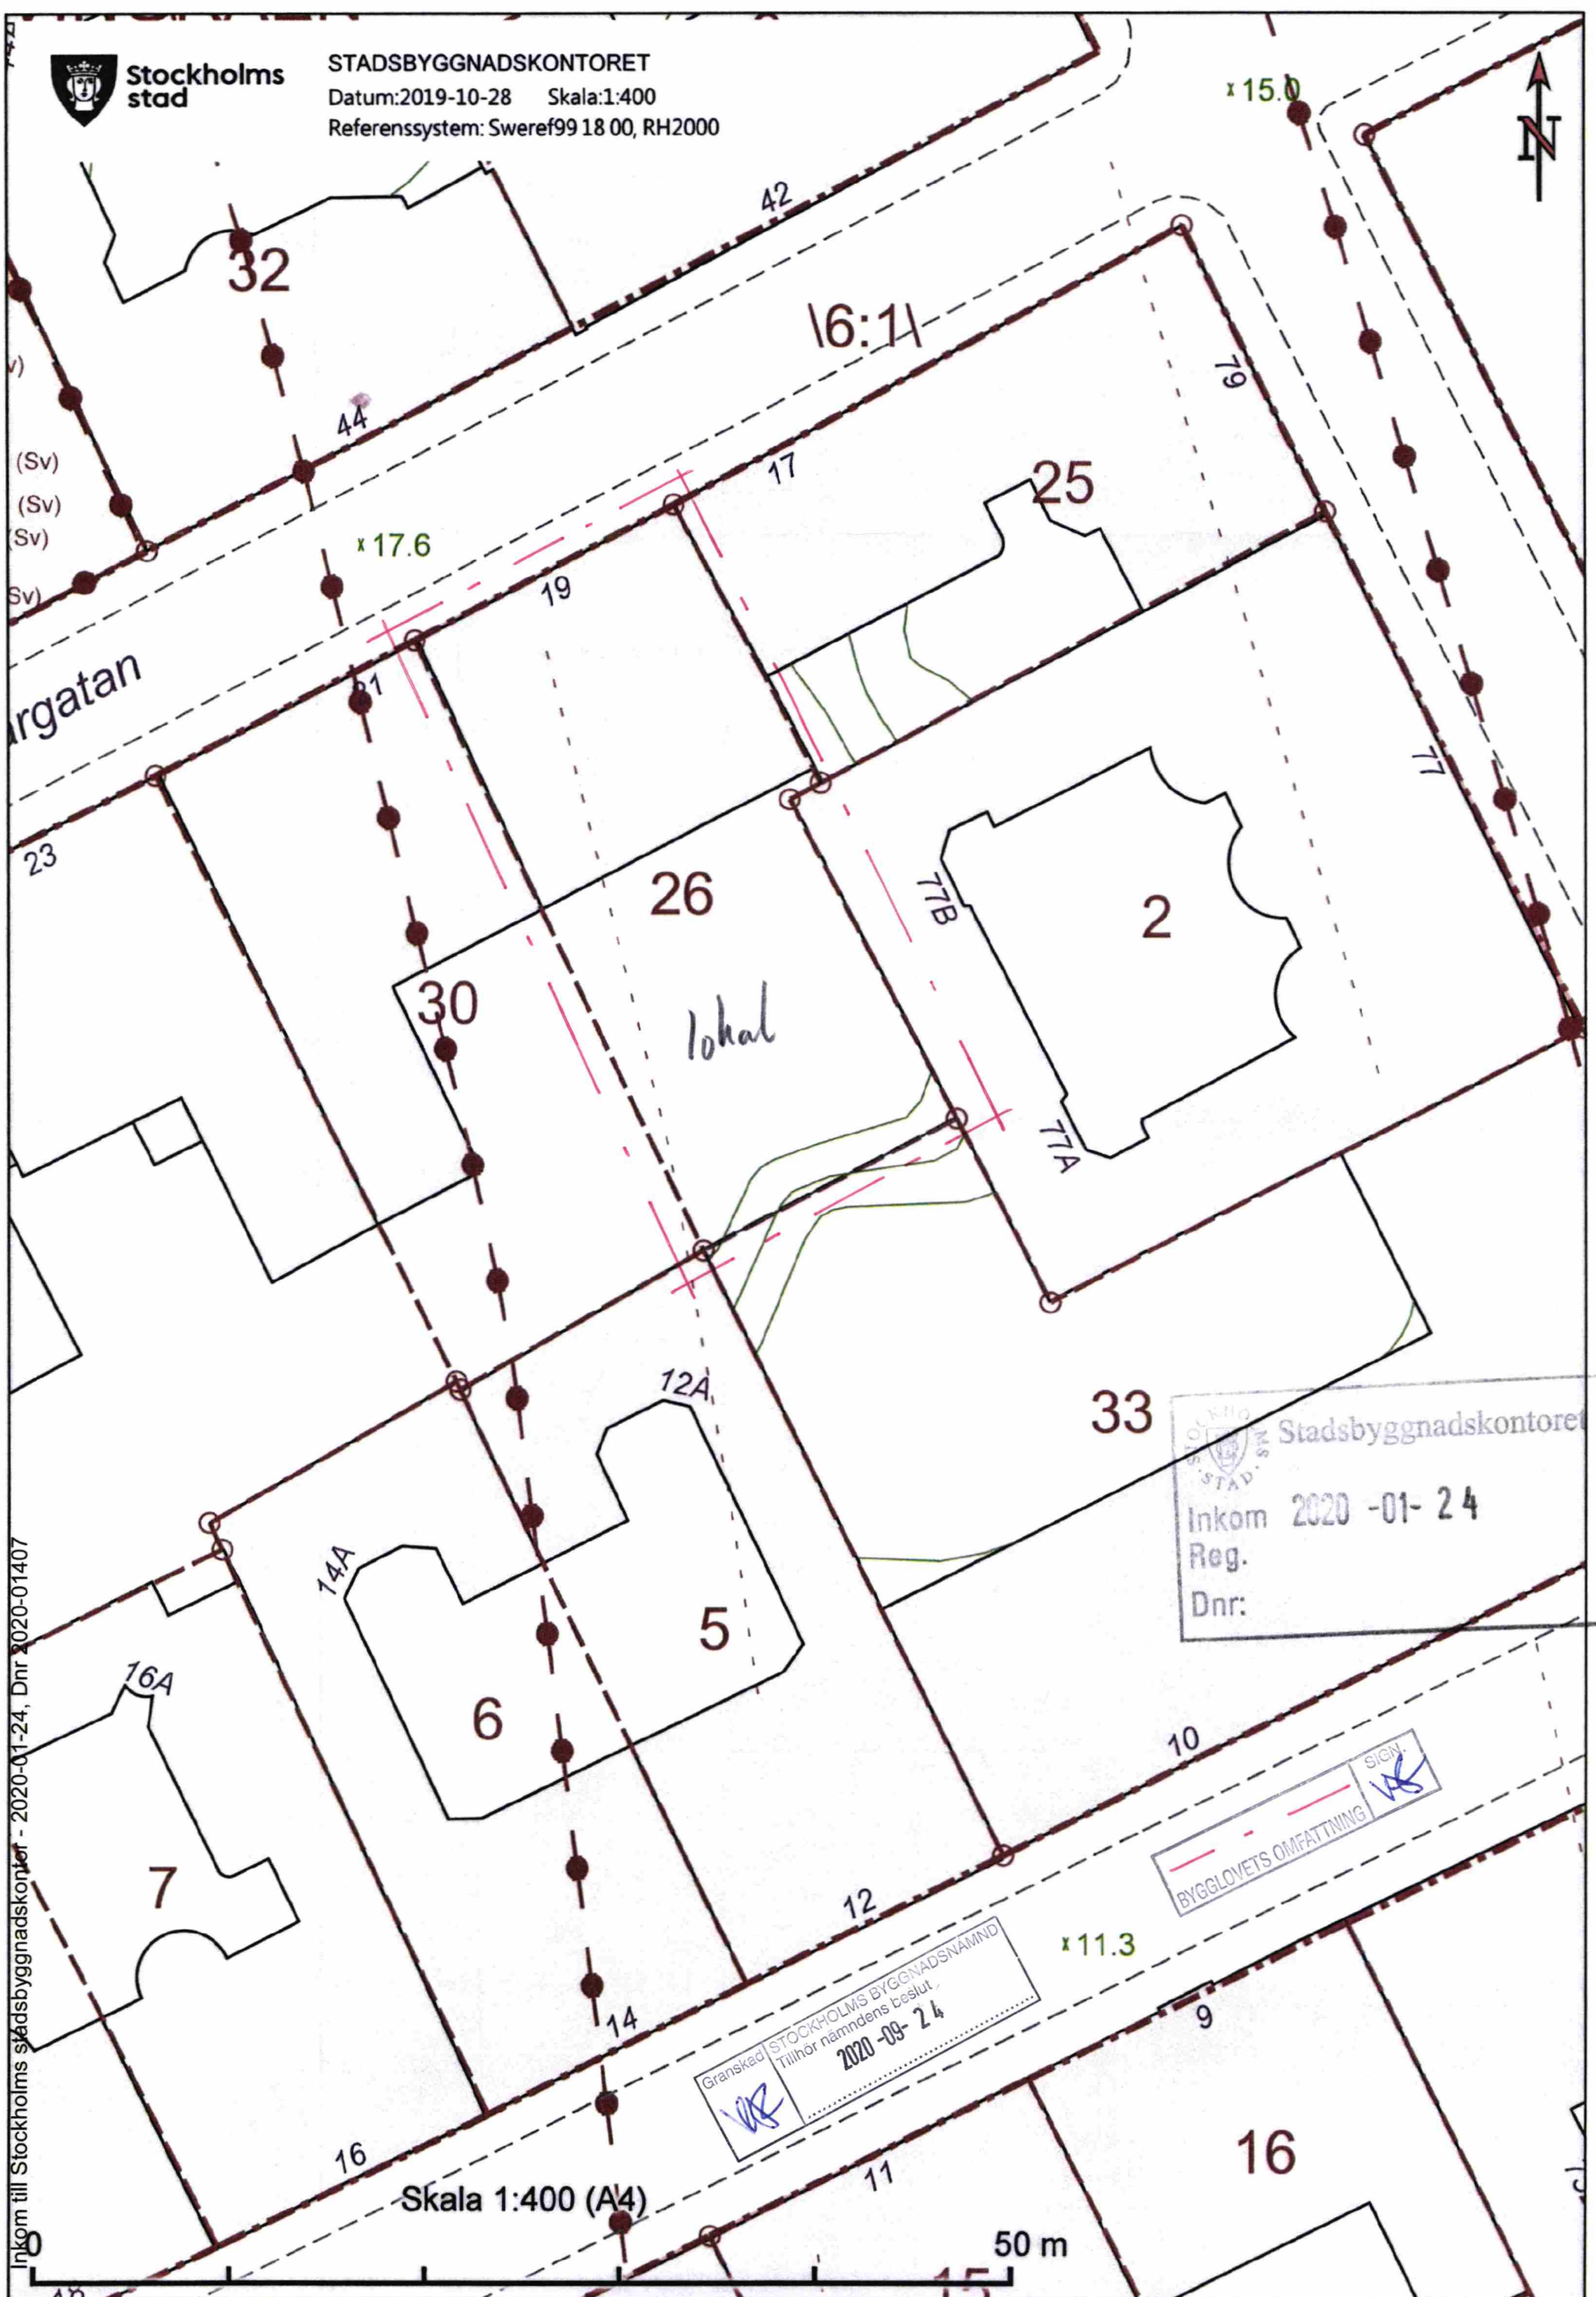

STADSBYGGNADSKONTORET
STAD
Inkom 2020-01-24
Reg.
Dnr:

Granskad STOCKHOLMS BYGGNADSNÄMND
Tillhör nämndens beslut
2020-09-24
VSR

BYGGLOVETS OMFATTNING
SIGN. VSR


Skala 1:400 (A4)

50 m

Fastighet: Rörstrand 26
Adress: Kammakargatan 19
Stadsdel: Norrmalm
Diarienum: 2020-01407

Golfbunkers AB
Carl Palmstierna
Dalagatan 52 Lgh 1401
113 24 STOCKHOLM

Möblerad planritning

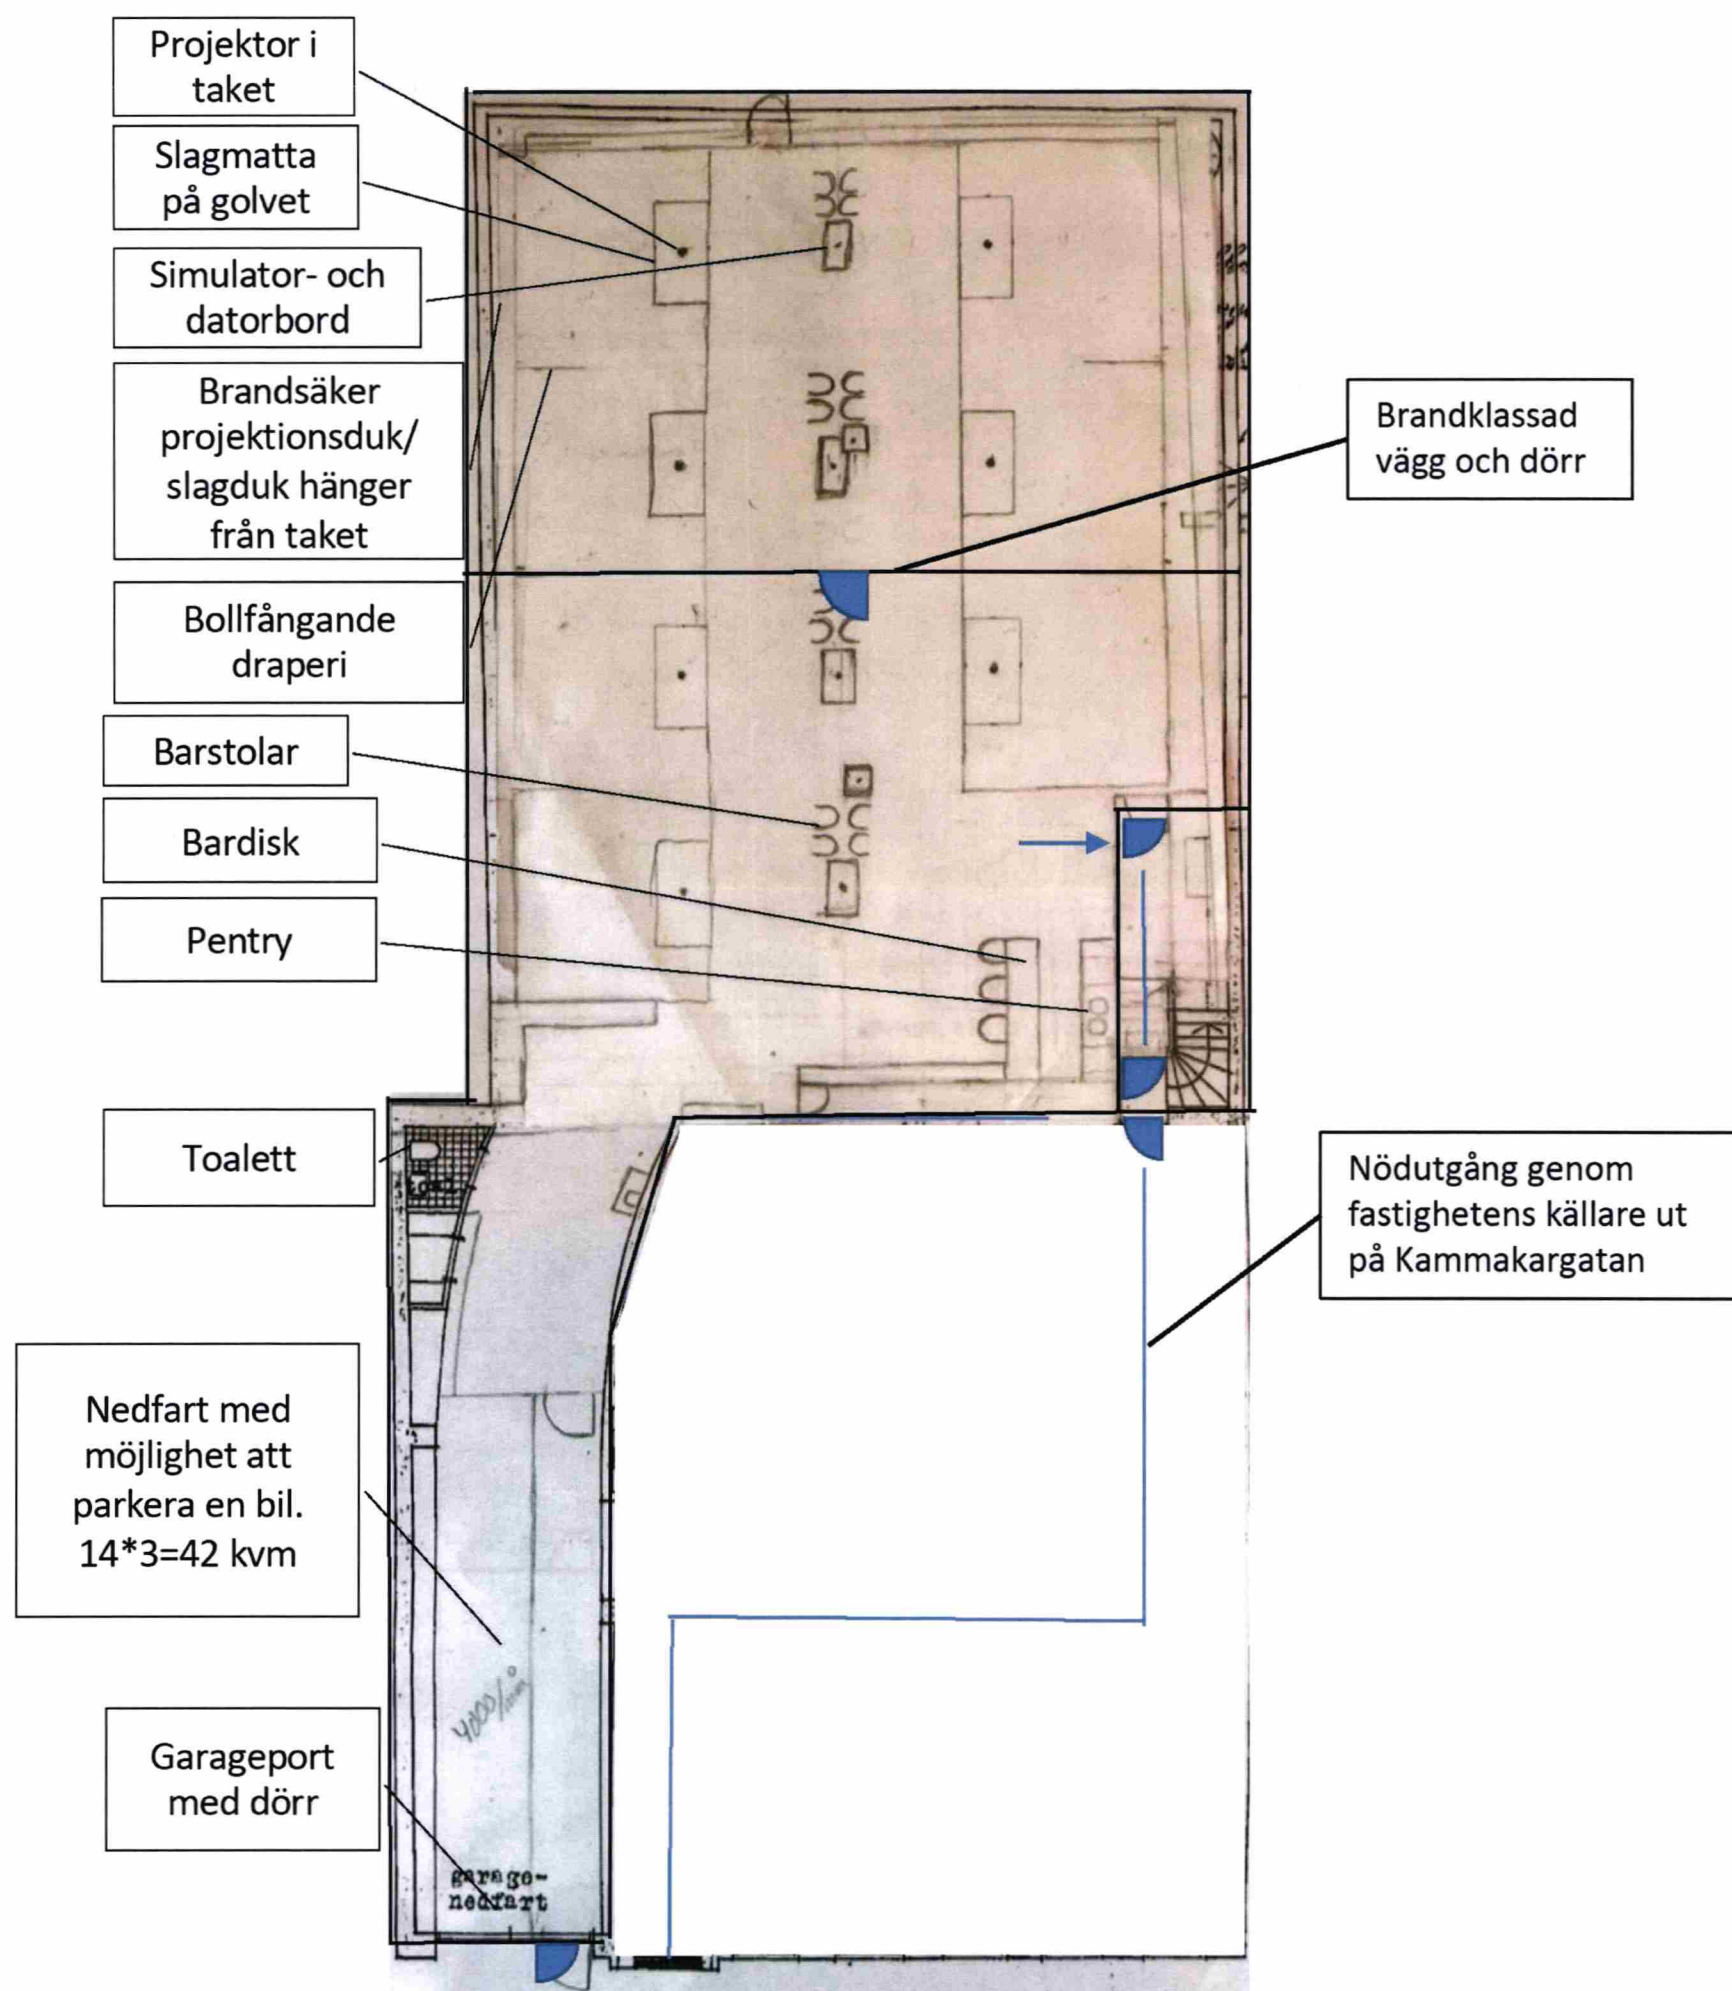

Kammakargatan

0 1 2 3 4 5 6 7 8 9 10 m



fasad mot Kammakaregatan

Stadsbyggnadskontoret
Inkom 2020-01-24
Reg.
Dnr 20-01407-575

4
ÄNDRINGSRITNING TILL
NYBYGGNAD I KVARTERET
RÖRSTRAND NR 26.

stockholm den 26.10.1936

Ernst Kruuse

dm 10 0 1 2 3 4 5 6 7 8 9 1cm.

Granskad	STOCKHOLMS BYGGNADSNÄMND
<i>VK</i>	Tillhör nämndens beslut
	2020-09-24


6 82 91
1936

Kv Hårstrand No. 26.


Ritning till nybyggnad. Skala 1:100

Fasader.


Lin
mål
Sty

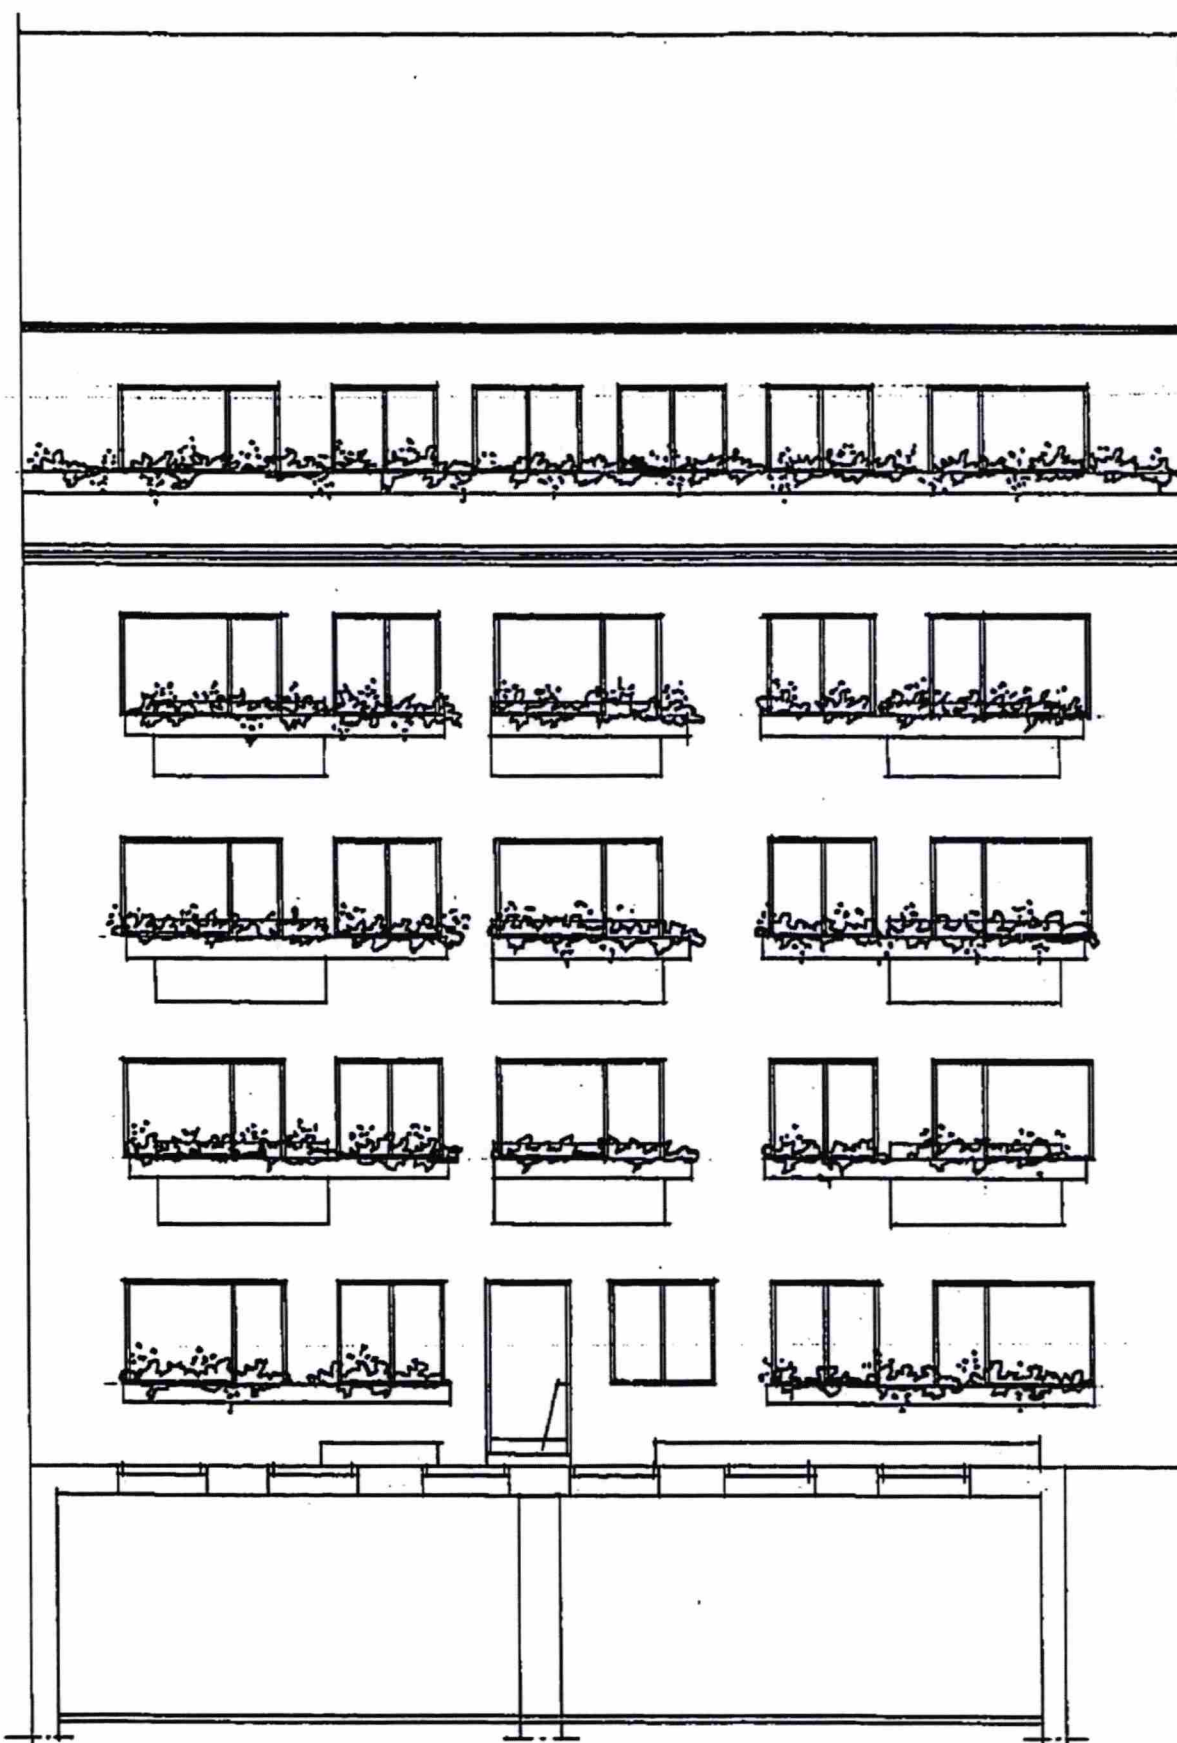

fasad mot gården

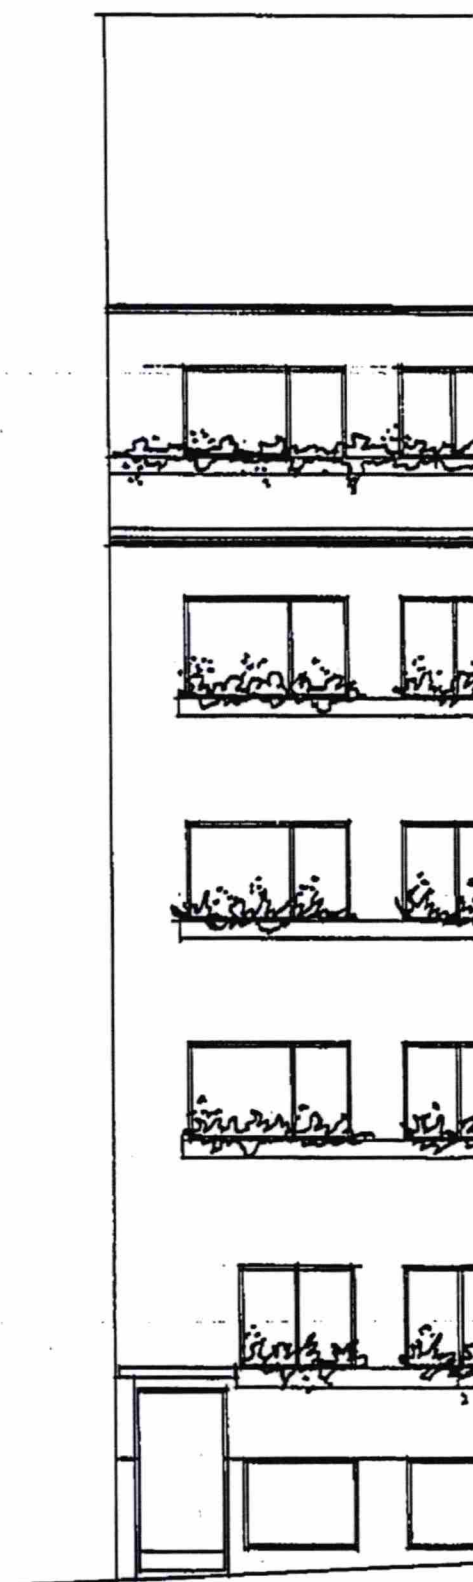

fasad mot Kamakaregat

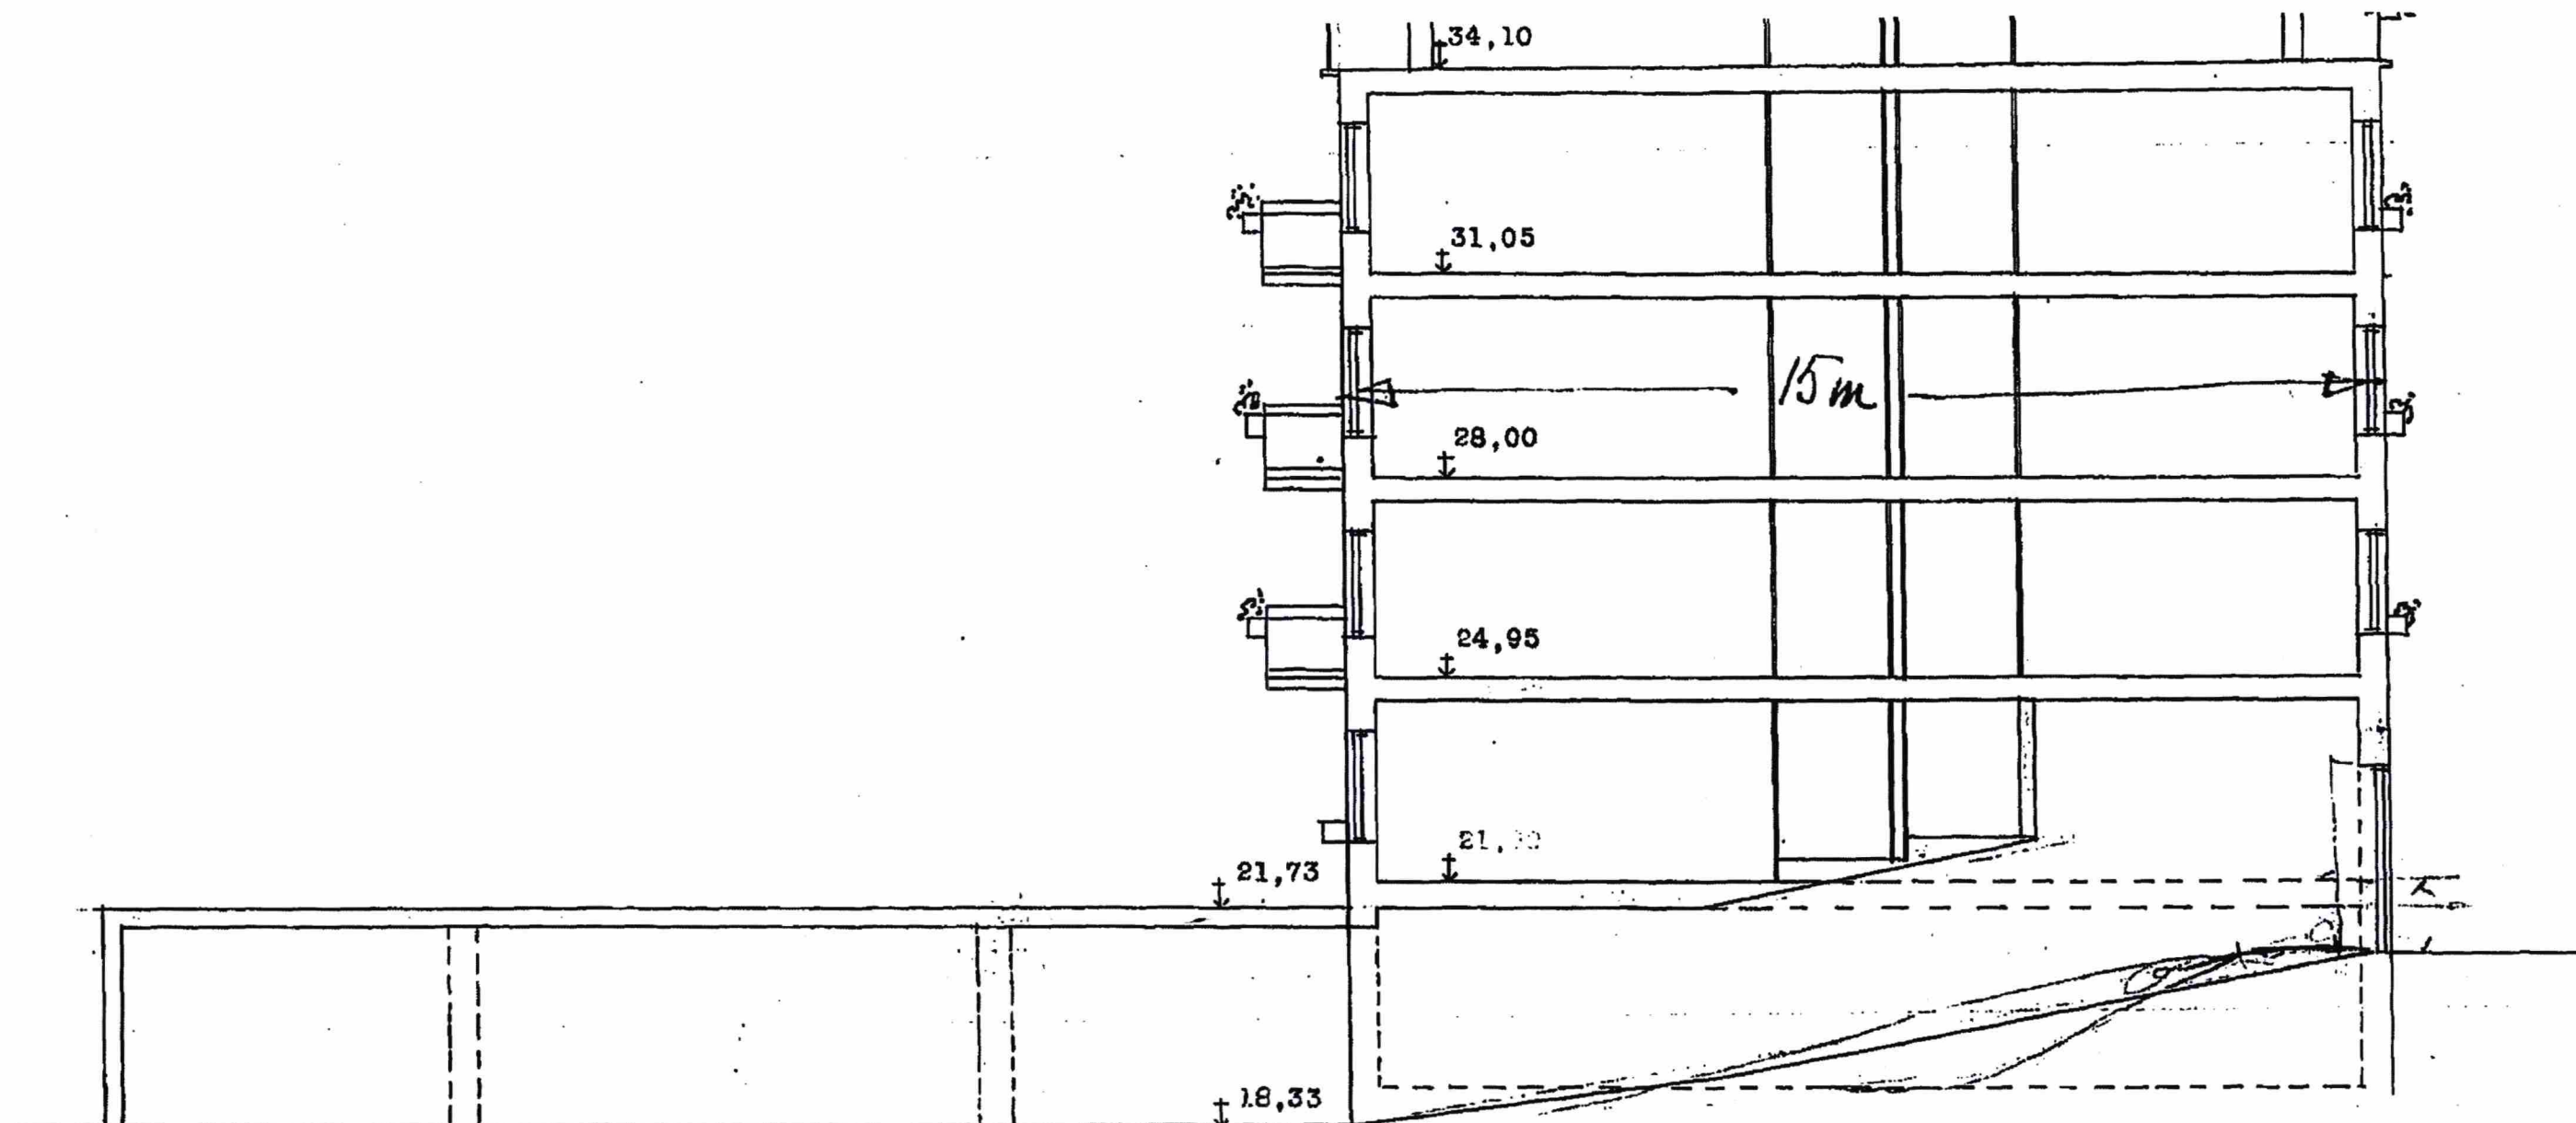


Stockholm den 18 maj 1936.

Jelby & Thors - *Hans Fries*

Granskad STOCKHOLMS BYGGNADSNÄMND
Tillhör nämndens beslut
2020-09-24


Inkom 2020-01-24
Reg.
Dnr: 20-01407-575

Planritning

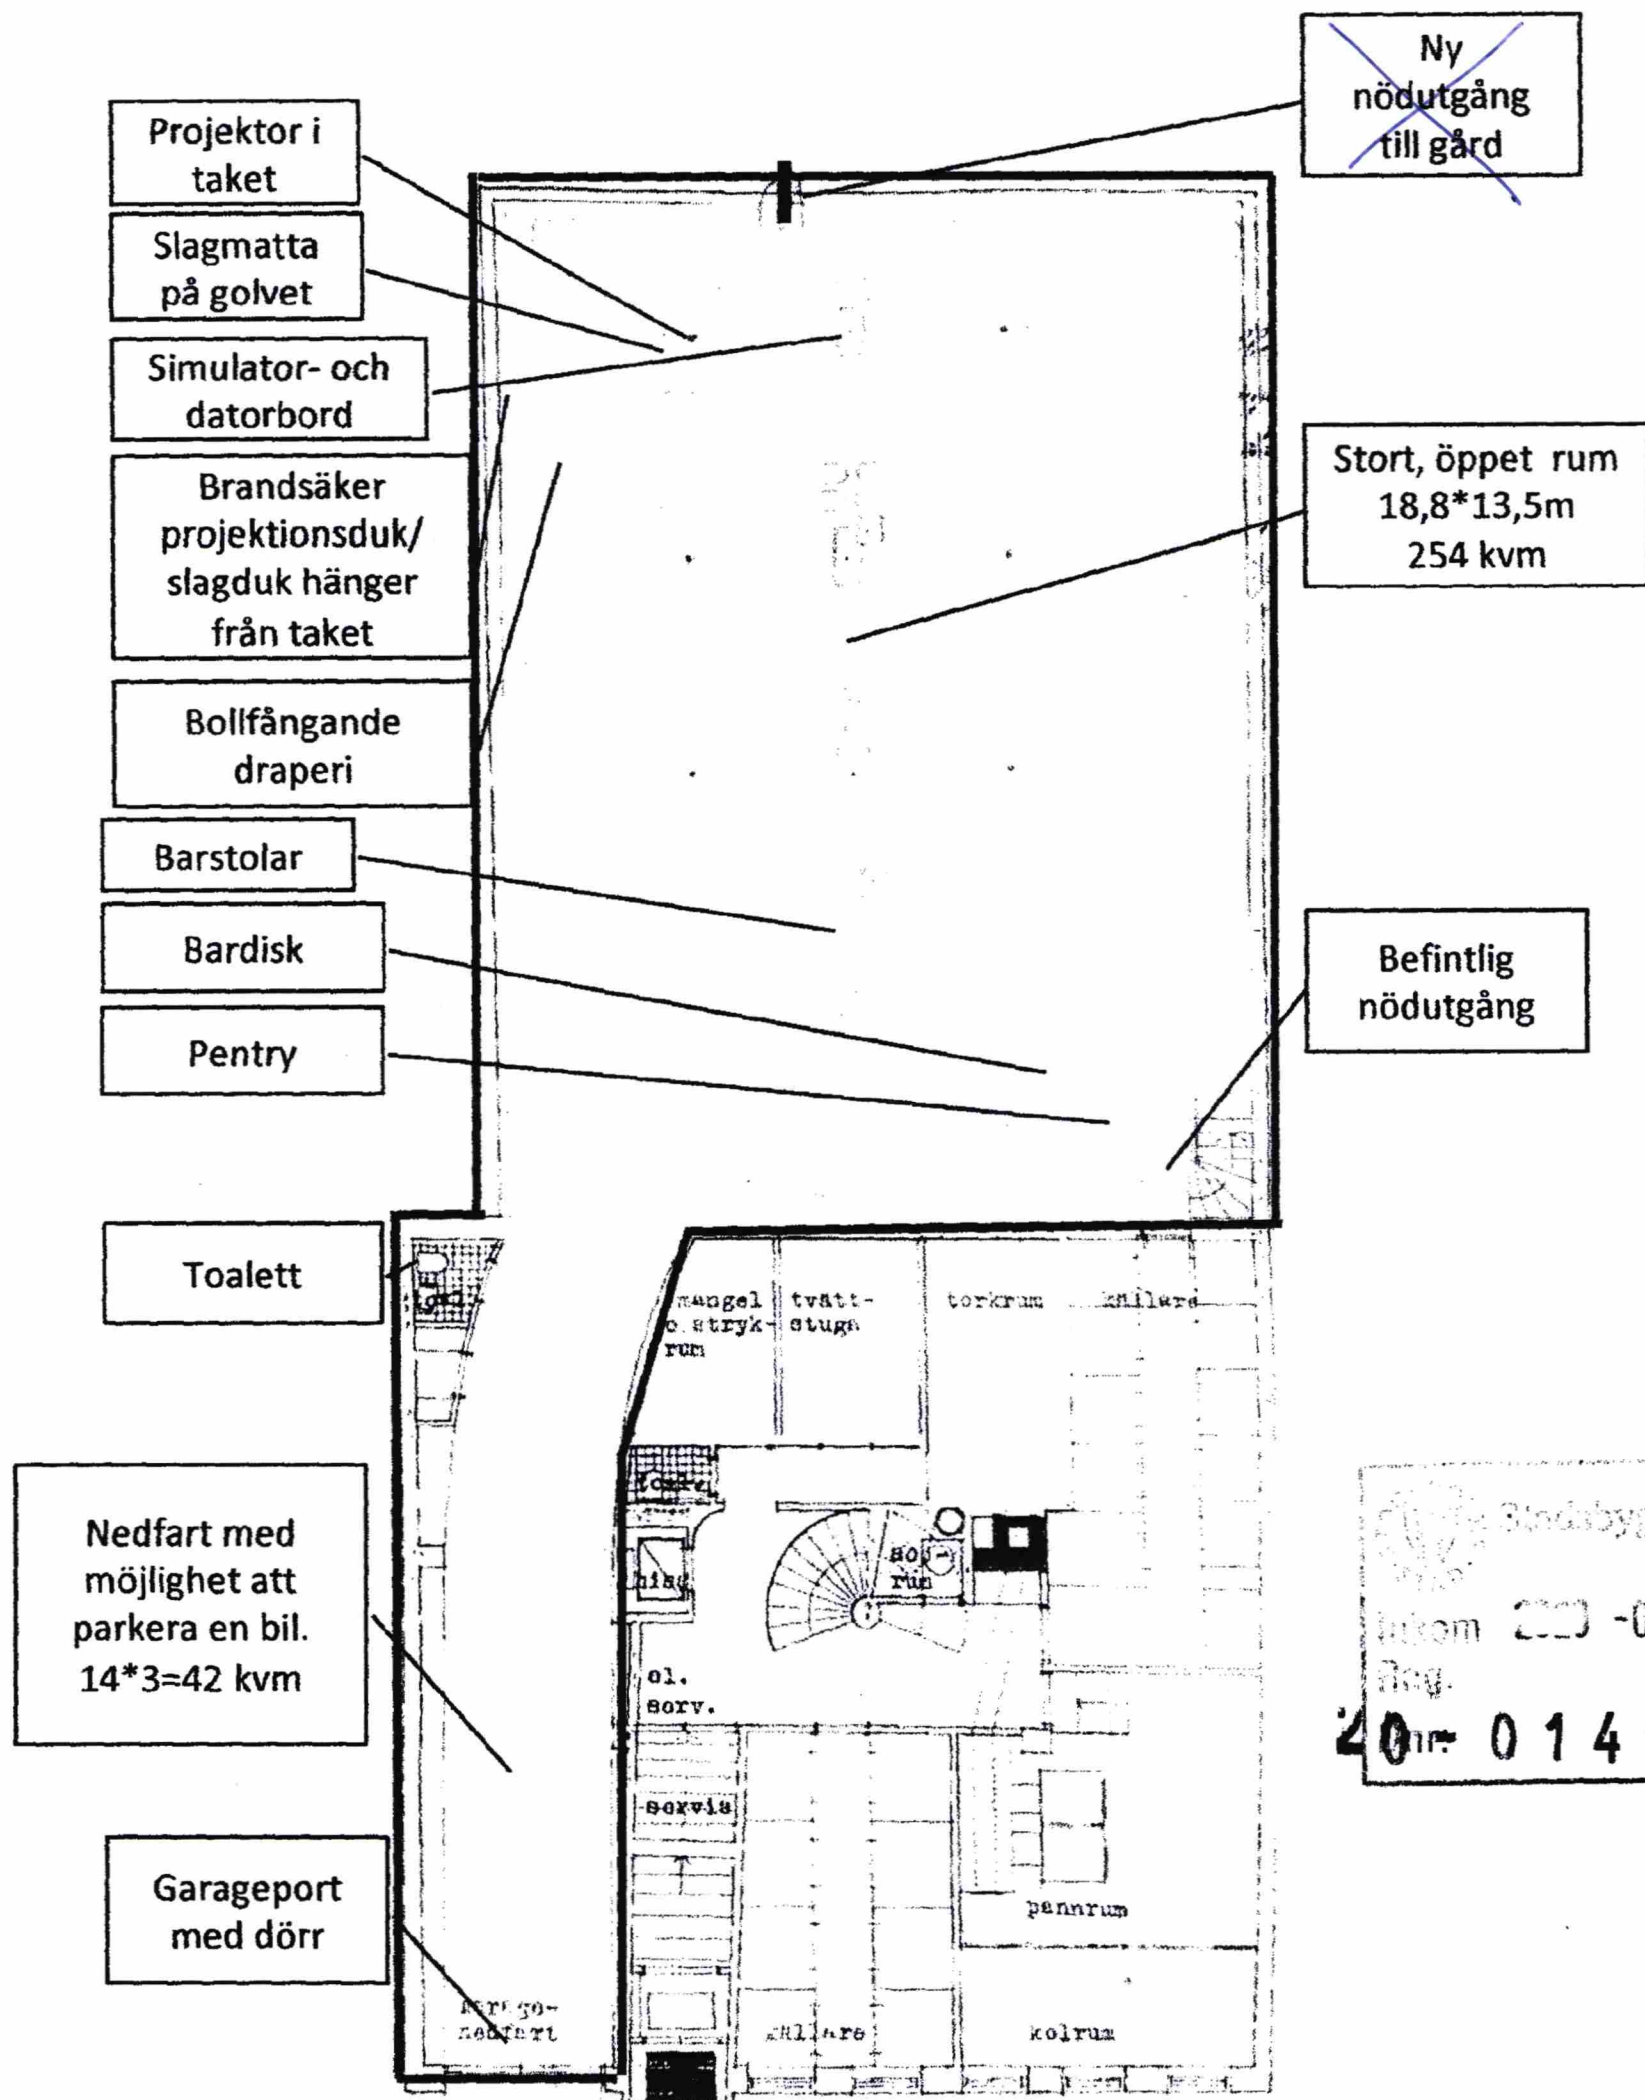

Stadsbyggnadskontoret
Inkom 2020-01-24
Reg.
2020-01407-575

Granskad STOCKHOLMS BYGGNADSNÄMND
Tillhör nämndens beslut
2020-09-24

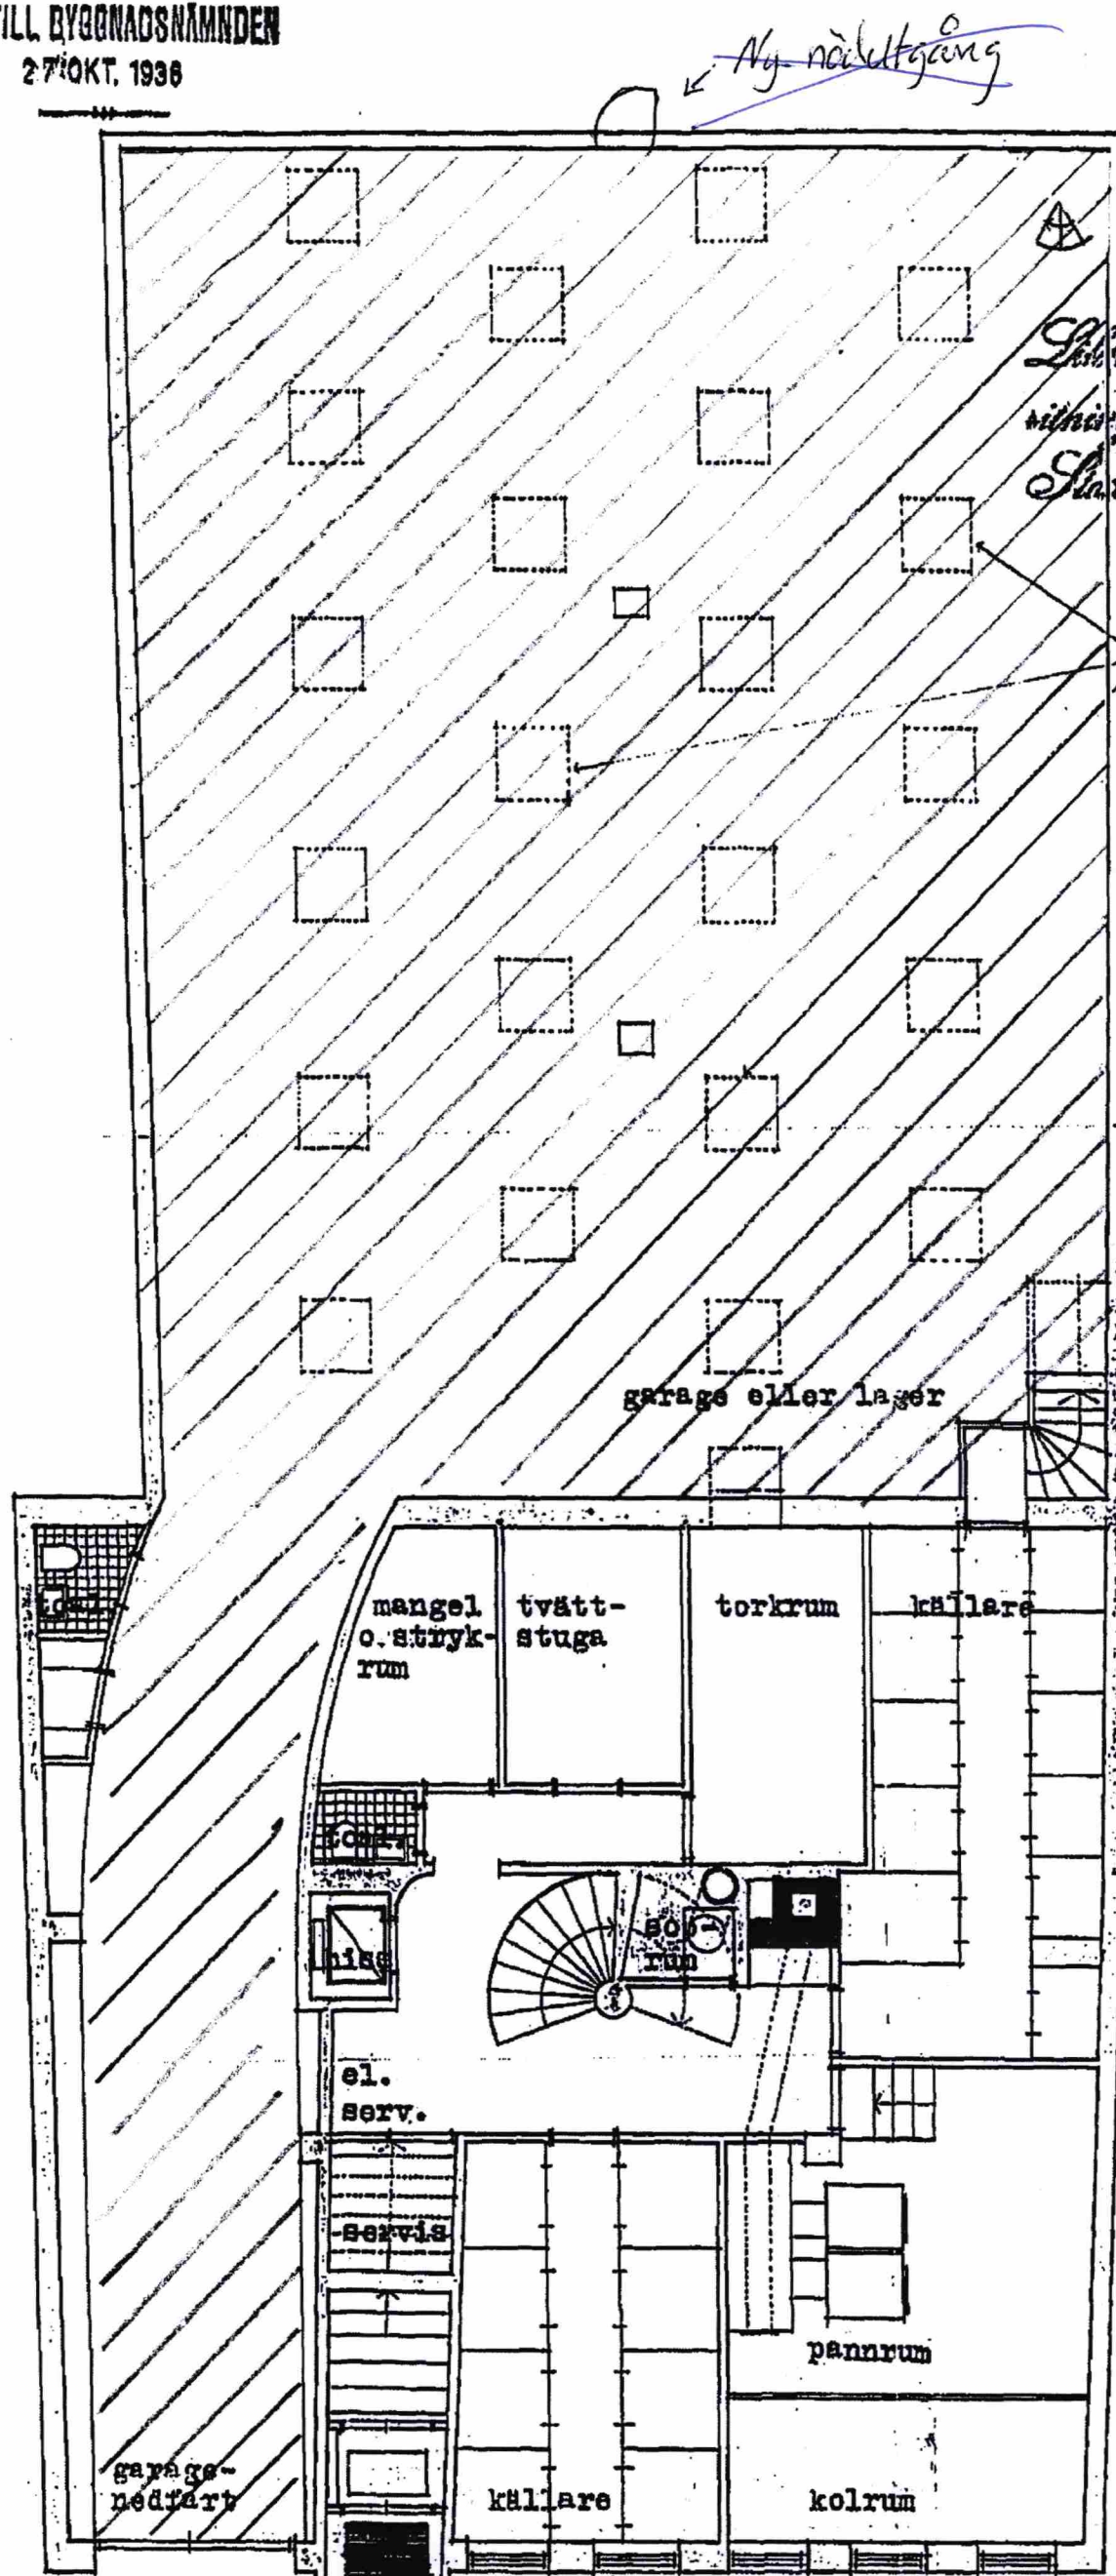

(reservtrappa för garaget) Denna är borttagen.

Glasbeton med den fastställda rithöjden basen.

Slutskedet den 10 febr. 1937

Benämning

(glasbetong-fönster)

Dessa är igensatta och täckta med asfalt. Hela taket är asfalterat.

trappa till gården

STOCKHOLMS BYGGNADSNÄMND
20-01-24
20-0140/-515

Granskad STOCKHOLMS BYGGNADSNÄMND
Tillhör nämndens beslut
2020-09-24

plan av källaren

ÄNDRINGSRITNING TILL
NYBYGGNAD I KVARTERET
RÖRSTRAND NR 26.