

FÖRKLARINGAR  
MÅTT ANGES I MILLIMETER

BESLUTETS OMFATTNING  
SIGN. AB


Granskad  
AB  
STOCKHOLMS BYGGNADSNÄMND  
Tillhör nämndens beslut  
2020-09-24

# BYGGLOVSHANDLING

DATUM  
2020-06-15  
ARKITEKT  
GUSTAV APPELL ARKITEKTKONTOR  
REPSLAGARGATAN 17 B  
110 46 STHLM  
TEL 08 410 212 80

MURARLAGET 1  
MAGNEBERGSVÄGEN 40  
TILLBYGGNAD  
SITUATIONSPLAN

SKALA  
1:400 (A3)  
NR  
BET

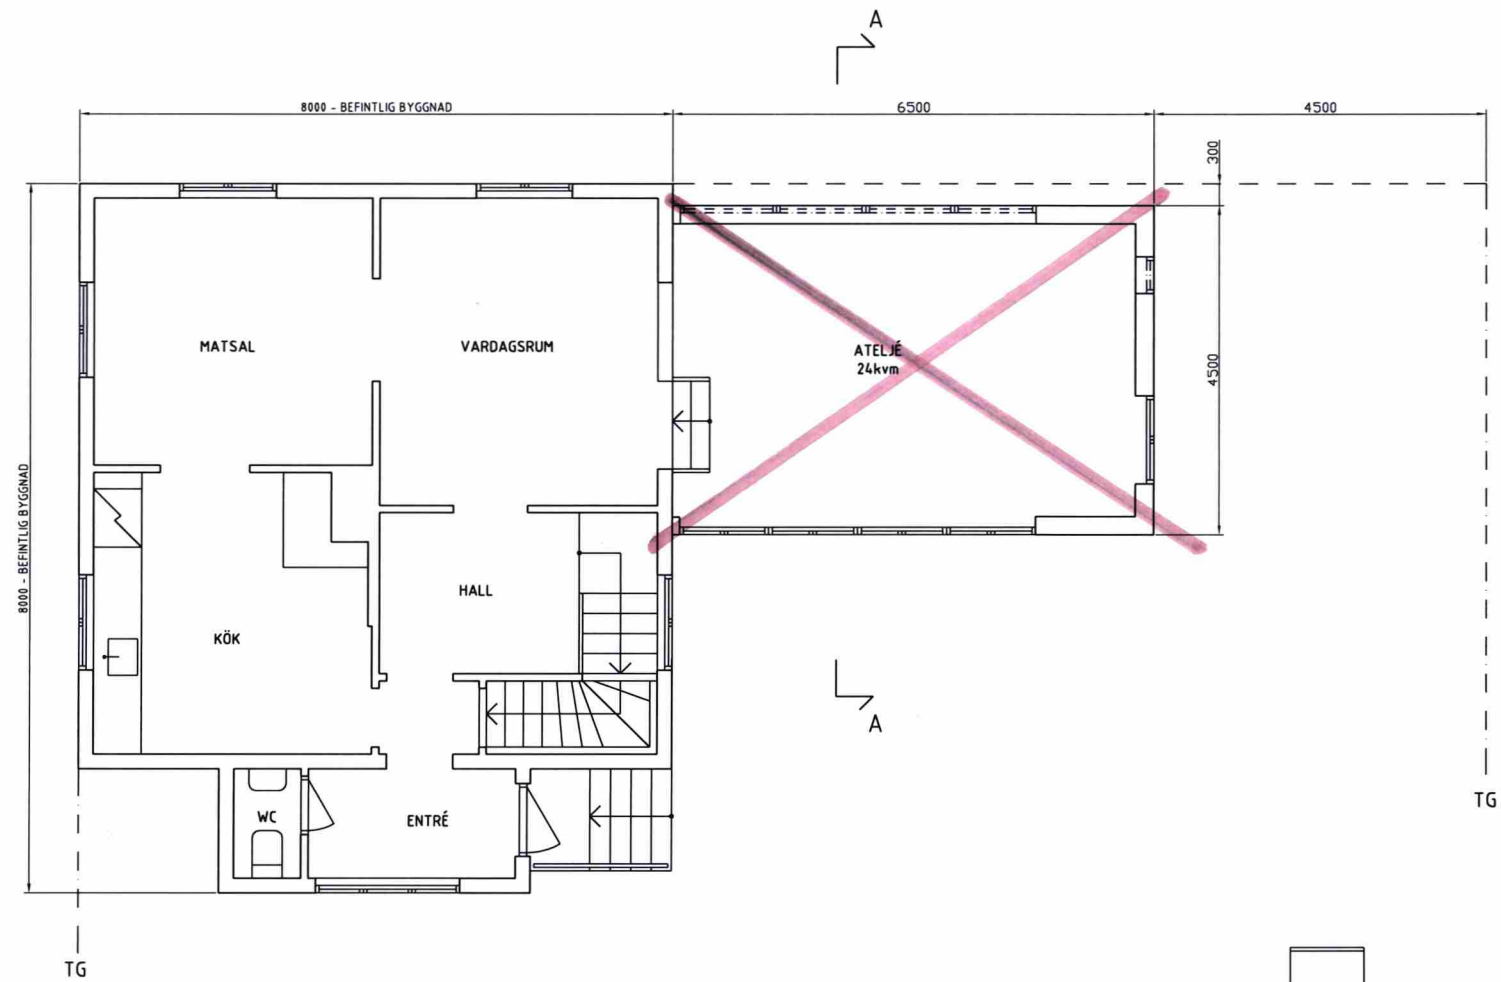

## FÖRKLARINGAR

MÅTT ANGES I MILLIMETER  
TG = TOMTGRÄNS

BEFINTLIGA MARKHÖJDER &  
MARKPLANERING BIBEHÅLLS PÅ ALLA  
SIDOR AV TILLBYGGNADEN

**EJ BIFALL**





## BYGGLOVSHANDLING

DATUM 2020-05-04	ARKITEKT GUSTAV APPELL ARKITEKTKONTOR DRÖTTNINGGATAN 83 171 66 STHLM TEL 08 4 10 212 00
---------------------	---

MURARLAGET 1  
MAGNEBERGSV ÄGEN 40  
TILLBYGGNAD  
PLAN & SEKTION

SKALA 1:100, 1:400 (A3)	NR	BET
----------------------------	----	-----

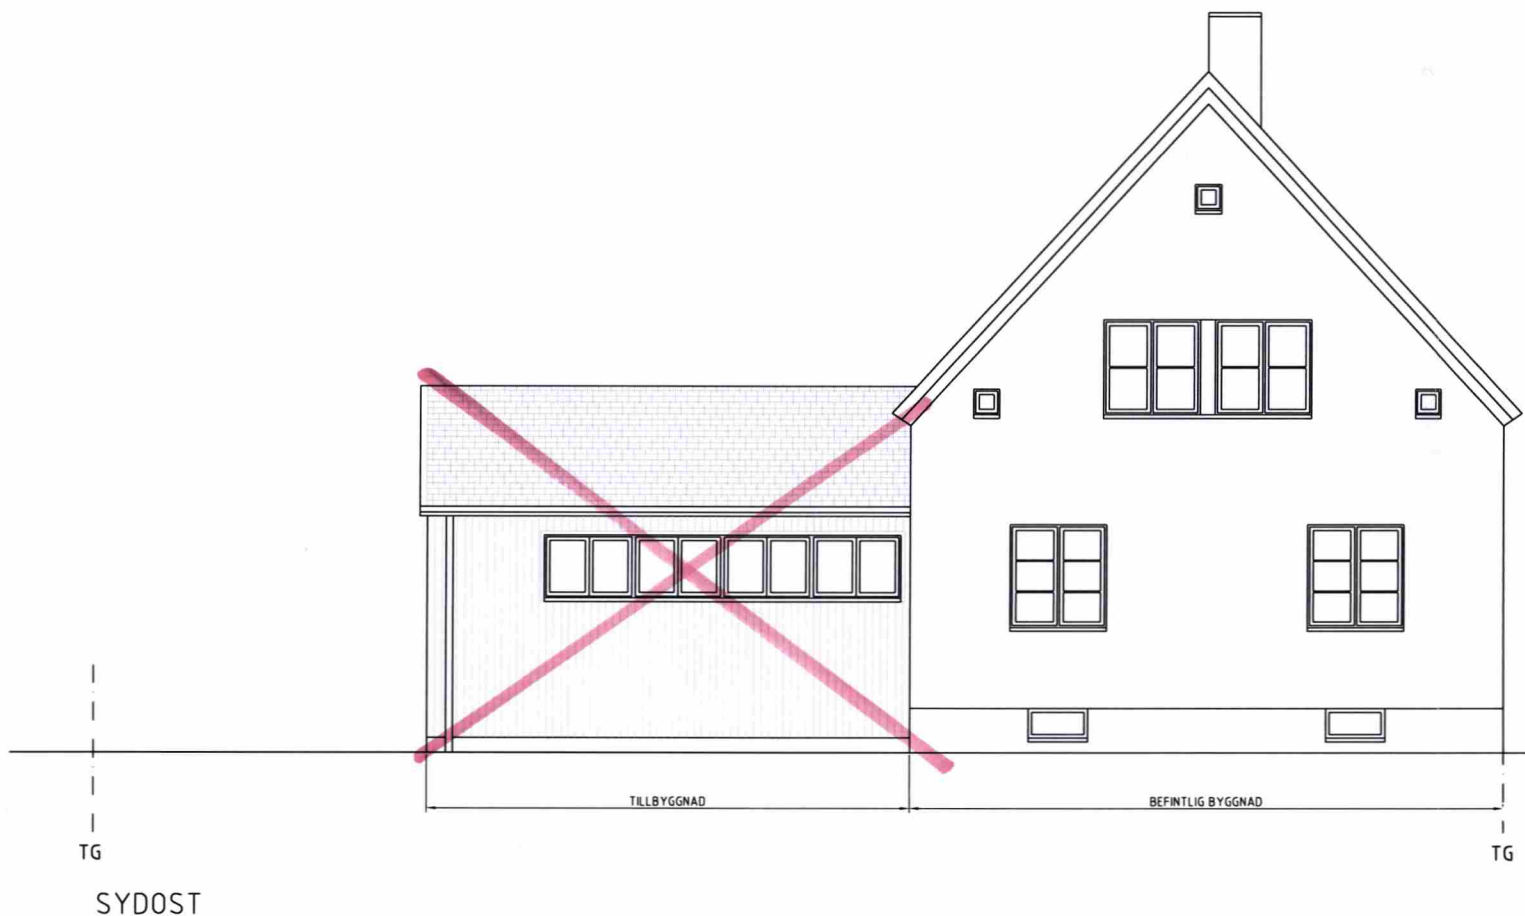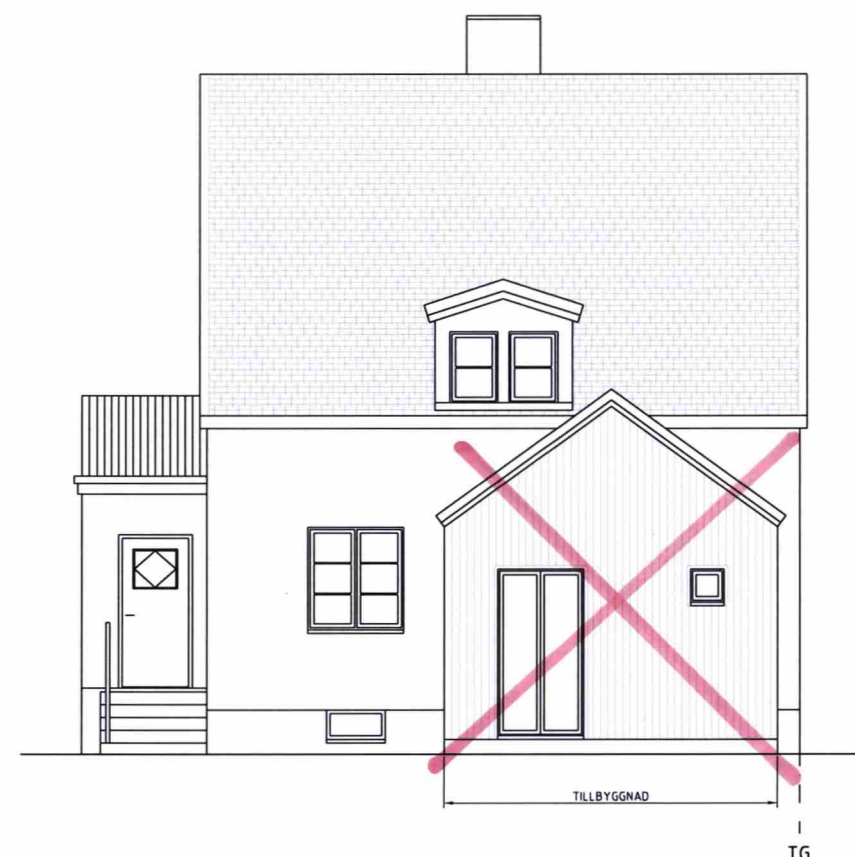

# FÖRKLARINGAR

MÅTT ANGES I MILLIMETER  
TG = TOMTGRÄNS

EJ BIFALL



## BYGGLOVSHANDLING

DATUM  
2020-05-04

ARKITEKT  
GUSTAV APPELL ARKITEKTKONTOR  
DROTTNINGGATAN 83  
171 66 STHLM  
TEL 08 410 212 00

MURARLAGET 1  
MAGNEBERGSVÄGEN 40  
TILLBYGGNAD  
FASADER



SKALA  
1:100 (A3)

NR

BET





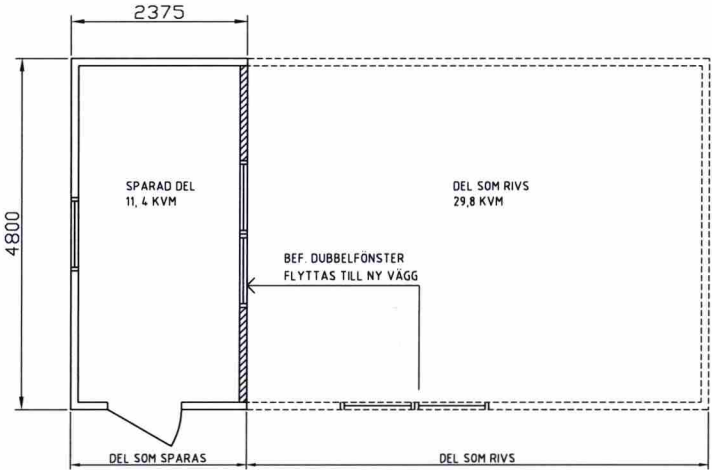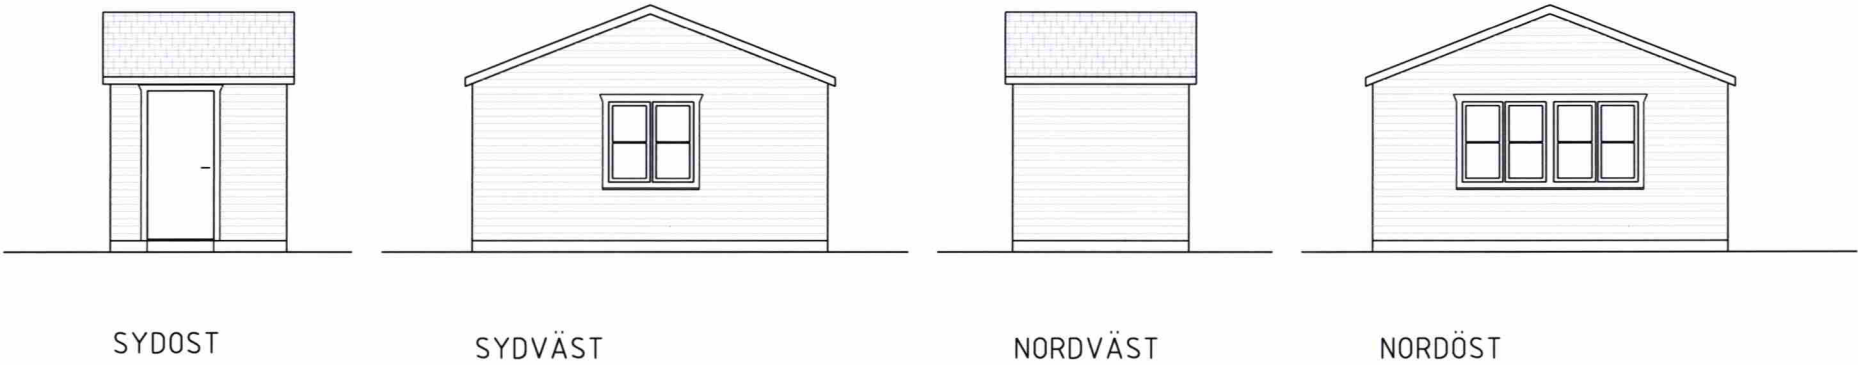

GARAGEPLAN



FOTO AV BEF. GARAGE



FÖRKLARINGAR

FASADER FÖR GARAGE EFTER RIVNING AV DEL AV GARAGE. BEF DUBBELFÖNSTER FLYTTAS TILL NY FASAD MOT NORDÖST.

TEGELPANNOR PÅ TAK ÅTERANVÄNDS. FASAD UTFÖRS AV LIGGANDE TRÄPANEL MED GRÖN KULÖR LIKA BEF. GARAGE.

TOTALT RIVS 29,8 KVM AV GARAGET. SPARAD DEL BLIR 11,4 KVM.

TOTAL BYGGRÄTT FÖR TOMTEN:  
20 % AV 560 KVM = 112 KVM

BEF. BYGGNAD = 71,3 KVM  
TILLBYGGNAD = 29,3 KVM  
SPARAD DEL AV GARAGE = 11,4 KVM

TOTALT: 112 KVM BYGGNADSAREA PÅ FASTIGHETEN.



BYGGLOVSHANDLING

DATUM 2020-06-15	ARKITEKT GUSTAV APPELL ARKITEKTKONTOR REPSLAGSGATAN 17 B 110 46 STHLM TEL 08 410 212 80
---------------------	---

MURARLAGET 1  
MAGNEBERG SV ÄGEN 40  
GARAGE EFTER DELVIS RIVNING  
FASADER

SKALA 1:100 (A3)	NR	BET
---------------------	----	-----