

Granskad
STOCKHOLMS BYGGNADSNÄMND
Tillhör nämndens beslut
2020-09-24

Arslag




Granskad
STOCKHOLMS BYGGNADSNÄMND
Tillhör nämndens beslut
2020-09-24


Anslog

Inkom till Stockholms stadsbyggnadskontoret 2020-01-22

Fotomontage Storkyrkan
Stockholms domkyrkoförsamling
DL, ML 2020-01-10

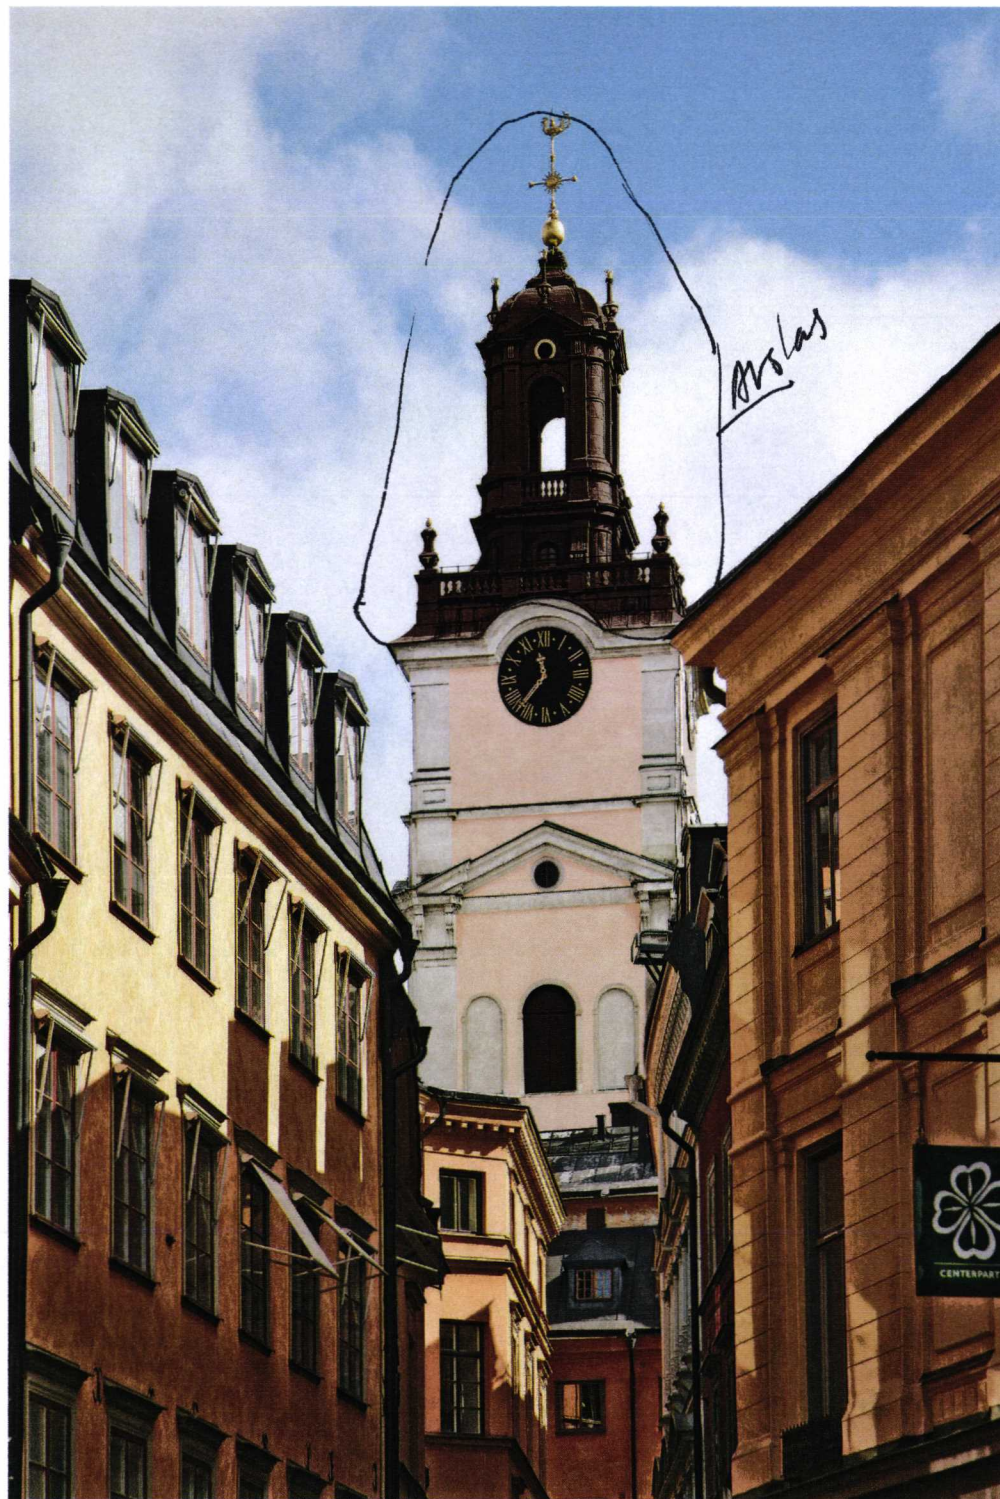

Granskad	STOCKHOLMS BYGGNADSNÄMND
PC	Tillhör nämndens beslut
	2020-09-24

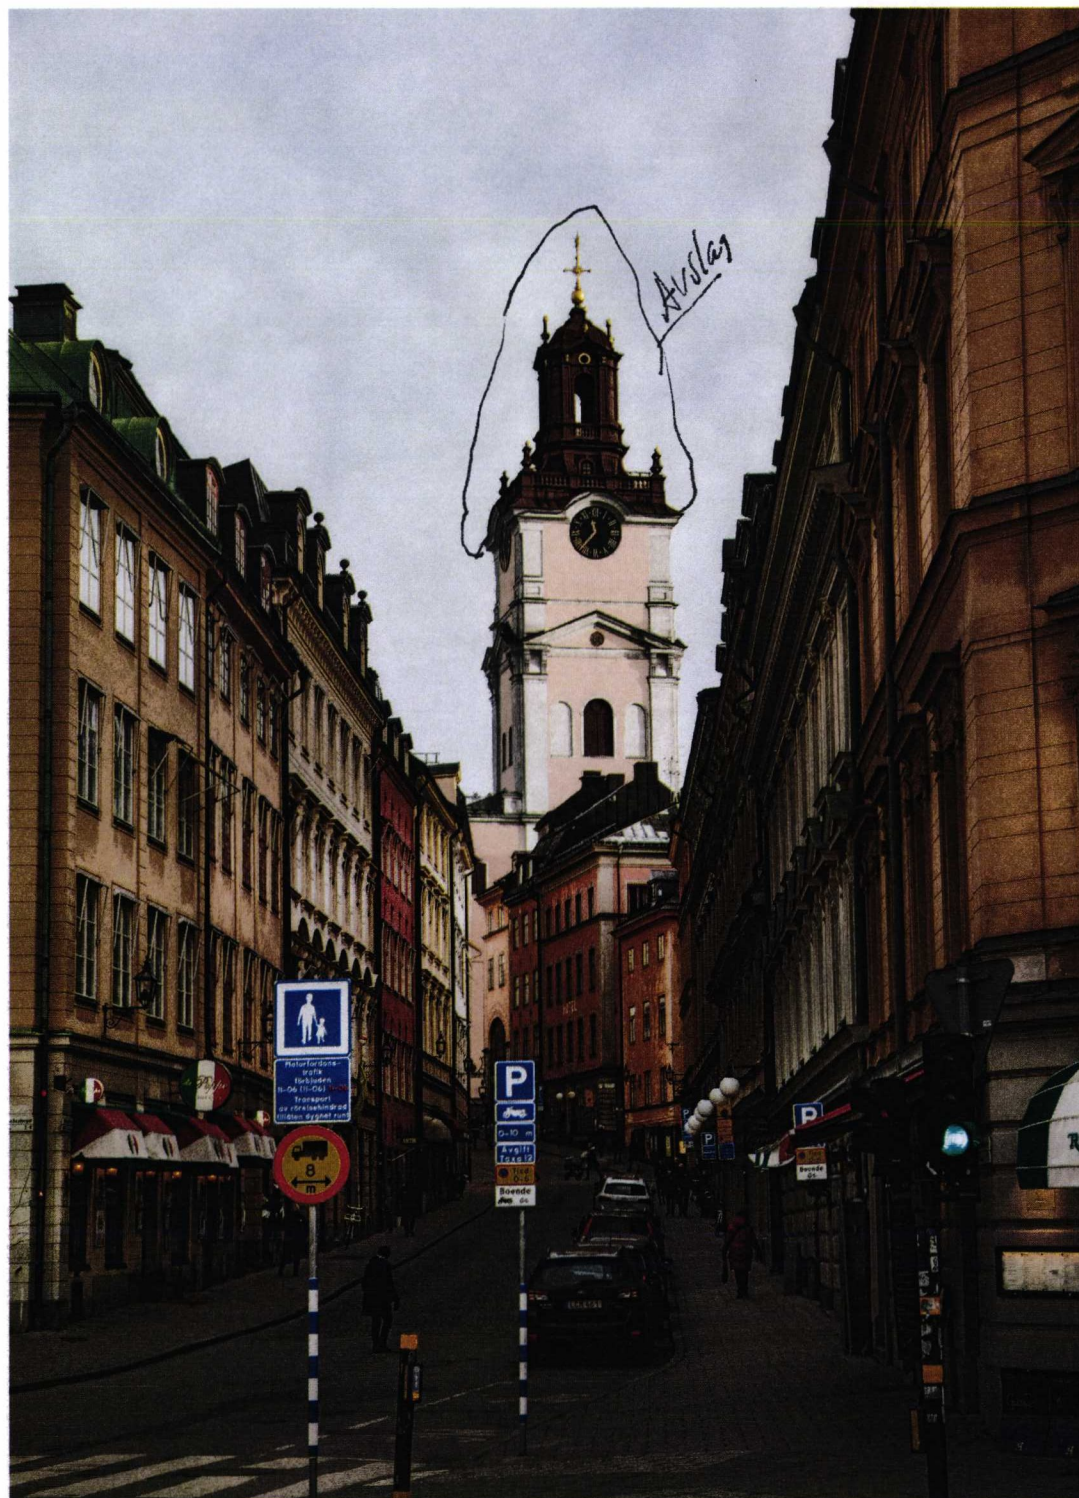



Beställarens projektkod FSTN
AIX uppdrag nr KR1879-01-01
S:T NICOLAI KYRKA, STORKYRKAN
Rådstugan 2, Gamla stan, Stockholm

UTVÄNDIG RESTAURERING

A	3		2020-01-10	ASch
Rev	Sid	Ändr avser	Datum	Sign

BYGGLOVHANDLING

11.2 KULÖRBESKRIVNING

Datum: 2019-08-15
Senaste rev 2020-01-15
Antal sidor: 3 sidor inkl denna sida
(samt bilaga 4 sidor)

Upprättad av: ASch
AIX Arkitekter AB
Hudiksvallsgatan 8
113 30 STOCKHOLM
Tel: 08- 690 29 00
Ansvarig arkitekt: Anders Scherman

AIX

AIX Hudiksvallsgatan 8, 113 30 Stockholm Tel: 08-690 29 00, www.aix.se		Svenska kyrkan  STOCKHOLMS DOMKYRKOFÖRSAMLING	KULÖRBESKRIVNING Status BYGGLOVHANDLING	
AIX uppdrag nr KR1879-01-01	Sign ASch	Projektkod: FSTN S:T NICOLAI KYRKA, STORKYRKAN UTVÄNDIG RESTAURERING	Datum 2019-08-15	Sid 2/3

Denna kulörbeskrivning redovisar kulör och färgtyp för respektive byggnadsdel.

Kulör anges som kod enligt NCS S-systemet.

För kalkfärg anges en NCS-kulör som riktvärde för den kalkavfärgning som ska utföras med traditionell kalkfärg, framställd med naturliga, kalkäkta pigment.

Till denna beskrivning hör bilaga *Färgsättning, illustration*, (4 sidor i format A3)

1 KULÖRNYCKEL

Byggnadsdel	Kulör	Färgkod	Färgtyp	Litt
Fasadytor – inkl. pilastrar på långhus norr och söder, (ej hörndito) samt paviljongbyggnader	Gulrosa 1	(NCS S 1515-Y60R)	Kalkfärg	A
Taklist av puts – långhus norr och söder	Ljusgrå 1	(NCS S 2002-Y50R)	Kalkfärg	B
Fasaddekor och listverk av puts och sandsten – torn, trapphus, långhusgavlar (inkl. hörndito) samt paviljongbyggnader	Ljusgrå 1	NCS S 2002-Y50R	Linoljefärg	C
Ankarjärn i fasad, inkl. inmurat bärande stål på östgaveln	Gulrosa1 / Ljusgrå 1 (lika puts)	NCS S 1515-Y60R / NCS S 2002-Y50R	Linoljefärg	D
Fönster av gjutjärn – långhus	Svart 1	NCS S 8502-Y	Linoljefärg	E
Fönster av stål – likvagnsboden	Brun 1 (ekimiterande)	NCS S 5030-Y30R	Linoljefärg	F
Fönster av trä	Brun 1 (ekimiterande)	NCS S 5030-Y30R	Linoljefärg	G
Grindar och räcken av smide – huvudentré väst	Svart 1	NCS S 8502-Y	Linoljefärg	H



AIX Hudiksvallsgatan 8, 113 30 Stockholm Tel: 08-690 29 00, www.aix.se		Svenska kyrkan  STOCKHOLMS DOMKYRKOFÖRSAMLING	KULÖRBESKRIVNING Status BYGGLOVHANDLING	
AIX uppdrag nr KR1879-01-01	Sign ASch	Projektkod: FSTN S:T NICOLAI KYRKA, STORKYRKAN UTVÄNDIG RESTAURERING	Datum 2019-08-15	Sid 3/3

Byggnadsdel	Kulör	Färgkod	Färgtyp	Litt
Dörrar och luckor av järnplåt – tornluckor	Brunröd 1 (kopparkulör)	NCS S 7010-Y70R	Linoljefärg	J
Tornhuv – kopparplåt, sten-, och järndetaljer inkl. räcken kring tornaltan	Brunröd 1 (kopparkulör)	NCS S 7010-Y70R	Linoljefärg	K
Dörr av järnsmide – torntrappa mot norr	(Sockelkulör)	Utprovas på plats	Linoljefärg	L
Ventilgaller av järnsmide – fasad likvagnsbod mot väster	Gulrosa1 (lika puts)	NCS S 1515-Y60R	Linoljefärg	M
Stuprör – långhus (på putsfasad)	Gulrosa1 (lika puts)	NCS S 1515-Y60R	Linoljefärg	N
Stuprör – sparkrör vid sockel	(Sockelkulör)	Utprovas på plats	Linoljefärg	O
Urtavlor av plåt	Svart 1	NCS S 8502-Y	Linoljefärg	P
Grindar av gjutjärn – till gården från öster och väster	Mörkgrön 1	NCS S 8010-G90Y	Linoljefärg	Q
Räcken av gjutjärn – på tak och murkrön, gavel mot öster o. väster	Mörkgrön 1	NCS S 8010-G90Y	Linoljefärg	R

Avslas

Bilagor:


- 1/4 – Östra gaveln, västra gaveln
- 2/4 – Södra fasaden
- 3/4 – Norra fasaden
- 4/4 – Paviljongernas fasader




2019-08-15 UTVÄNDIG RESTAURERING S:T NICOLAI / STORKYRKAN FÄRGSÄTTNING, ILLUSTRATION

Granskad
STOCKHOLMS BYGGNADSNÄMND
Tillhör nämndens beslut
2020-09-24

BESLUTETS ÖMFATTNING
SIGN.
20

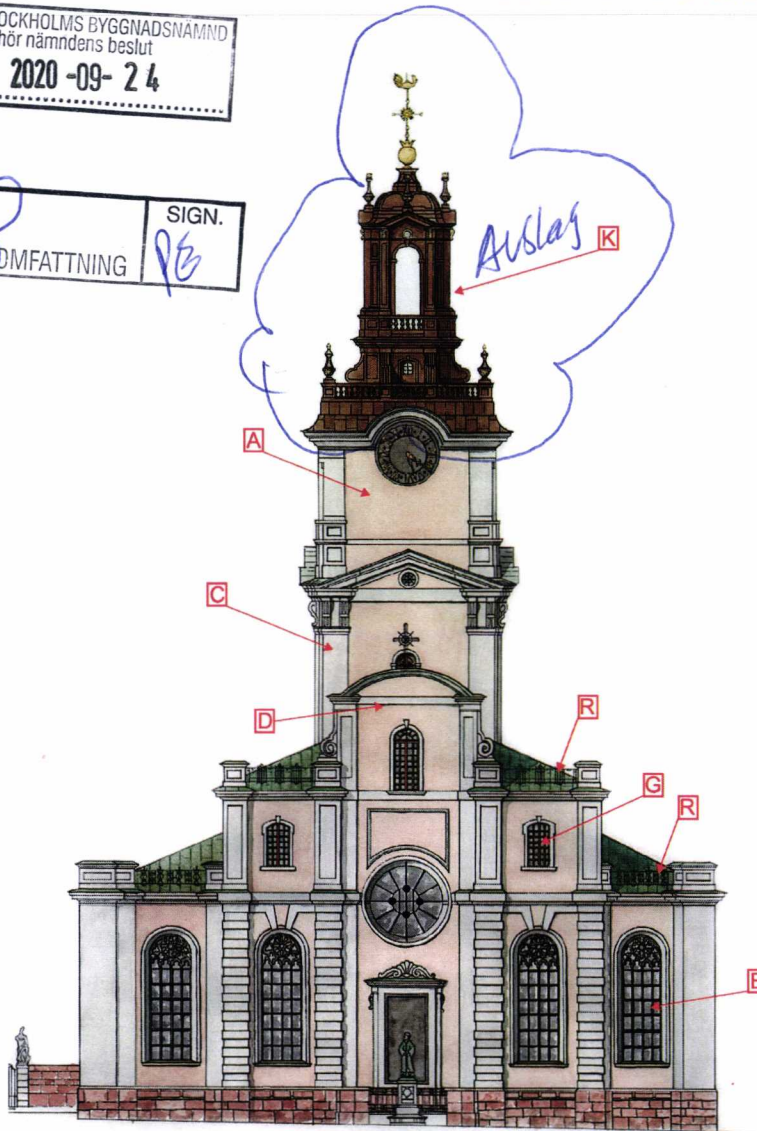

ÖSTRA GAVELN

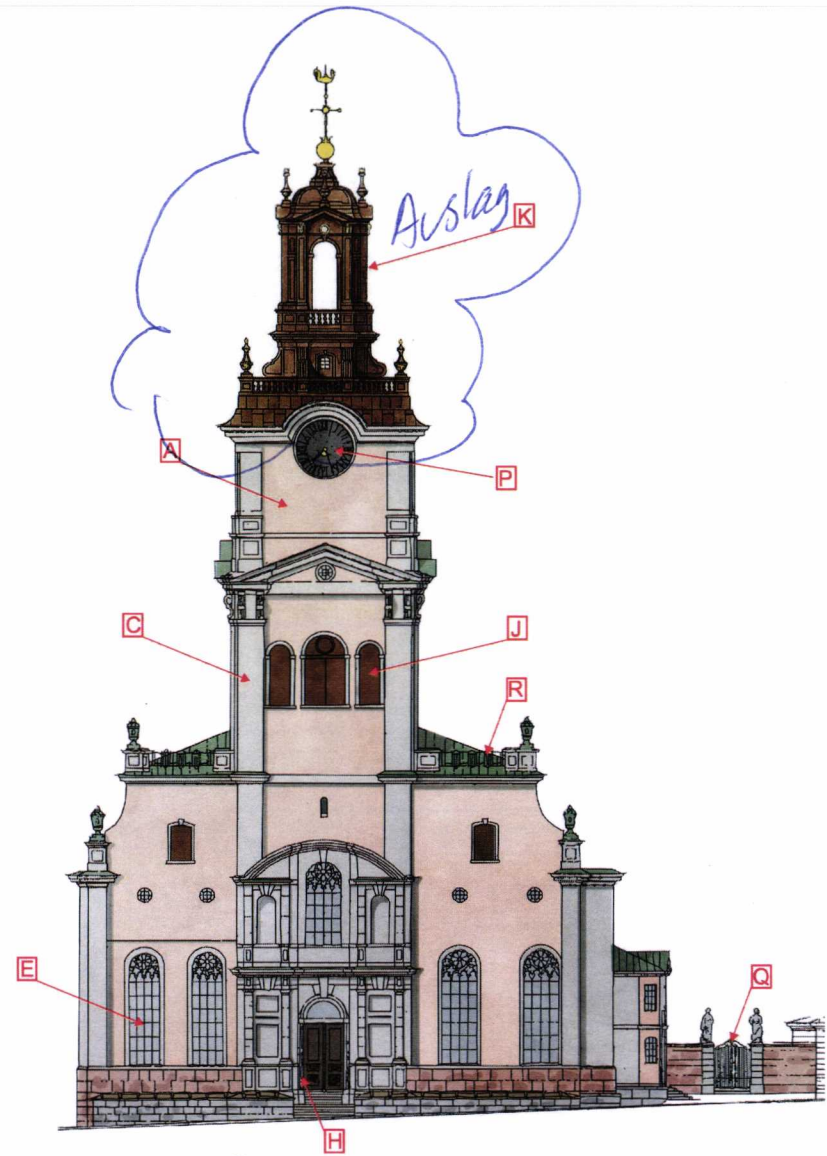


VÄSTRA GAVELN

Granskad
STOCKHOLMS BYGGNADSNÄMND
Tillhör nämndens beslut
2020-09-24

BESLUTETS OMFATTNING	SIGN.

2019-08-15 UTVÄNDIG RESTAURERING S:T NICOLAI / STORKYRKAN FÄRGSÄTTNING, ILLUSTRATION

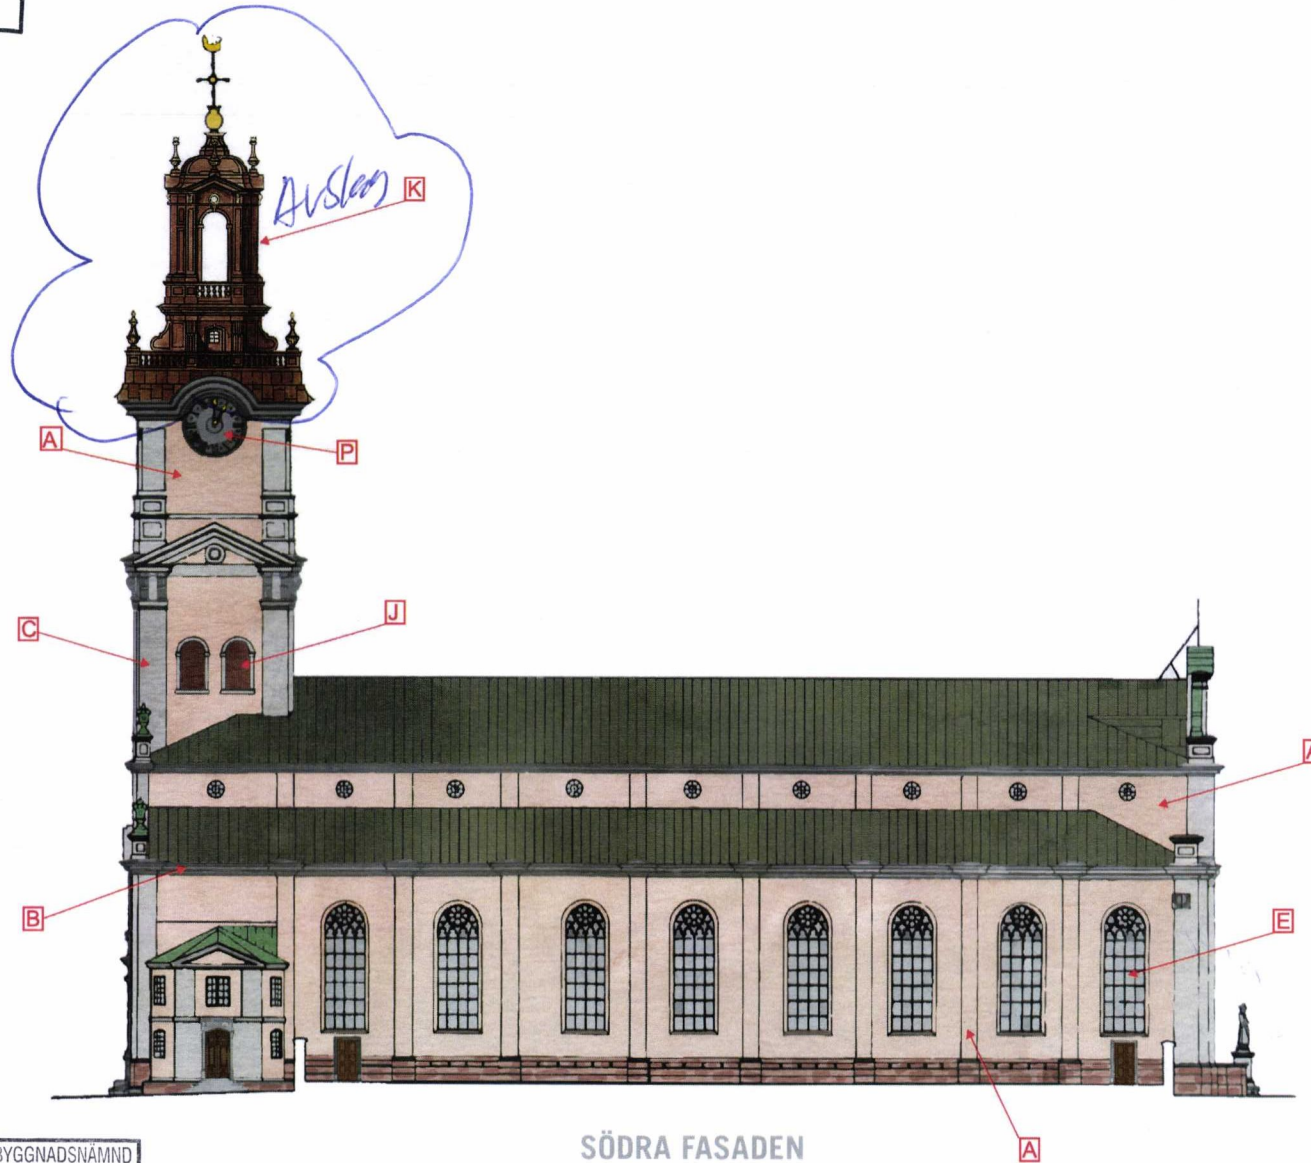

SÖDRA FASADEN


Granskad	STOCKHOLMS BYGGNADSNÄMND
	Tillhör nämndens beslut
	2020-09-24

0 5 10M
SKALA

AIX

2019-08-15 UTVÄNDIG RESTAURERING S:T NICOLAI / STORKYRKAN FÄRGSÄTTNING, ILLUSTRATION

BESLUTETS OMFATTNING	SIGN.
	<i>AB</i>

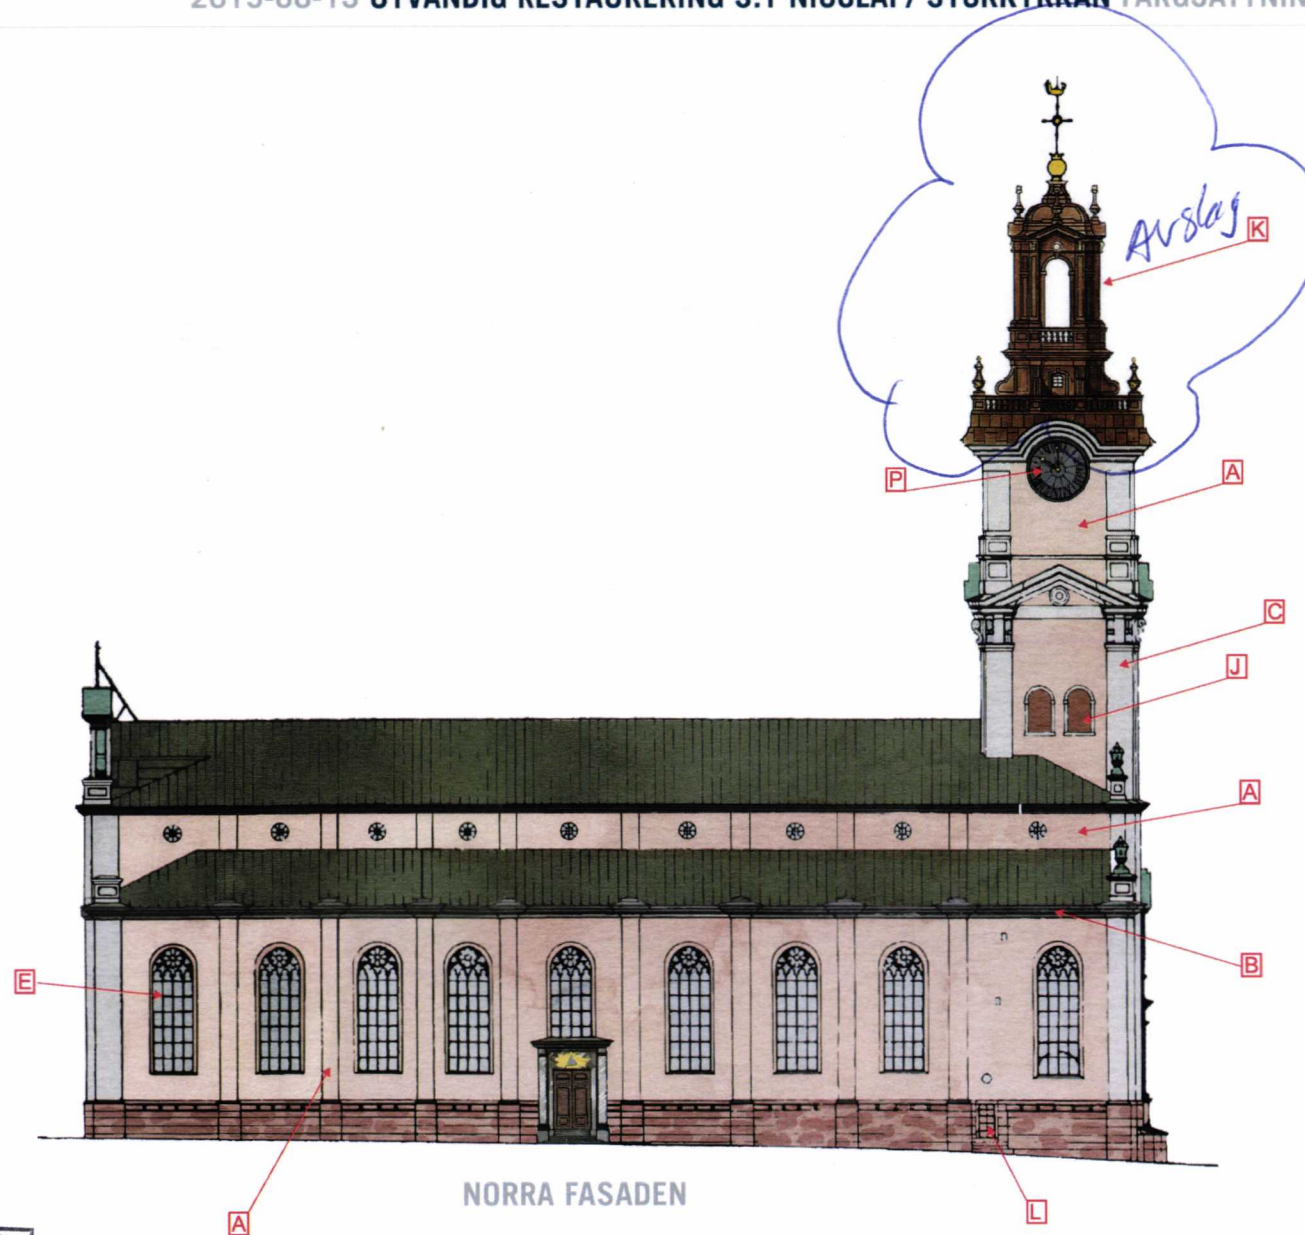


Granskad	STOCKHOLMS BYGGNADSNÄMND
<i>AB</i>	Tillhör nämndens beslut
	2020-09-24

0 5 10M
SKALA

AIX

2019-08-15 **UTVÄNDIG RESTAURERING S:T NICOLAI / STORKYRKAN FÄRGSÄTTNING, ILLUSTRATION**

BESLUTETS OMFATTNING	SIGN.
	PE

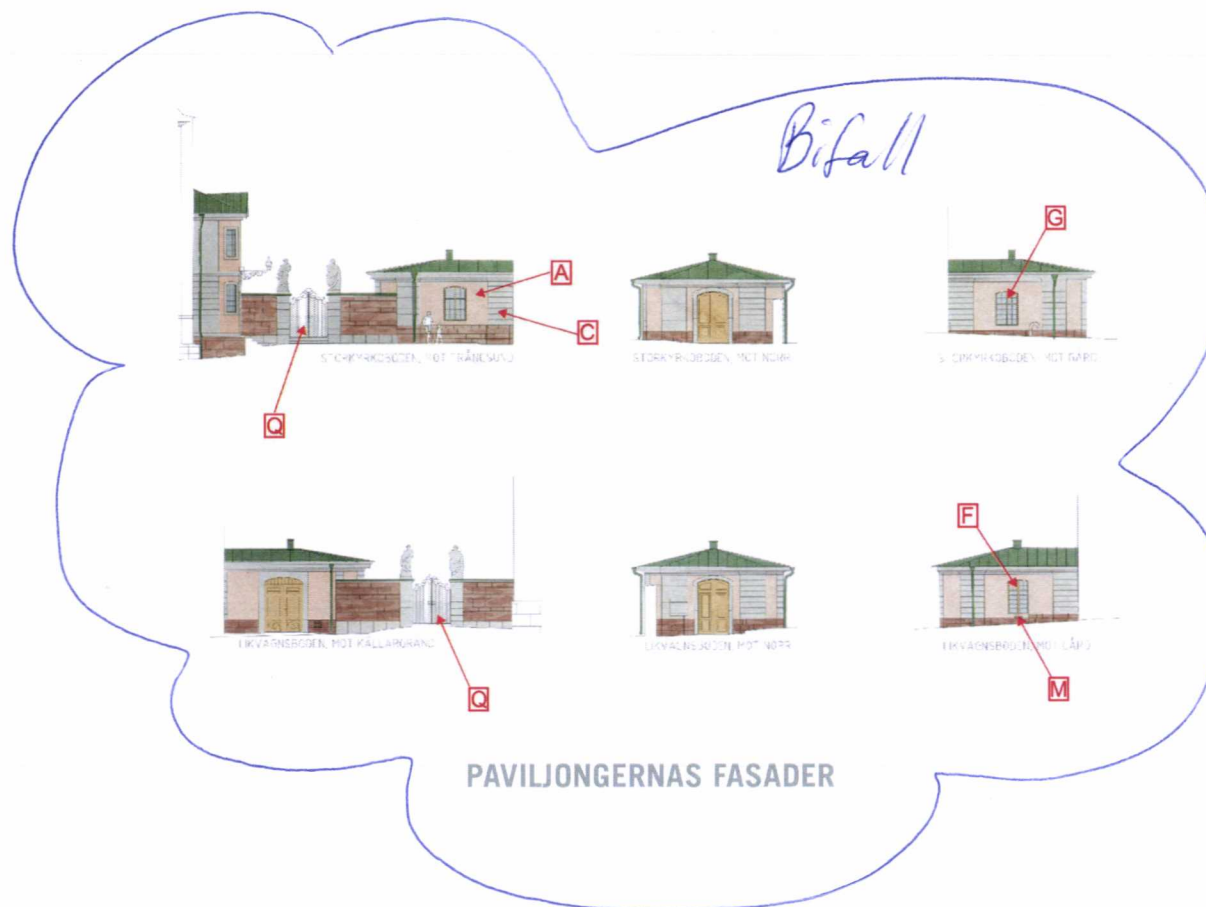

0 5 10M
SKALA

AIX