



FÖRKLARINGAR

SE RITNING A-40-1-01

FÖRESKRIFTER



SE RITNING A-40-1-01

HÄNVISNINGAR

SE RITNING A-40-1-01



A	ENLIGT PM-02	PIL	2020-03-11
BET	ANDRINGEN AVSER	SIGN	DATUM
BYGGLOVSHANDLING			
AB FOLKETS HUS			
<p>5 4 3 2 1</p> <p>LÄNGDSEKTION</p> <p>PLAN</p>			
<p>Q.</p> <p>A. OM- OCH TILLBYGGNAD NORRA LATIN</p> <p>E. PROJEKTENGÄRANG</p> <p>K. BEYERHAGS GÅRD I UL 21 STÖCKHOLM</p> <p>L. -</p> <p>V. -</p>			
<p>UPPDRAG NR 04700510</p> <p>RITAD/KONSTR AV P. LARSEN</p> <p>DATUM 20191213</p> <p>ANSVARIG K. KEYZER</p> <p>OM- OCH TILLBYGGNAD NORRA LATIN</p> <p>PLAN 01, DEL 1</p> <p>NY PLANLÖSNING</p>			
SKALA	NUMMER	BET	
A1 1:100	A-40-1-11	A	
A3 1:200			

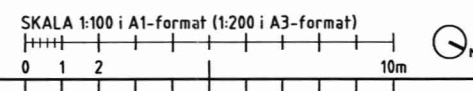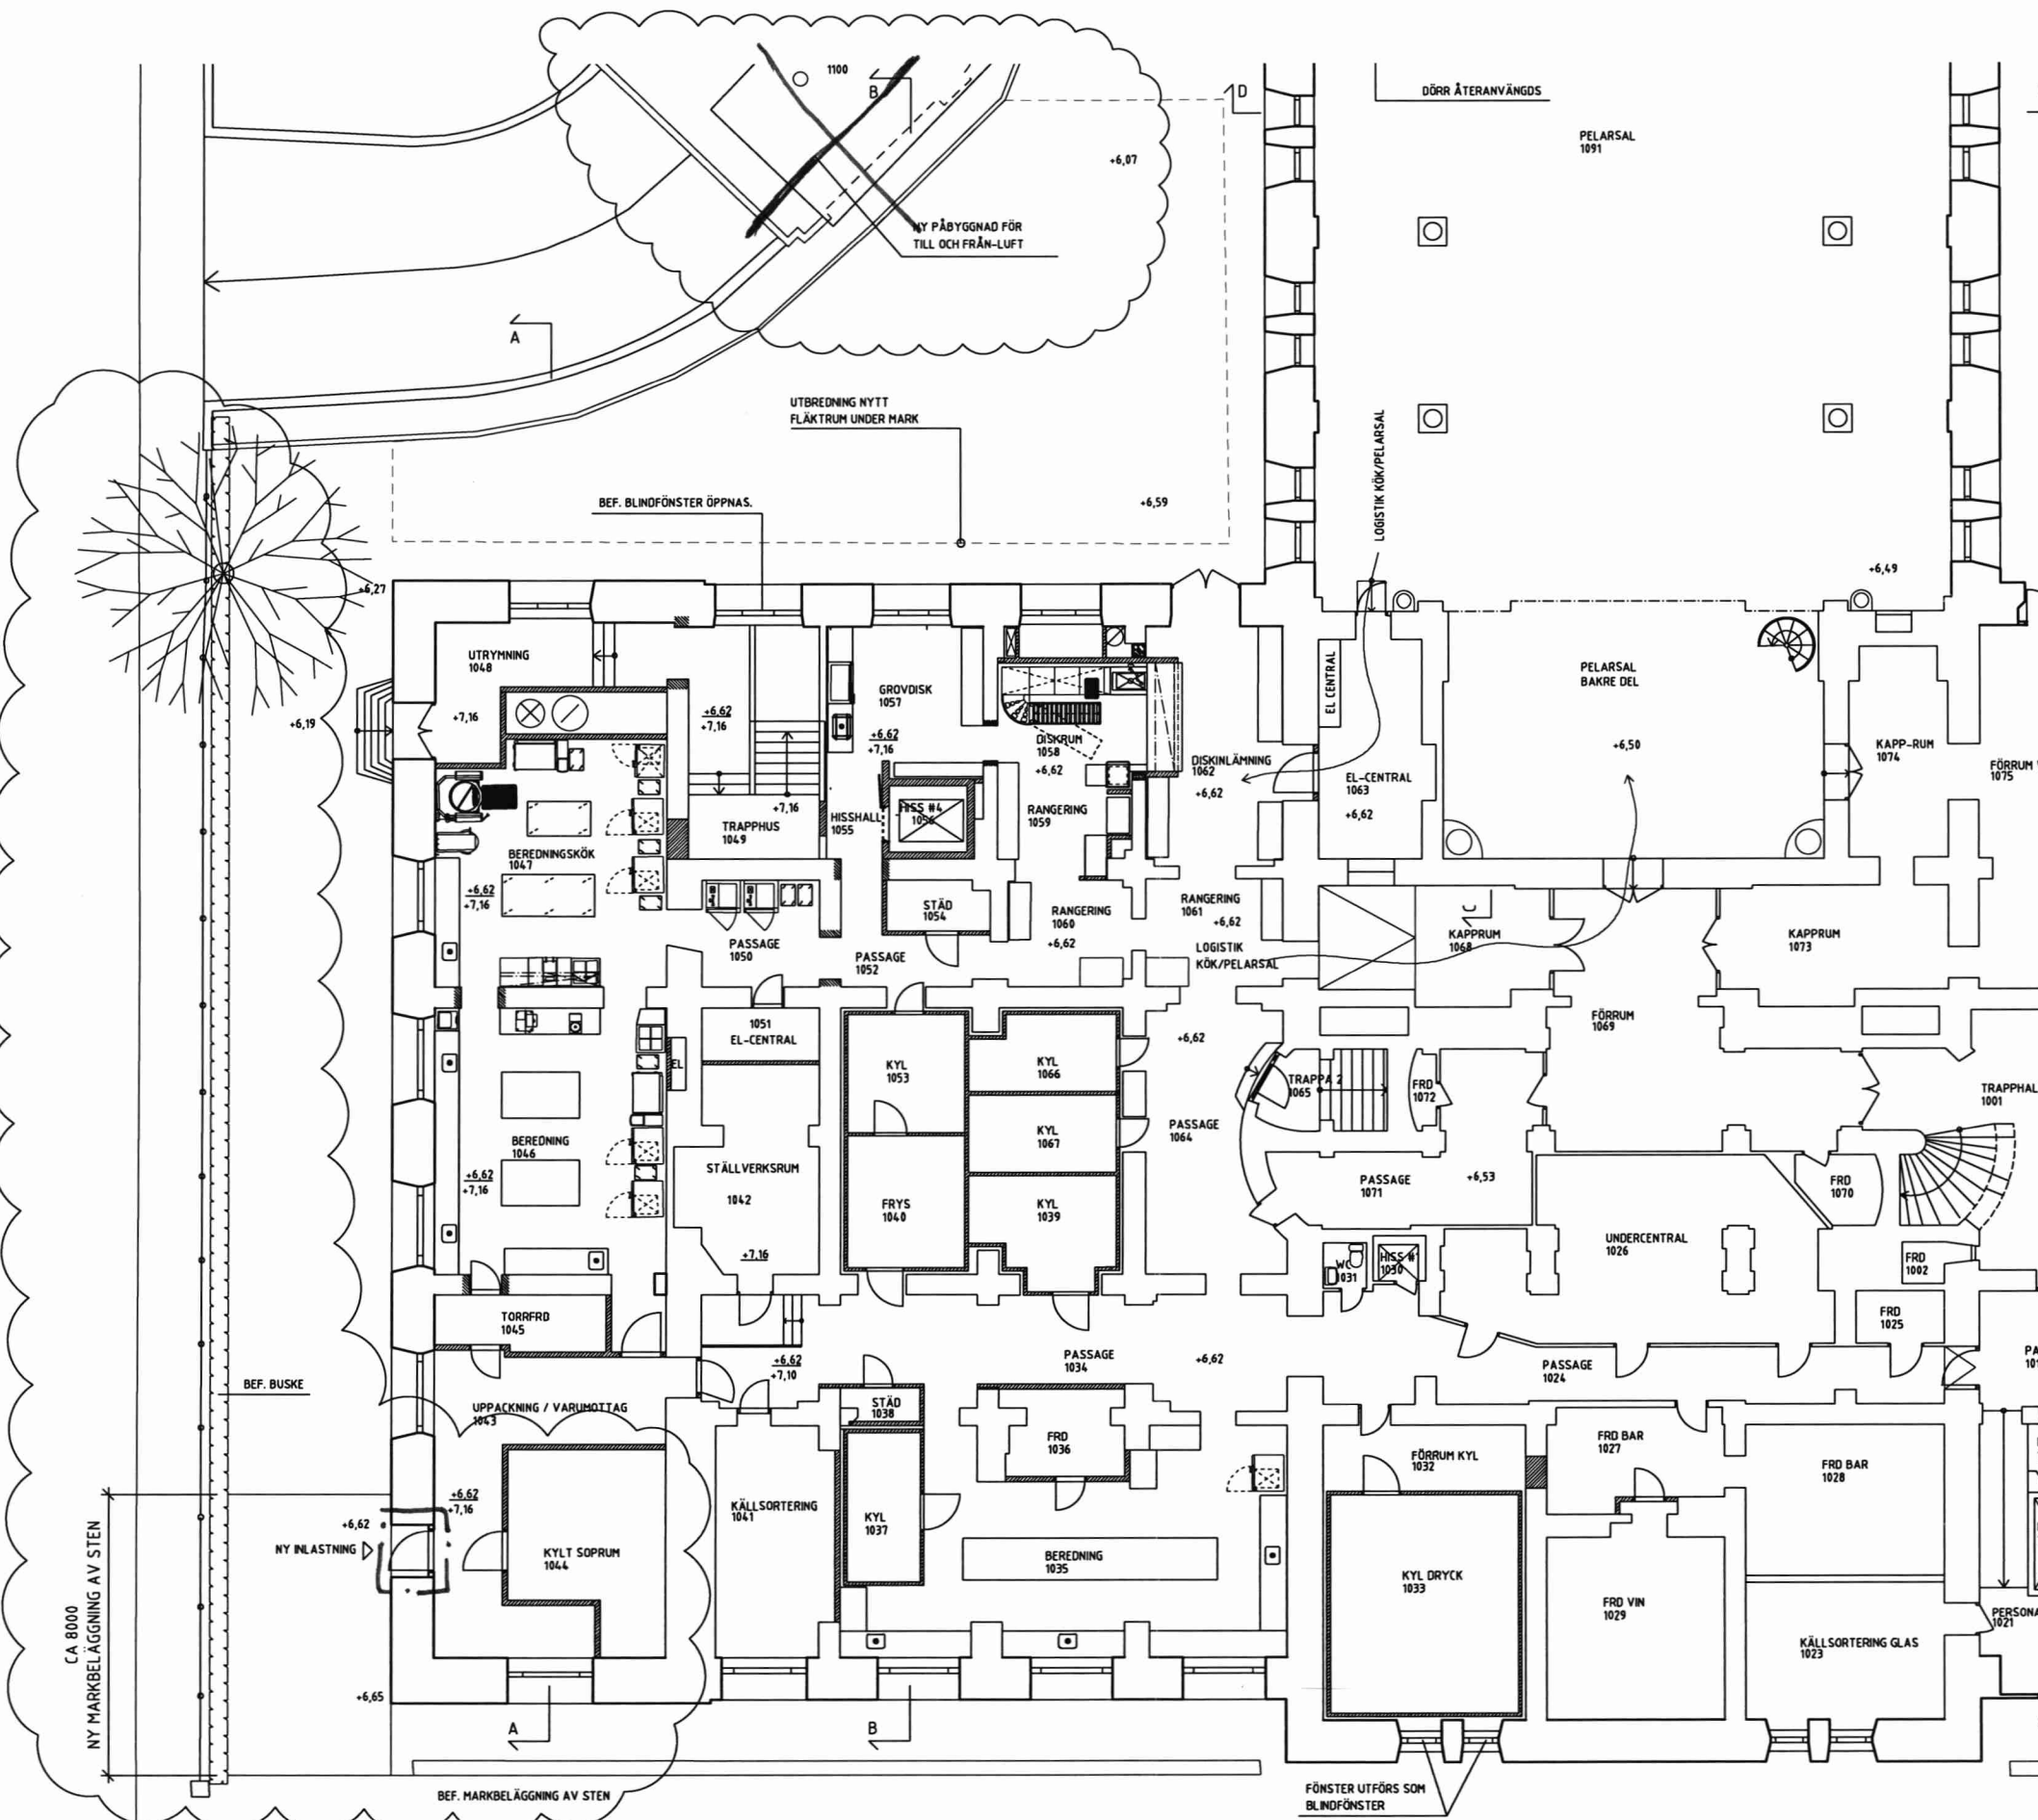


FÖRKLARINGAR

RITNING AVSER NYTT KÖK.
ALLA MÅTT I MILLIMETER OM EJ ANNAT ANGES.
PLUSHÖJD ANGES I METER OCH AVSER BEFINTLIGT GOLVHÖJD.
HÖJDER ANGES I RH 70

- INGÅR EJ I DENNA HANDLING
- GOLV SÄNKS
- NY HÅLTAGNING I VÄGG
- RIVS

FÖRESKRIFTER

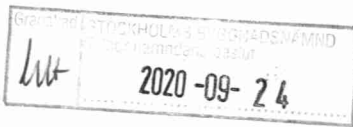

BESLUTETS OMFATTNING

HÄNVISNINGAR

BET	ÄNDRINGEN AVSER	SKIV	DATUM
BYGGLOVSHANDLING			
AB FOLKETS HUS			
UTSkriftsdatum: 2022-03-10 09:51			
A. ÖVERSIKT			
E. -			
K. PROJEKTENGAGEMANG			
L. -			
V. -			
UPPGÖRAG NR 04700510			
RITAD/KONSTR AV P. LARSEN			
HANDLÄGGARE L. KOCKUM			
DATUM 20191213			
ANSVARIG K. KEYZER			
OM- OCH TILLBYGGNAD NORRA LATIN			
NYTT KÖK			
PLAN 01, DEL 1			
RIVNINGSPLAN			
SKALA A1 1:100 A3 1:200			
NUMMER A-49-1-11			
BET			



SKALA 1:100 i A1-format (1:200 i A3-format)

FÖRKLARINGAR

RITNING AVSER FASAD MOT SYD.
ALLA MÅTT I MILLIMETER OM EJ ANNAT ANGES
PLUSHÖJD ANGES I METER. HÖJDER ANGES I RH 70.

FÖRESKRIFTER

PÅBYGGNADSBESKRIVNING:
UTFÖRS AV LUFTGENOMSLÄPPLIGT STRÄCKMETALL I KULÖR
CHAMPAGNE. MONTERAS PÅ STÅLSOTEN.

HÄNVISNINGAR

Granskad


STOCKHOLMS BYGGNADSNÄMND

Tillhör nämndens beslut

2020-09-24

BESLUTETS GÄLLNING

SIGN

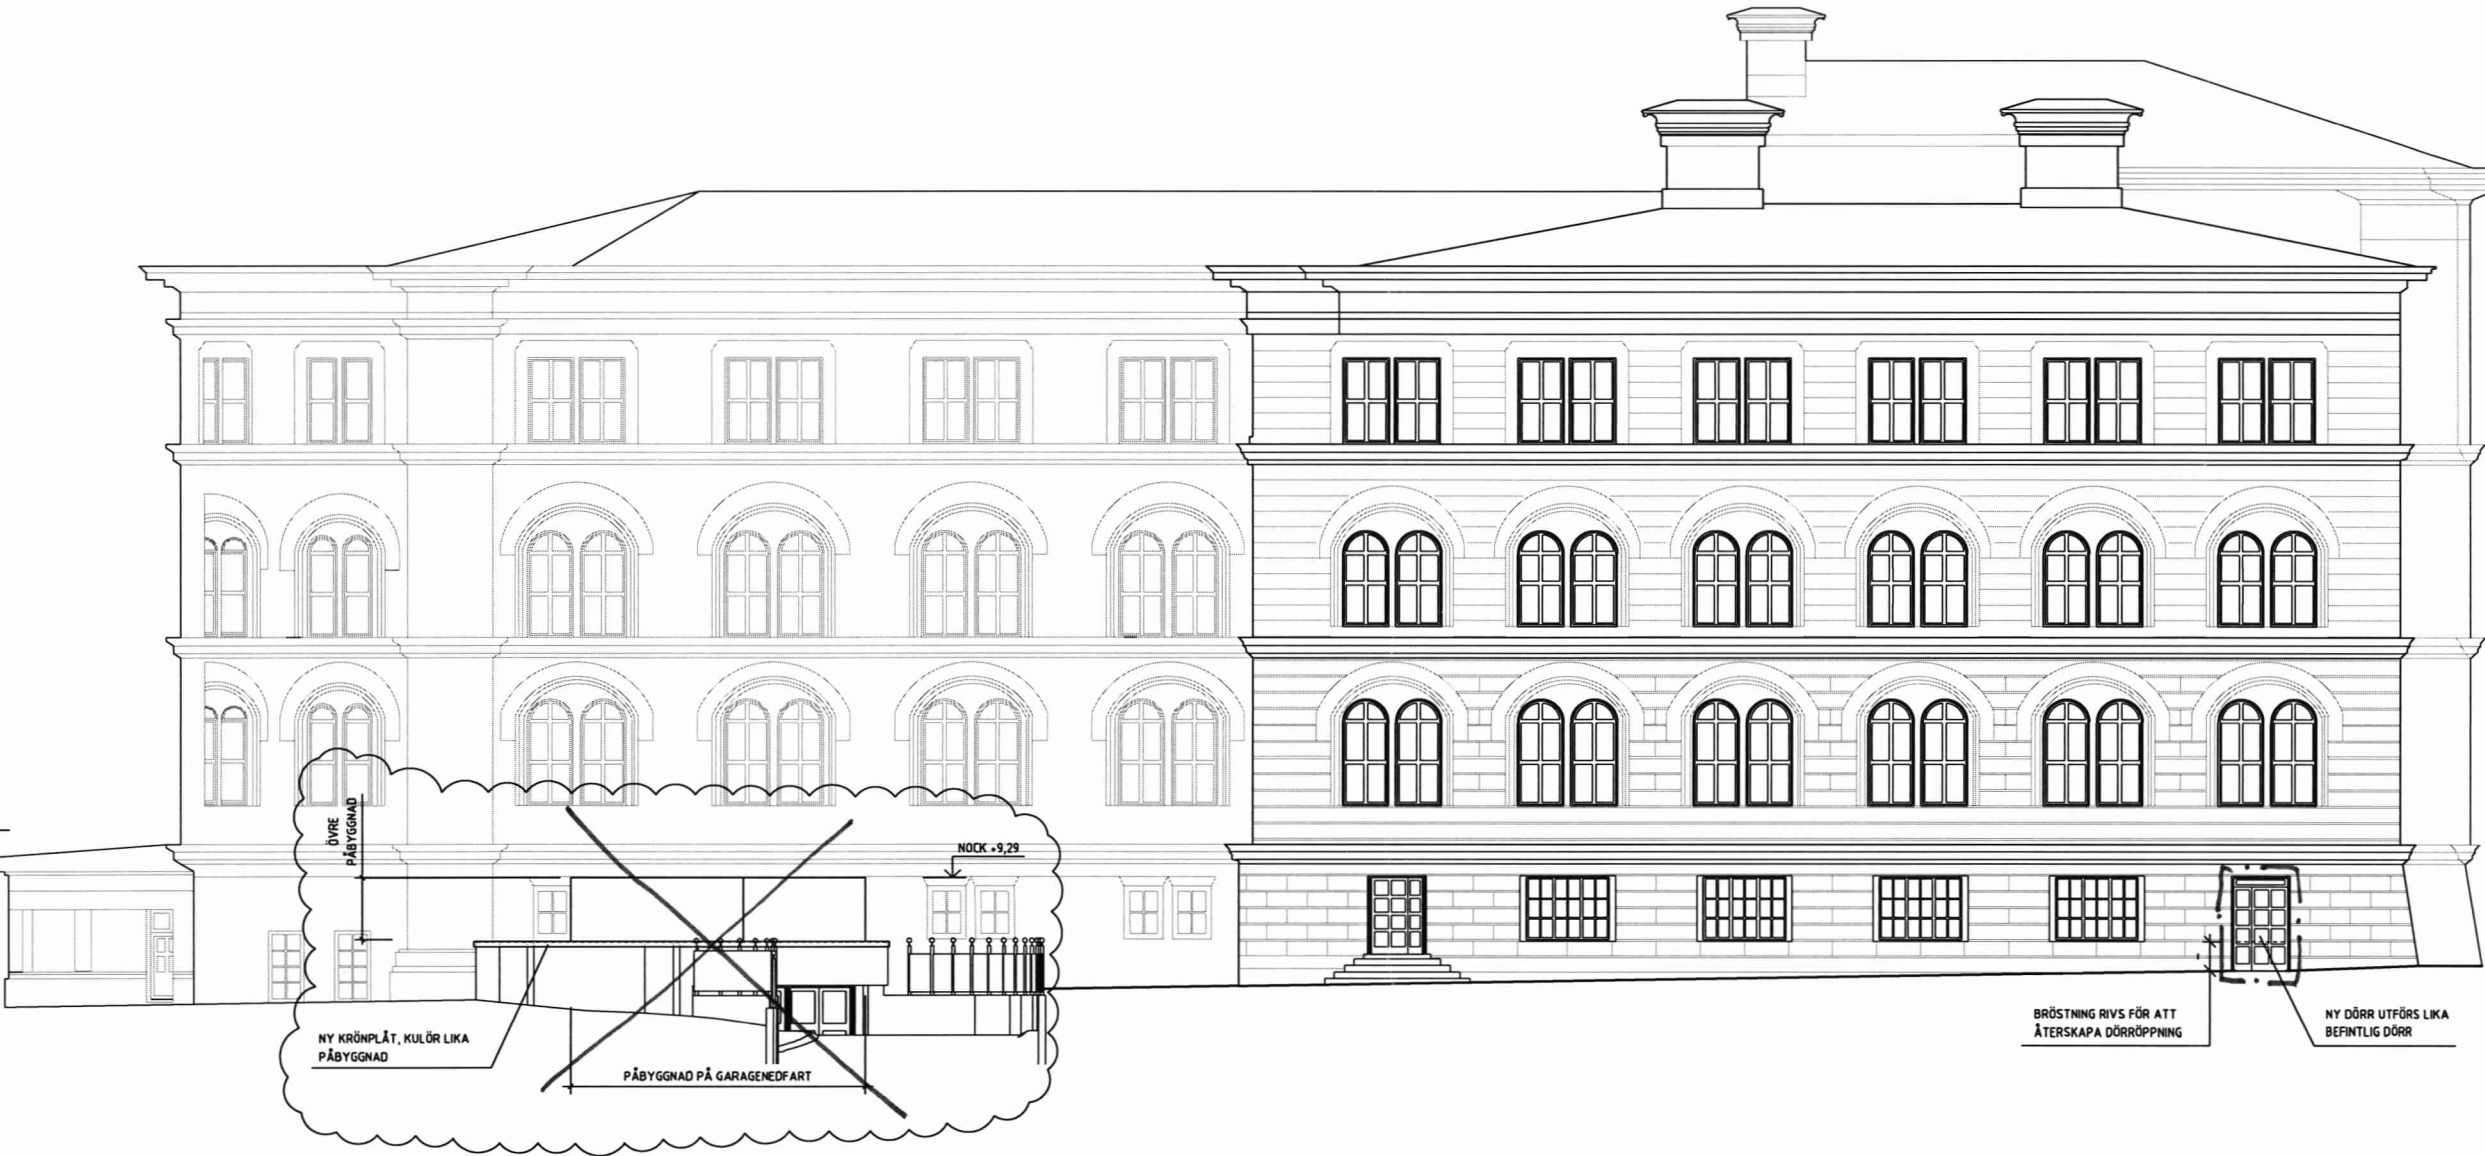

A	ENLIGT PM-02	PIL	2020-03-11
BET	ÄNDRINGEN AVSER	SIGN	DATUM
BYGGLOVSHANDLING			
AB FOLKETS HUS			
LÅNGSEKTION			
PLAN			
G.			
A. ONSER			
A. HALLVÄGEN 21, 121 62 STOCKHOLM			
TEL. +46 (0)771 644 63 16			
E. -			
E. -			
K. PROJEKTENGÅGEMÅNG			
K. BETYGGSGATAN 1, 111 21 STOCKHOLM			
TEL. +46 (0)8-526 87 87			
L. -			
L. -			
V. -			
V. -			
UTSKRIFTS DATUM: 2020-03-11 09:32			
UPPRORIG NR 04700510			
RITAD/KONSTR. AV P. LARSEN			
HANDLÄGGARE L. KOCKUM			
ANSVARIG 20191213 K. KEYZER			
OM- OCH TILLBYGGNAD NORRA LATIN			
NYTT KÖK			
FASAD SYD			
SKALA A1 1:100 A3 1:200			
HURMER A-40-3-01			
BET A			

SKALA 1:100 i A1-format (1:200 i A3-format)

0 1 2 5 10m