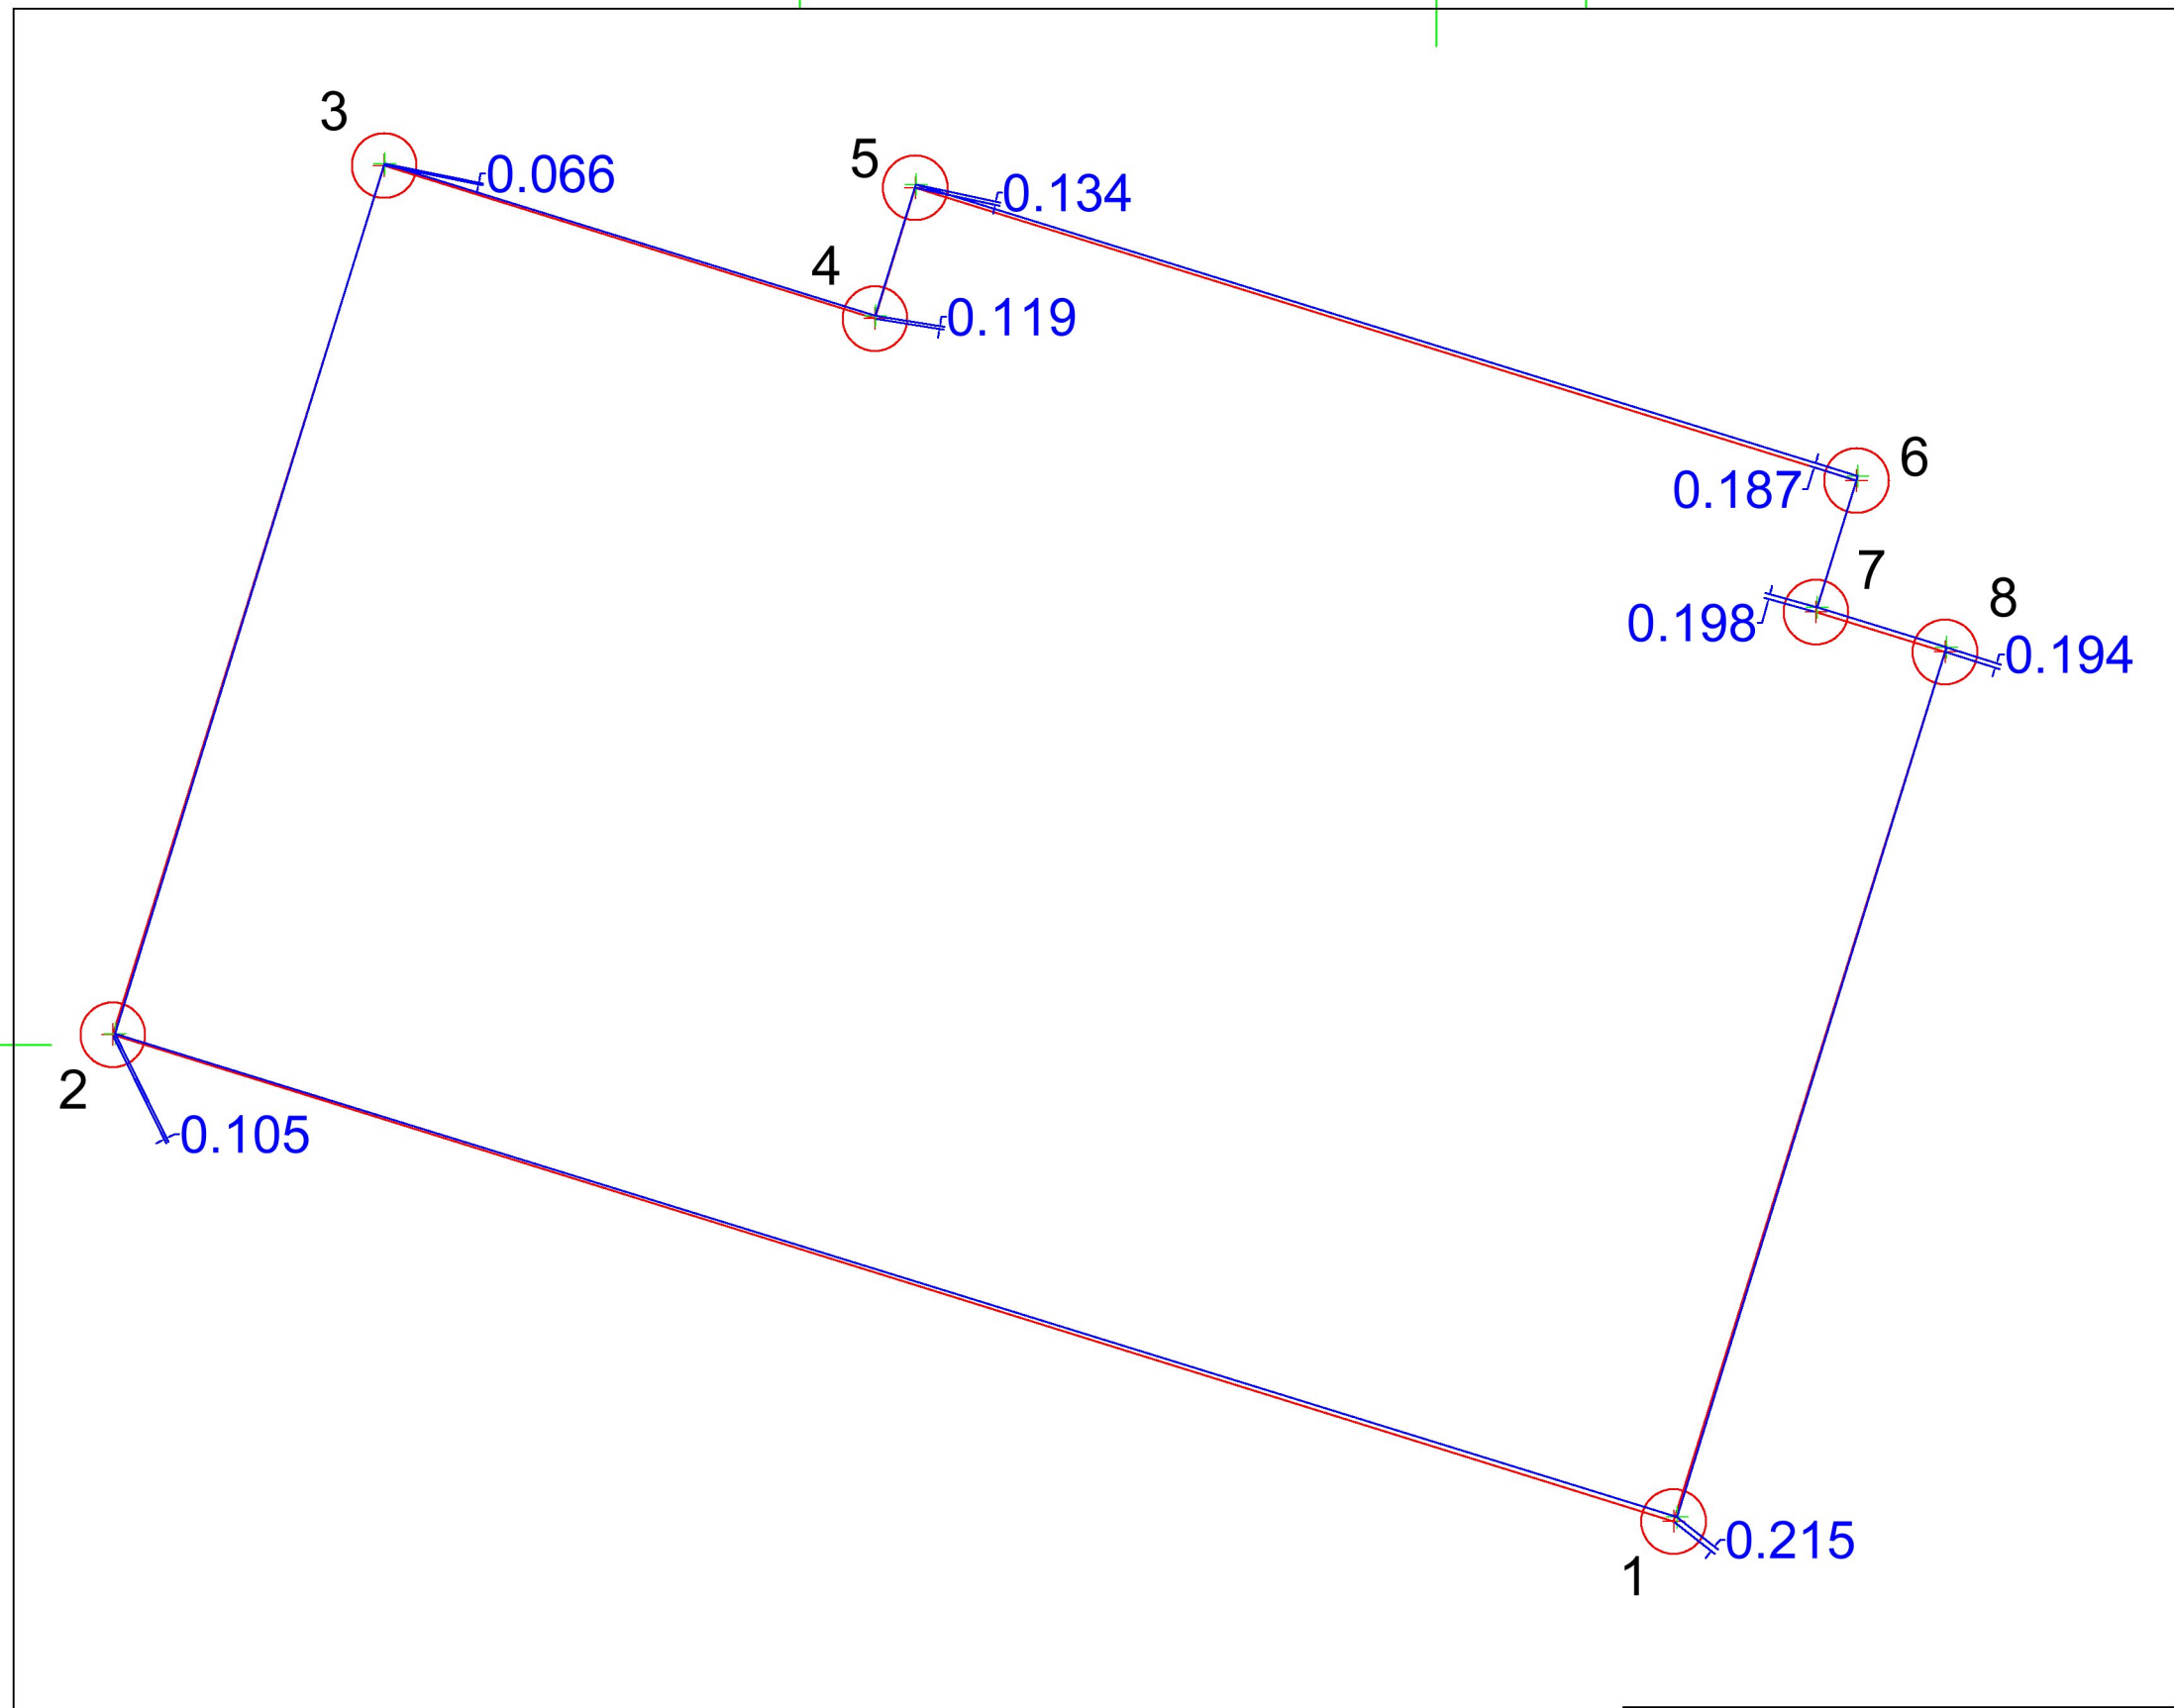

Förklaringar

Inmätt stål

Diagona

DIAGONA AB
Finlandsgatan 52, 164 74 Kista
08 528 00 143, INFO@DIAGONA.SE

RITAD KONSTRUERAD	GRANSKAD AV	ARBETSNUMMER
M.Nowosielski		
DATUM 201027		

Zinkensdamms IP

Inmätning stål

SKALA A1 1:150
A3 1:300

KOD TYP POS	RITNINGSNUMMER	REG

Inkom till Stockholms stadsbyggnadskontor - 2020-11-02, Dnr 2020-07598