


N:o 9 Bnd
1944

12

12

Löslösten med den fastställda
måttningen beviljas
Stadshuset den 9/febr. 1944
Kupper

LUPANDE NR:
001901
SKÄP LITT.....
LÅDA NR.....

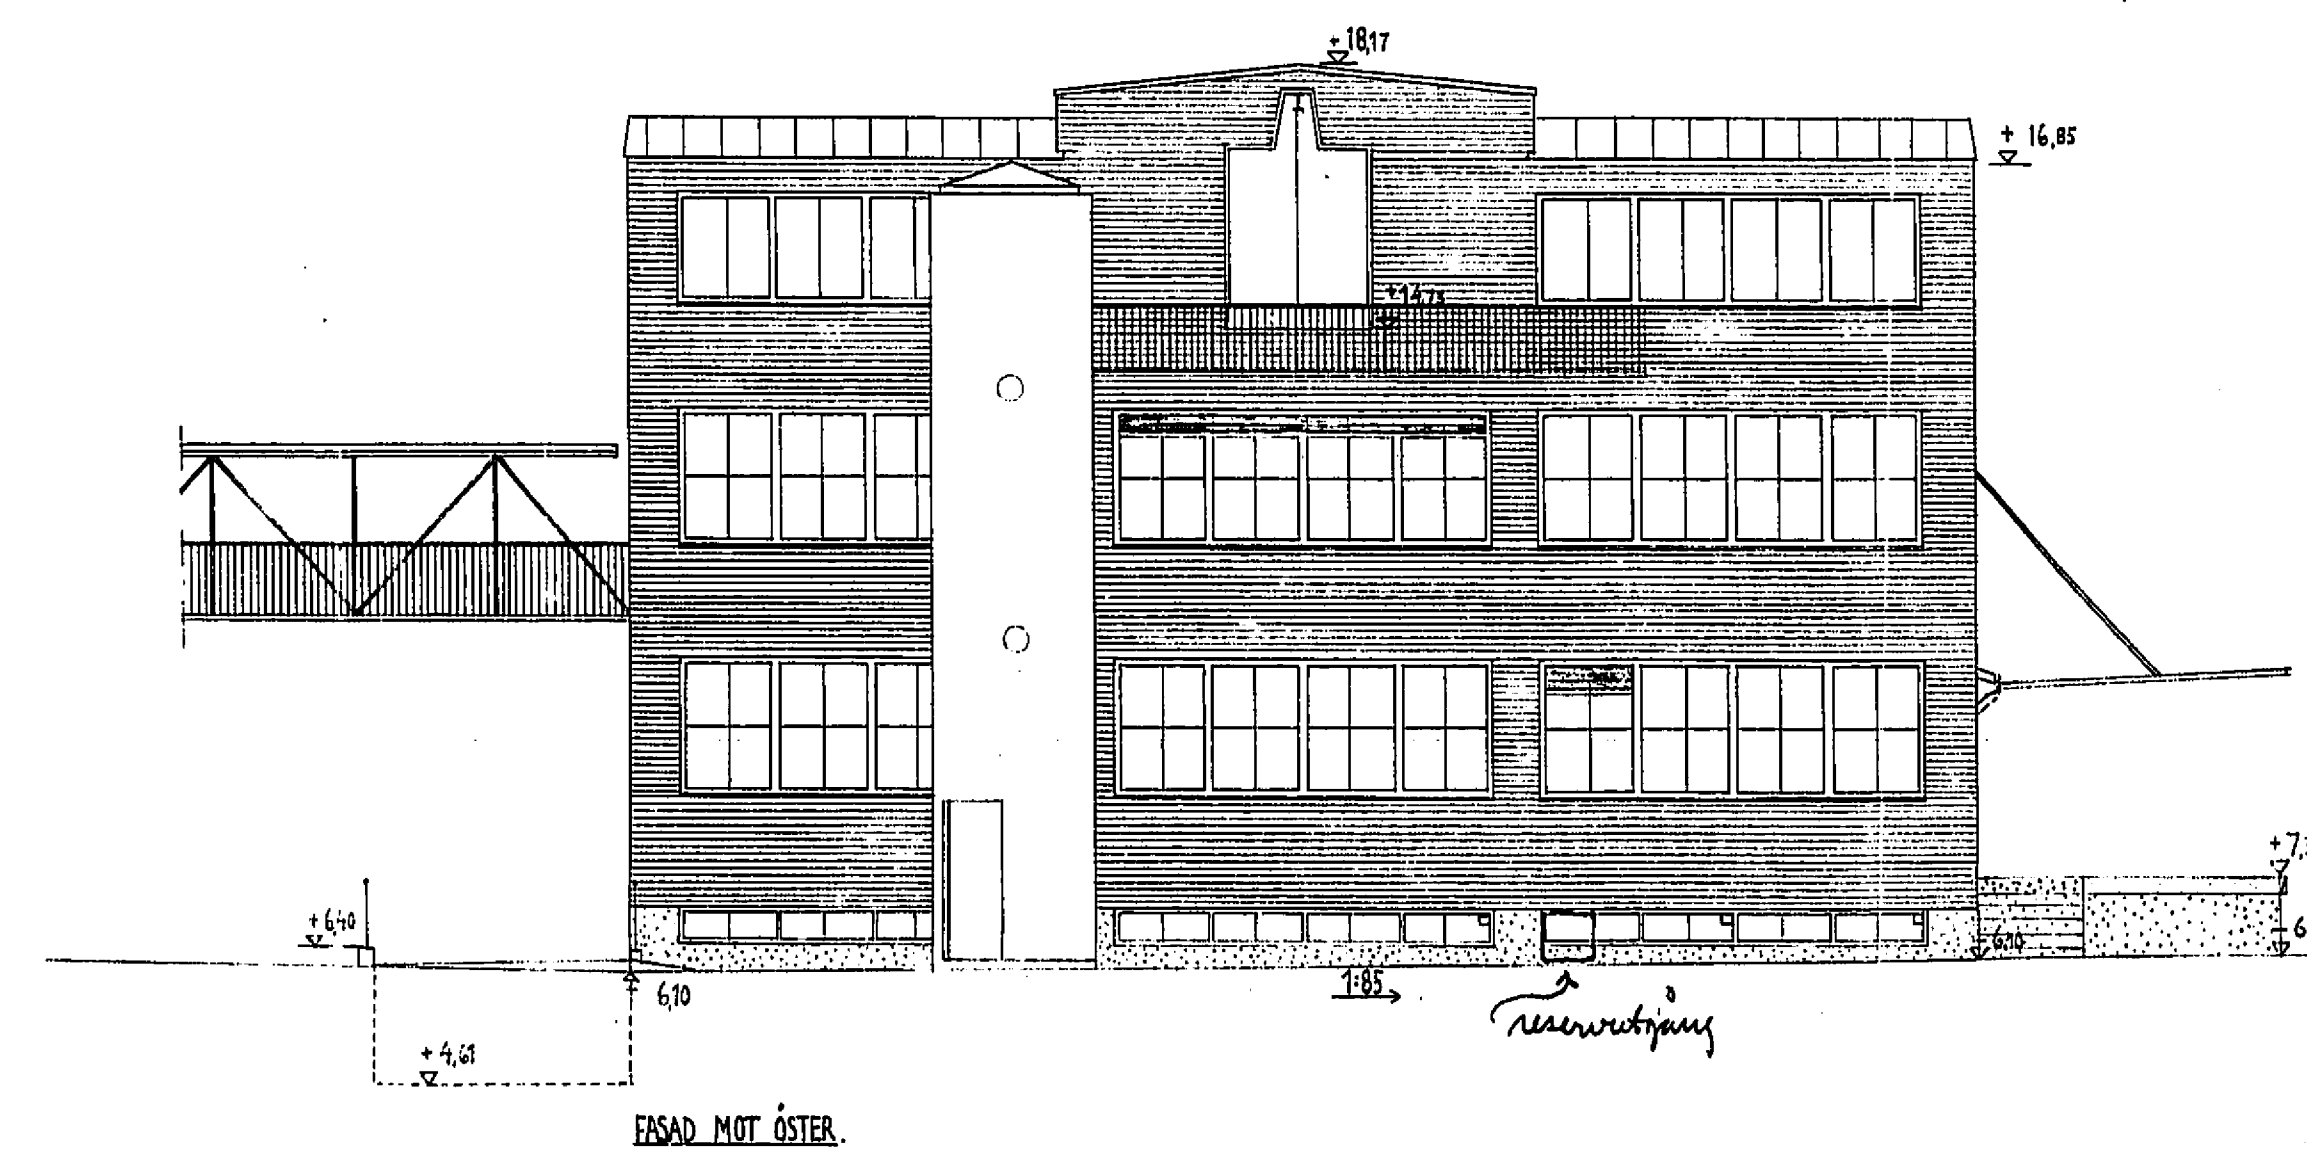

A.B. WILH. BECKER
KV. LOVHOLMEN NR 8
NITROLACKFABRIK (FASTH. 2.7)
LITT. 8 SKALA 1:100
NR. 82 STILLEN 1412-19
BILAV. HILSON. KOLLAV. 2412-19
L.M. GIERTZ N. TESCH
ARKITEKTER SÅR

SKALA 1:100
10M 0 1 2 3 4 5 6 7 8 9 10 15 20 25 30M