


No 9 Dred
1944

26

26
Likhelen med den fastställda
sitningen besyktas:
Stockholm den 5 mars 1946.
W. J. J. J.

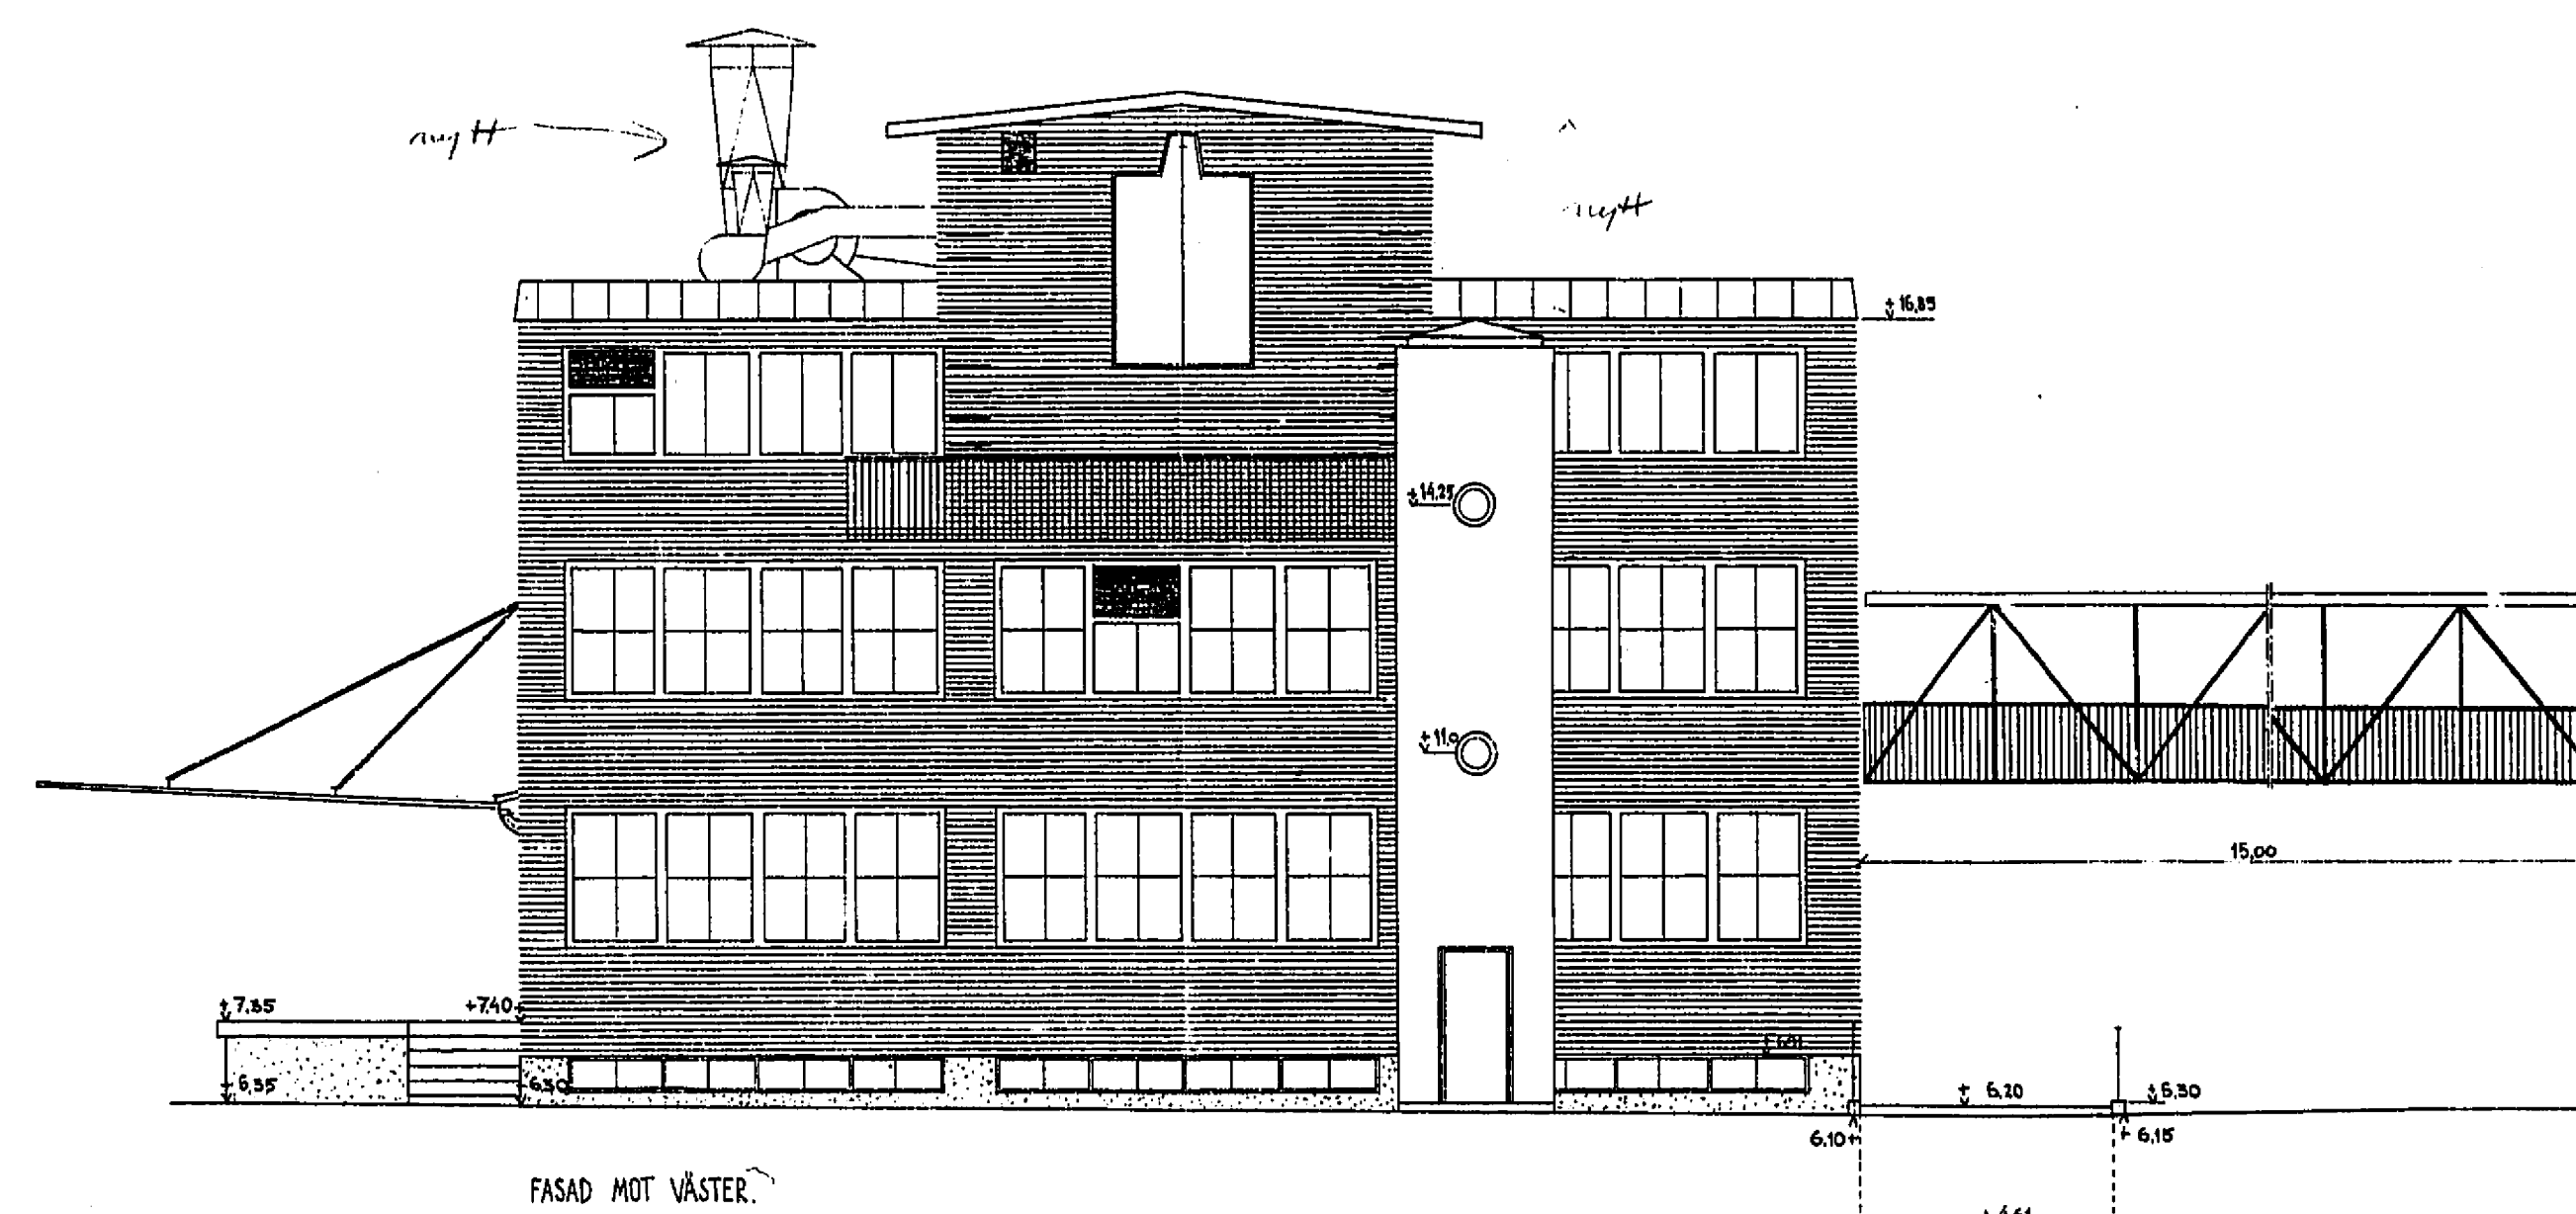

SKALA 1:100.
0 1 2 3 4 5 6 7 8 9 10 15 20 M.

KV. LÖVHOLMEN NR 8.
NITROLACKFABRIK
STOCKHOLM D. 10. 11-44
L. M. GIERTZ & N. TESCH.
ARKITEKTER SÅR.