


Nr 9 Bnd  
1944

5

Skildat med sin fastställs  
sammansatt  
Skildat den 9 febr. 1944  
Kupper

LÖPANDEN NR  
001895  
SKÄP LITT  
LÅDA NR

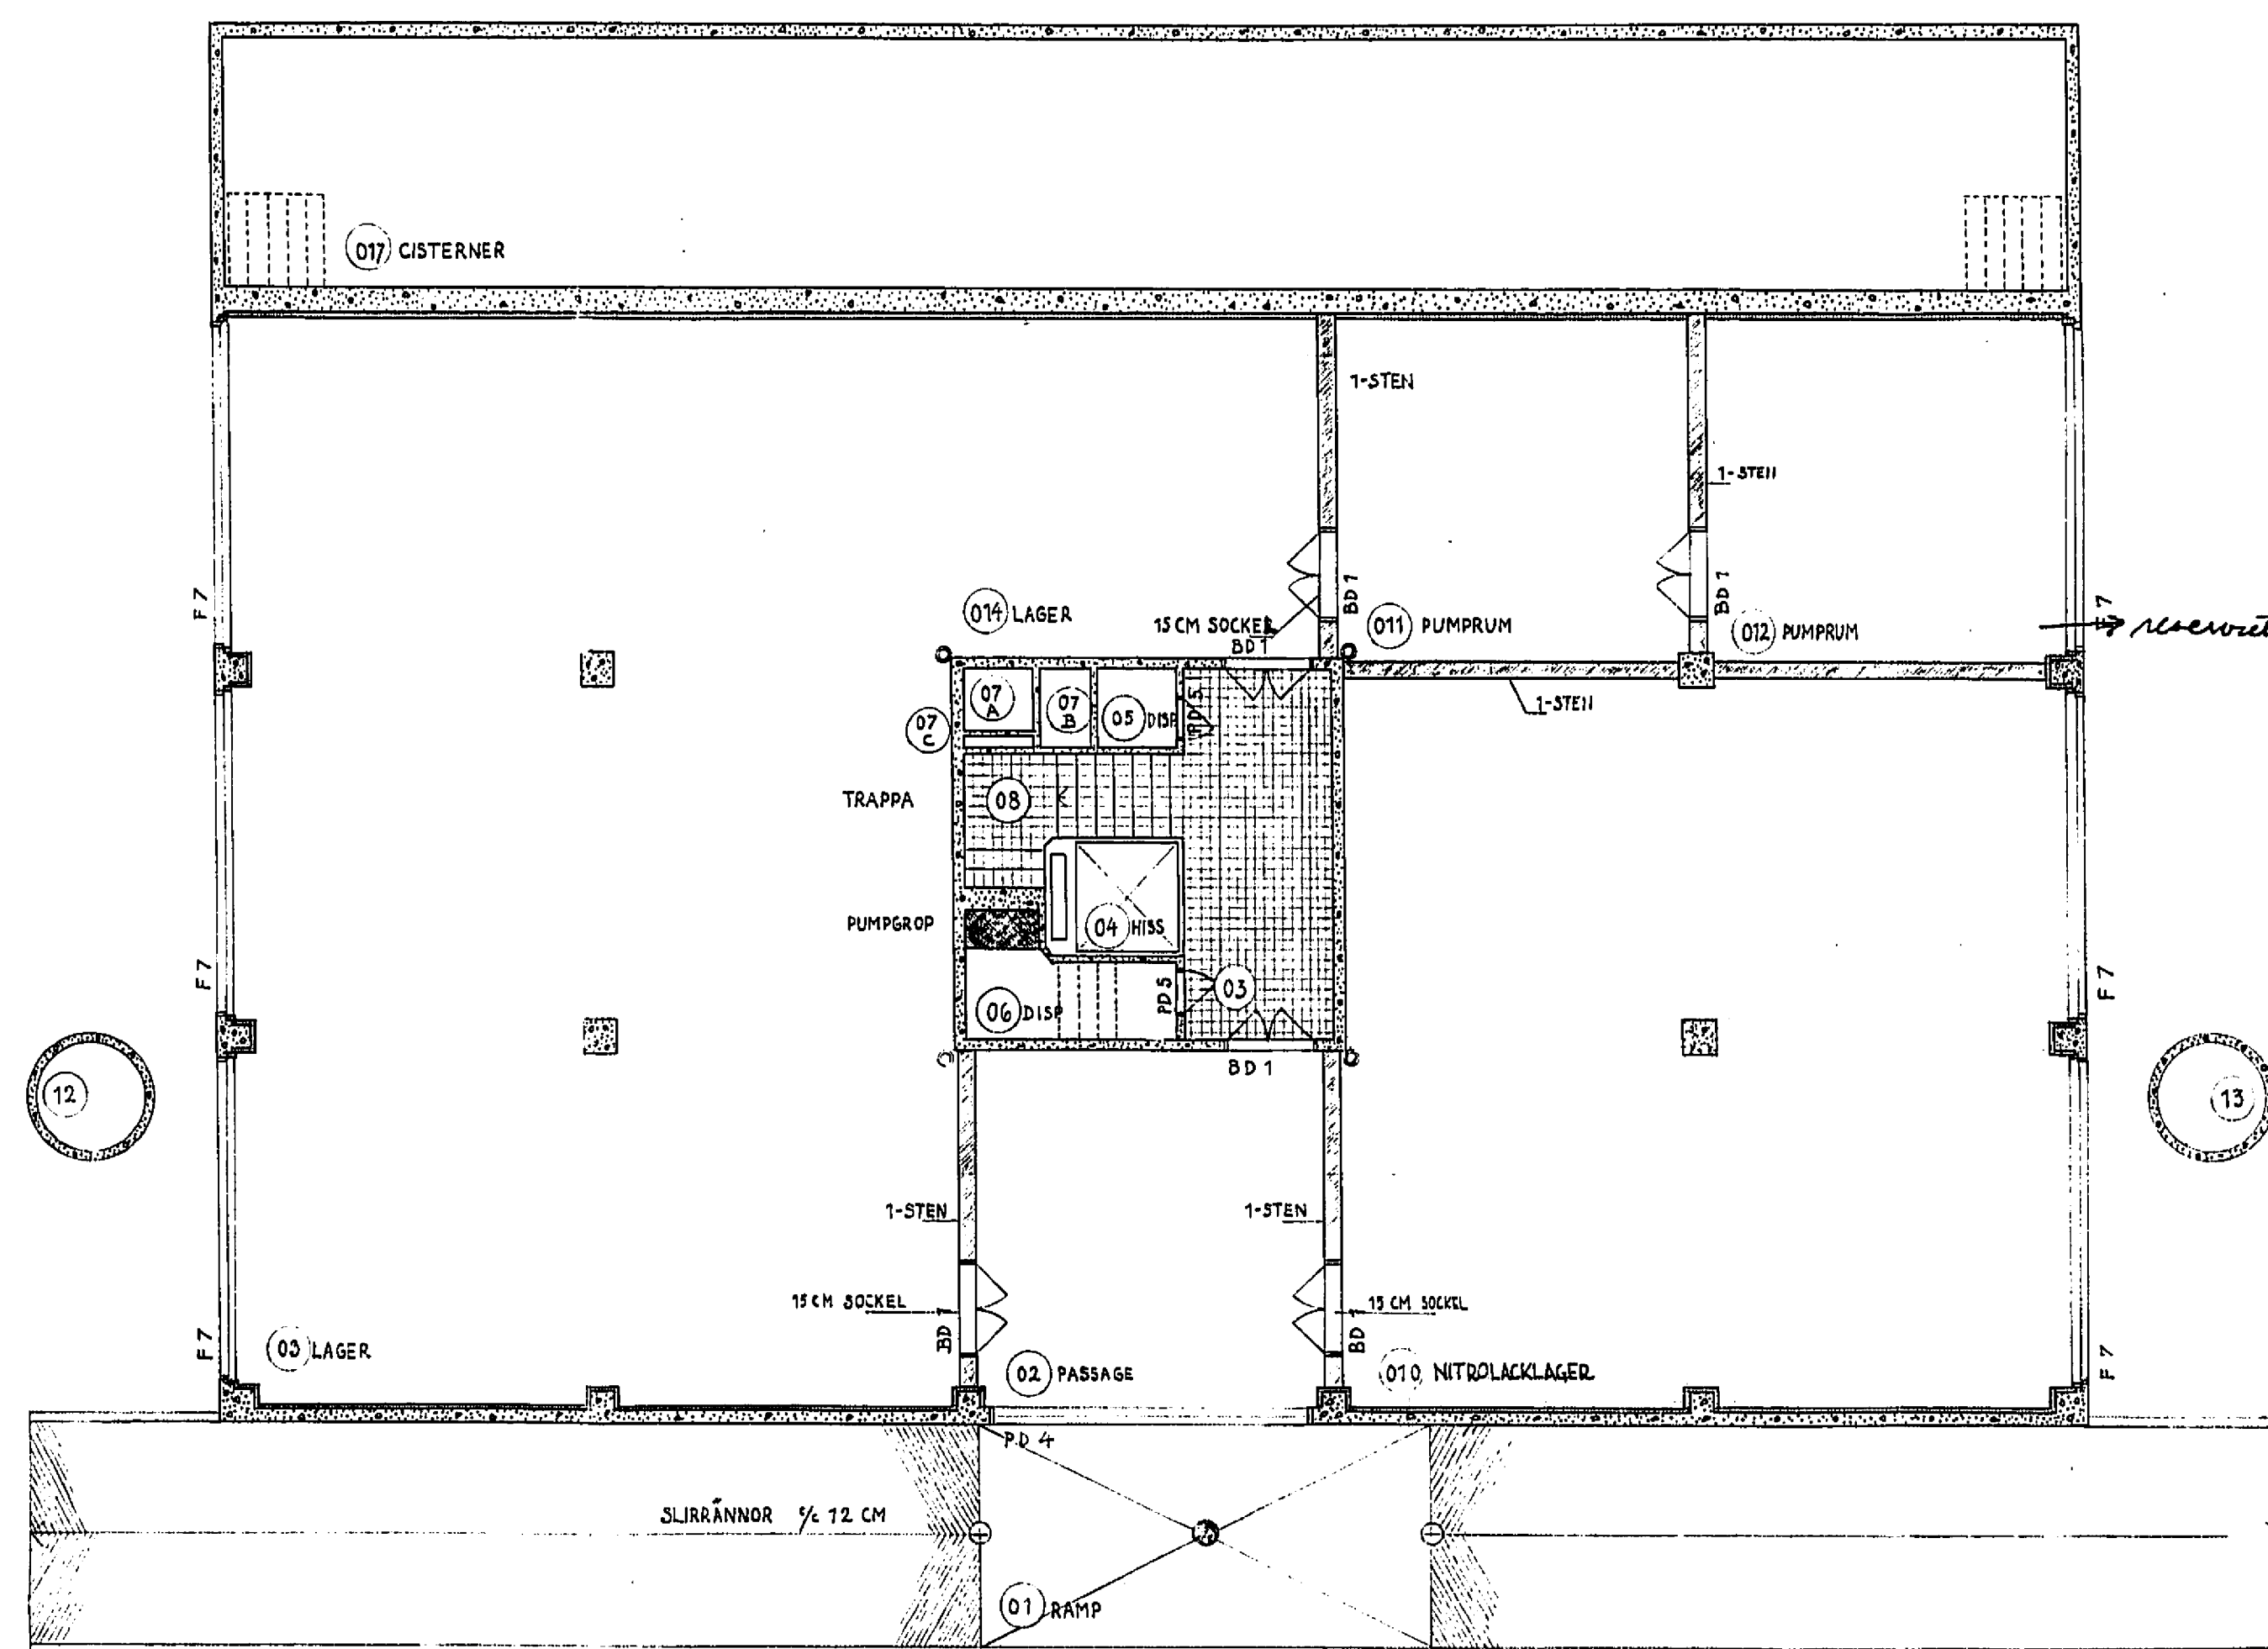

Skildat den 7 mars 1940 om skyddet  
av byggnader och byggnadsdelar  
mot luftangrepp. Skall byggnadsdelarna underlägga  
närhet beaktas om byggnadsdelarna överstämmer  
pölsning eller andra hotkänsligheter.

För en skyddsmått för personal i  
den byggnaden upptages av luft-  
skyddet här behandlas vil  
pölsning av byggnaden om antingen  
av fullständigt skyddet för  
hela industribyggnaden (jfr  
S.F.S. 818/1943). Skyddsmått för  
iförigvarande personal kan under  
tiden beaktas i en bef. skyddsmått  
som anordnas. Skildat S. 7/2 1944.

ÖVERSTÄTHALLARBETETS  
LUFTSKYDDSEKIDRA

TEKIL. KVD.

A.B. WILH. BECKER  
KV. LÖVHOLMEN NR 8  
NITROLACKFABRIK (EASTH. 27)  
LITT. .... SKALA .....  
NR. 76. .... STILM d. ....  
RIT. AV M. G. 1944. KOLL. AV N. TESCH  
L. M. GIERITZ N. TESCH  
ANMÄNT S. A. R.

SKALA 1:100  
DM 10 0 1 2 3 4 5 10 15 20 25 30 M

KÄLLARE