


N:o 9 M
1844

9

Lösholmen med den fastställda
byggnadsbestämningen
Skedd den 9/10/44
Kappelt

LÖPANDEN NR:
001899
BYG. LITT.
LÅDA NR.

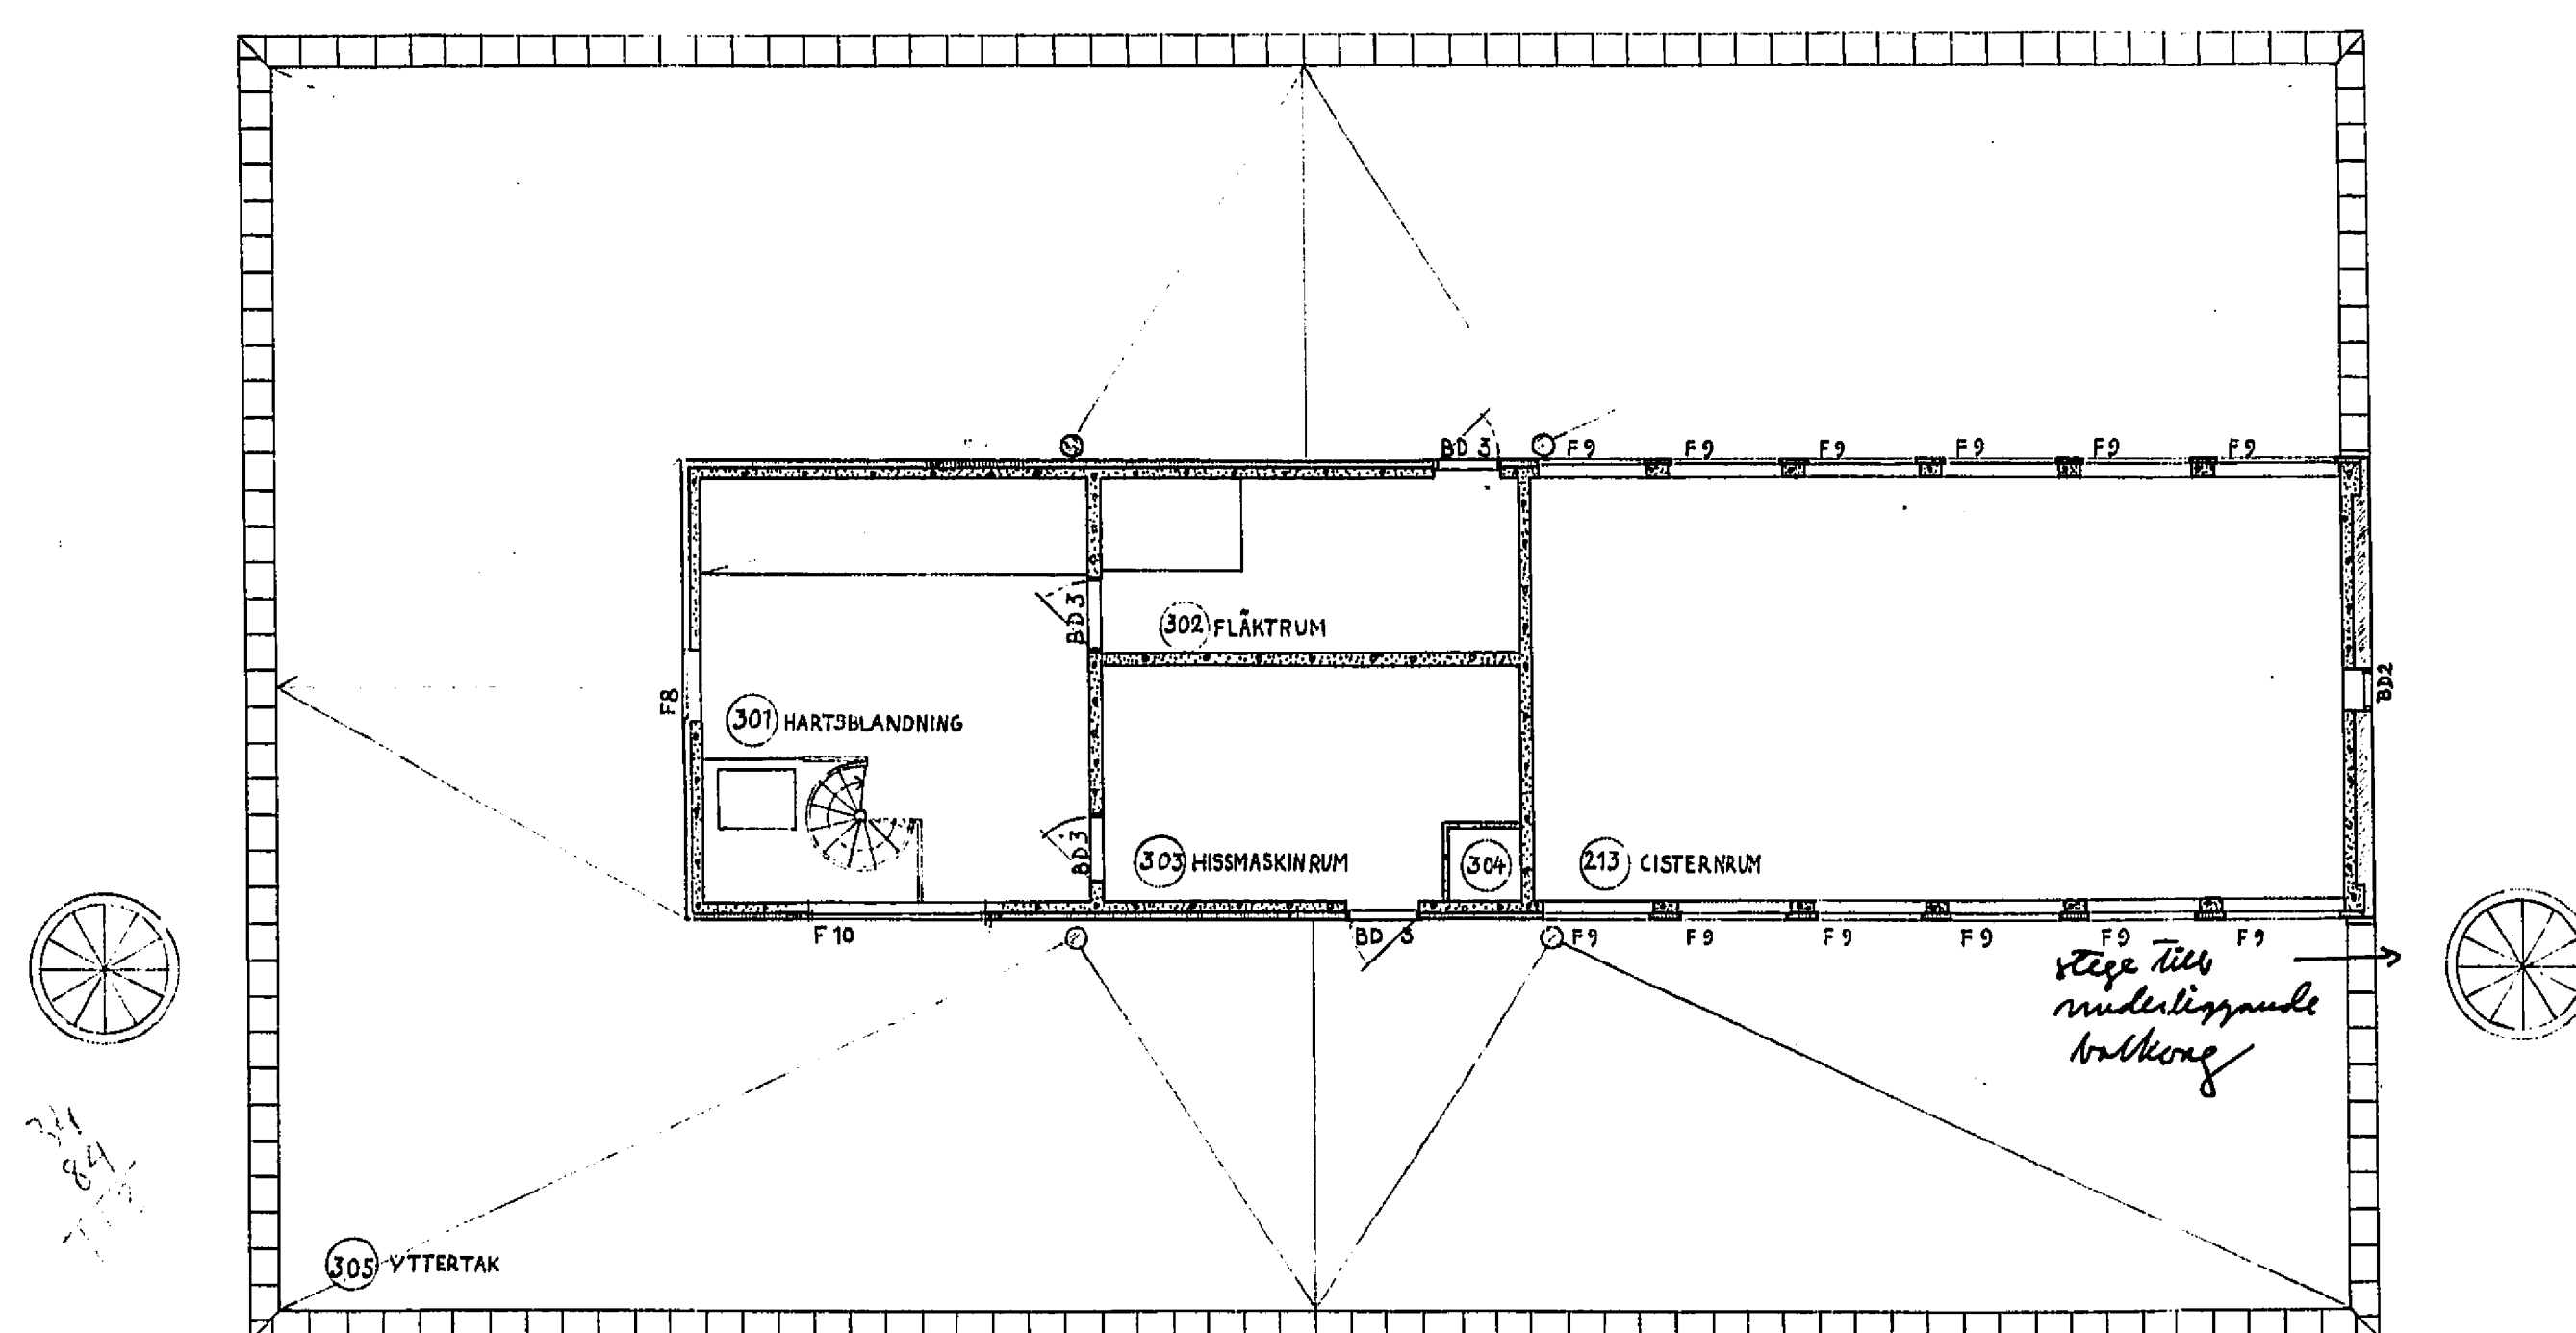

TAKPLAN.

SKALA 1:100
DM 10 0 1 2 3 4 5 10 15 20 25 30 M

A.B. WILH. BECKER
KV. LÖVHOLMEN NR 8
NITROLACKFABRIK (FASTH 27)
LITT. 8 SKALA 1:100
NR. 80 STUA d. 7/1844
RIT. AV M. G. 1844 KOLL. AV N. T. 1844
L. M. GIERTZ N. TESCH
ARKITEKTER S.A.B.