


SKALA 1:100 (A3)

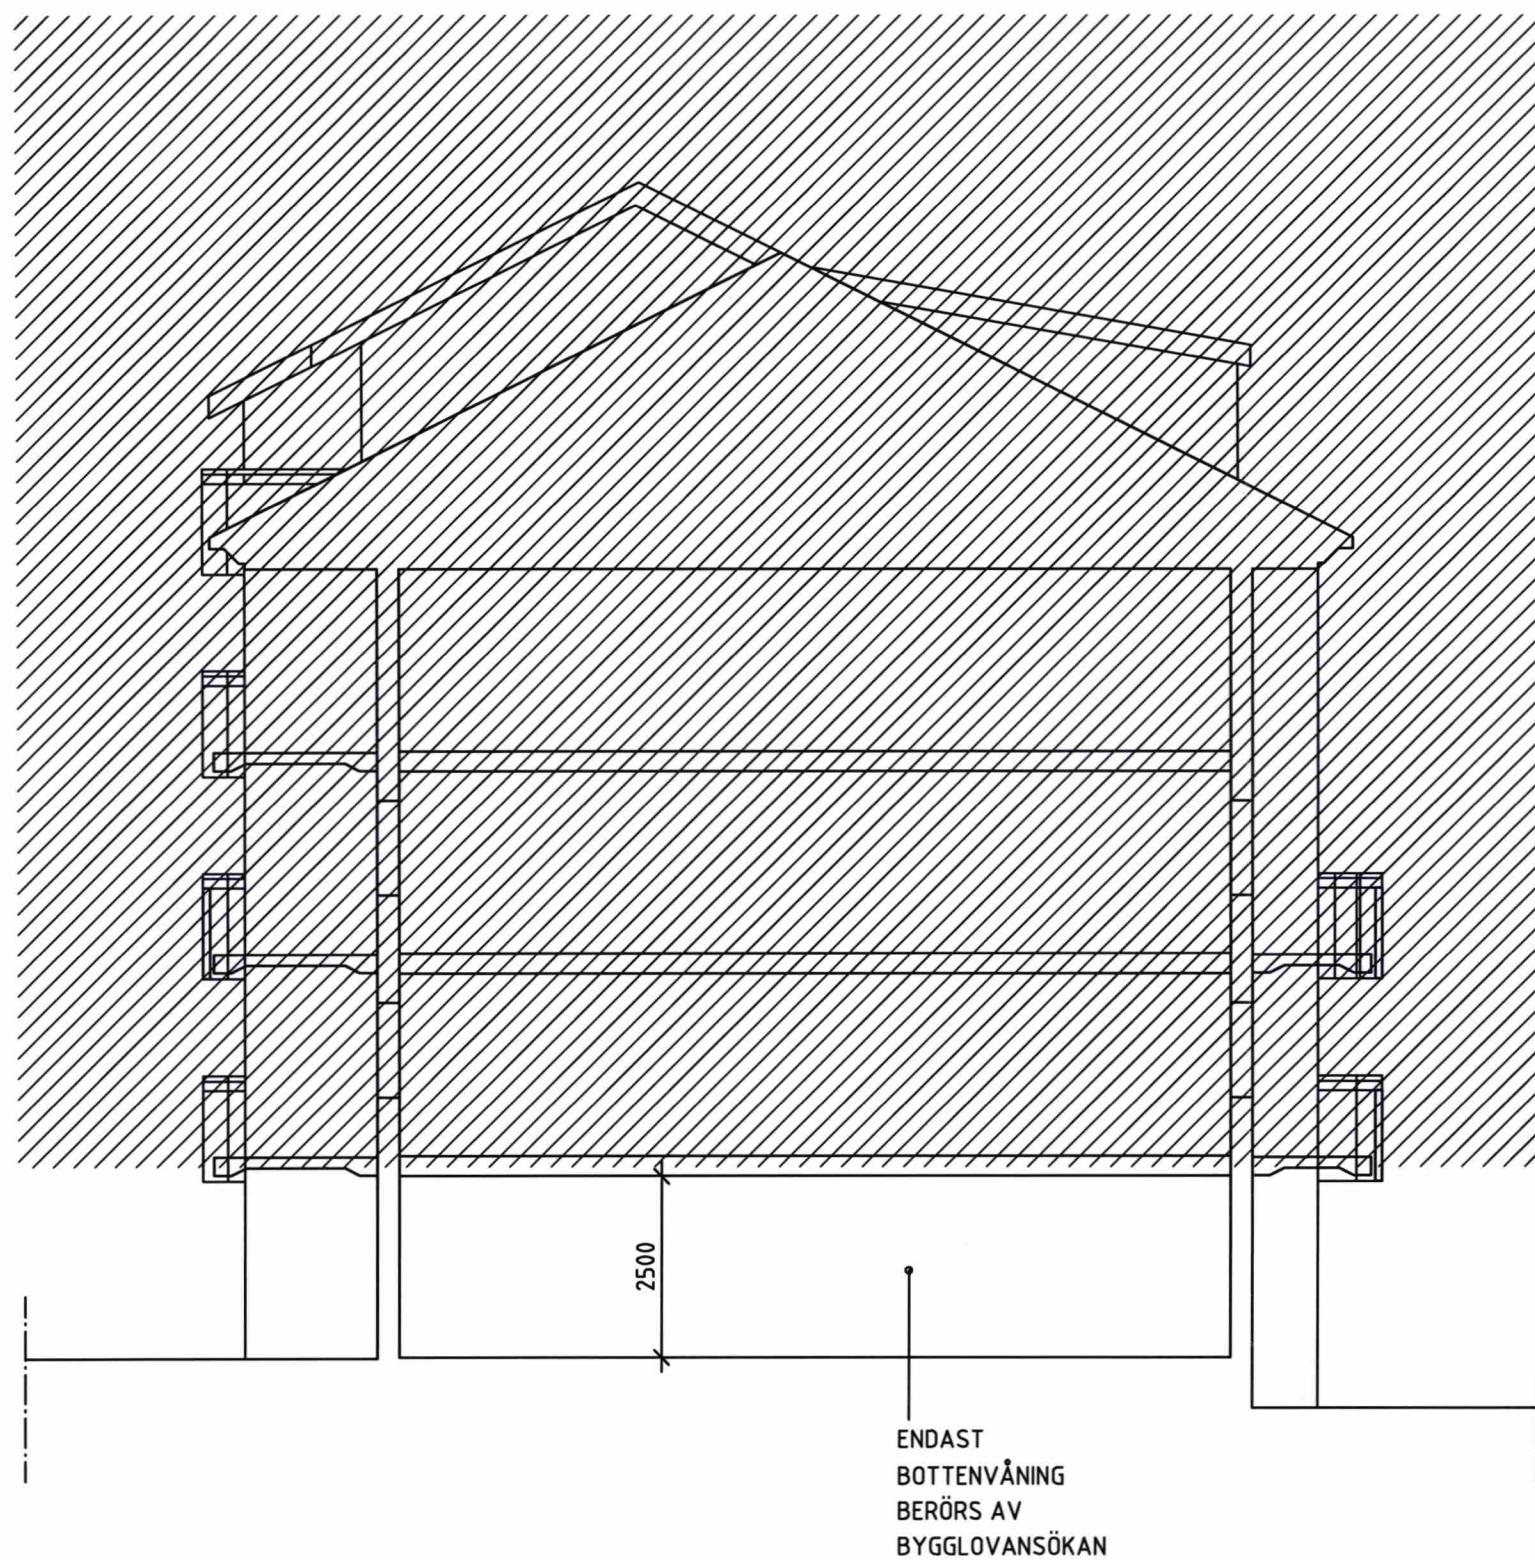


BET	ANT	ÄNDRINGEN AVSER	DATUM	SIGN
<b>BYGGLOVHANDLING</b>				
BRF Appelgården, Kv Dalen 5 OMBYGGNAD FÖRSKOLA BV GRUSÄSGRÄND 8, ENSKEDEDALEN				
<b>Embring Arkitektur</b>				
B BRF Appelgården, Kv Dalen 5				
X A Embring Arkitektur				
K				
L				
V				
UPPDRAG NR 2001				
RITAD AV JE				
ANSVARIG JE				
DATUM 20200424				
JESPER EMBRING				
PLANRITNING				
SKALA 1:100				
NUMMER A40-01				
T BET				







1m 0 10m


SKALA 1:100 (A3)

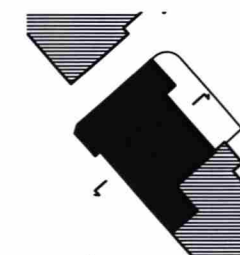

BET	ANT	ÄNDRINGEN AVSER	DATUM	SIGN
<b>BYGGLOVHANDLING</b>				
BRF Appelparden, Kv Dalen 5 OMBYGGNAD FÖRSKOLA BV GRUSÄSGRÄND 8, ENSKEDEDALEN				
<b>Embring Arkitektur</b>				
<input type="checkbox"/> B	BRF Appelparden, Kv Dalen 5			
<input checked="" type="checkbox"/> A	Embring Arkitektur			
<input type="checkbox"/> K				
<input type="checkbox"/> L				
<input type="checkbox"/> V				
UPPDRAG NR		RITAD AV		HANDLAGARE
2001		JE		JE
DATUM		ANSVARIG		
20200424		JESPER EMBRING		
SEKTION A-A				
SKALA		NUMMER		T BET
1:100		A40-21		

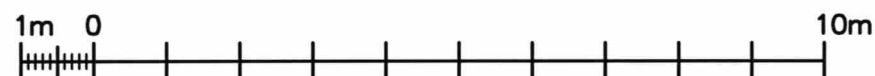
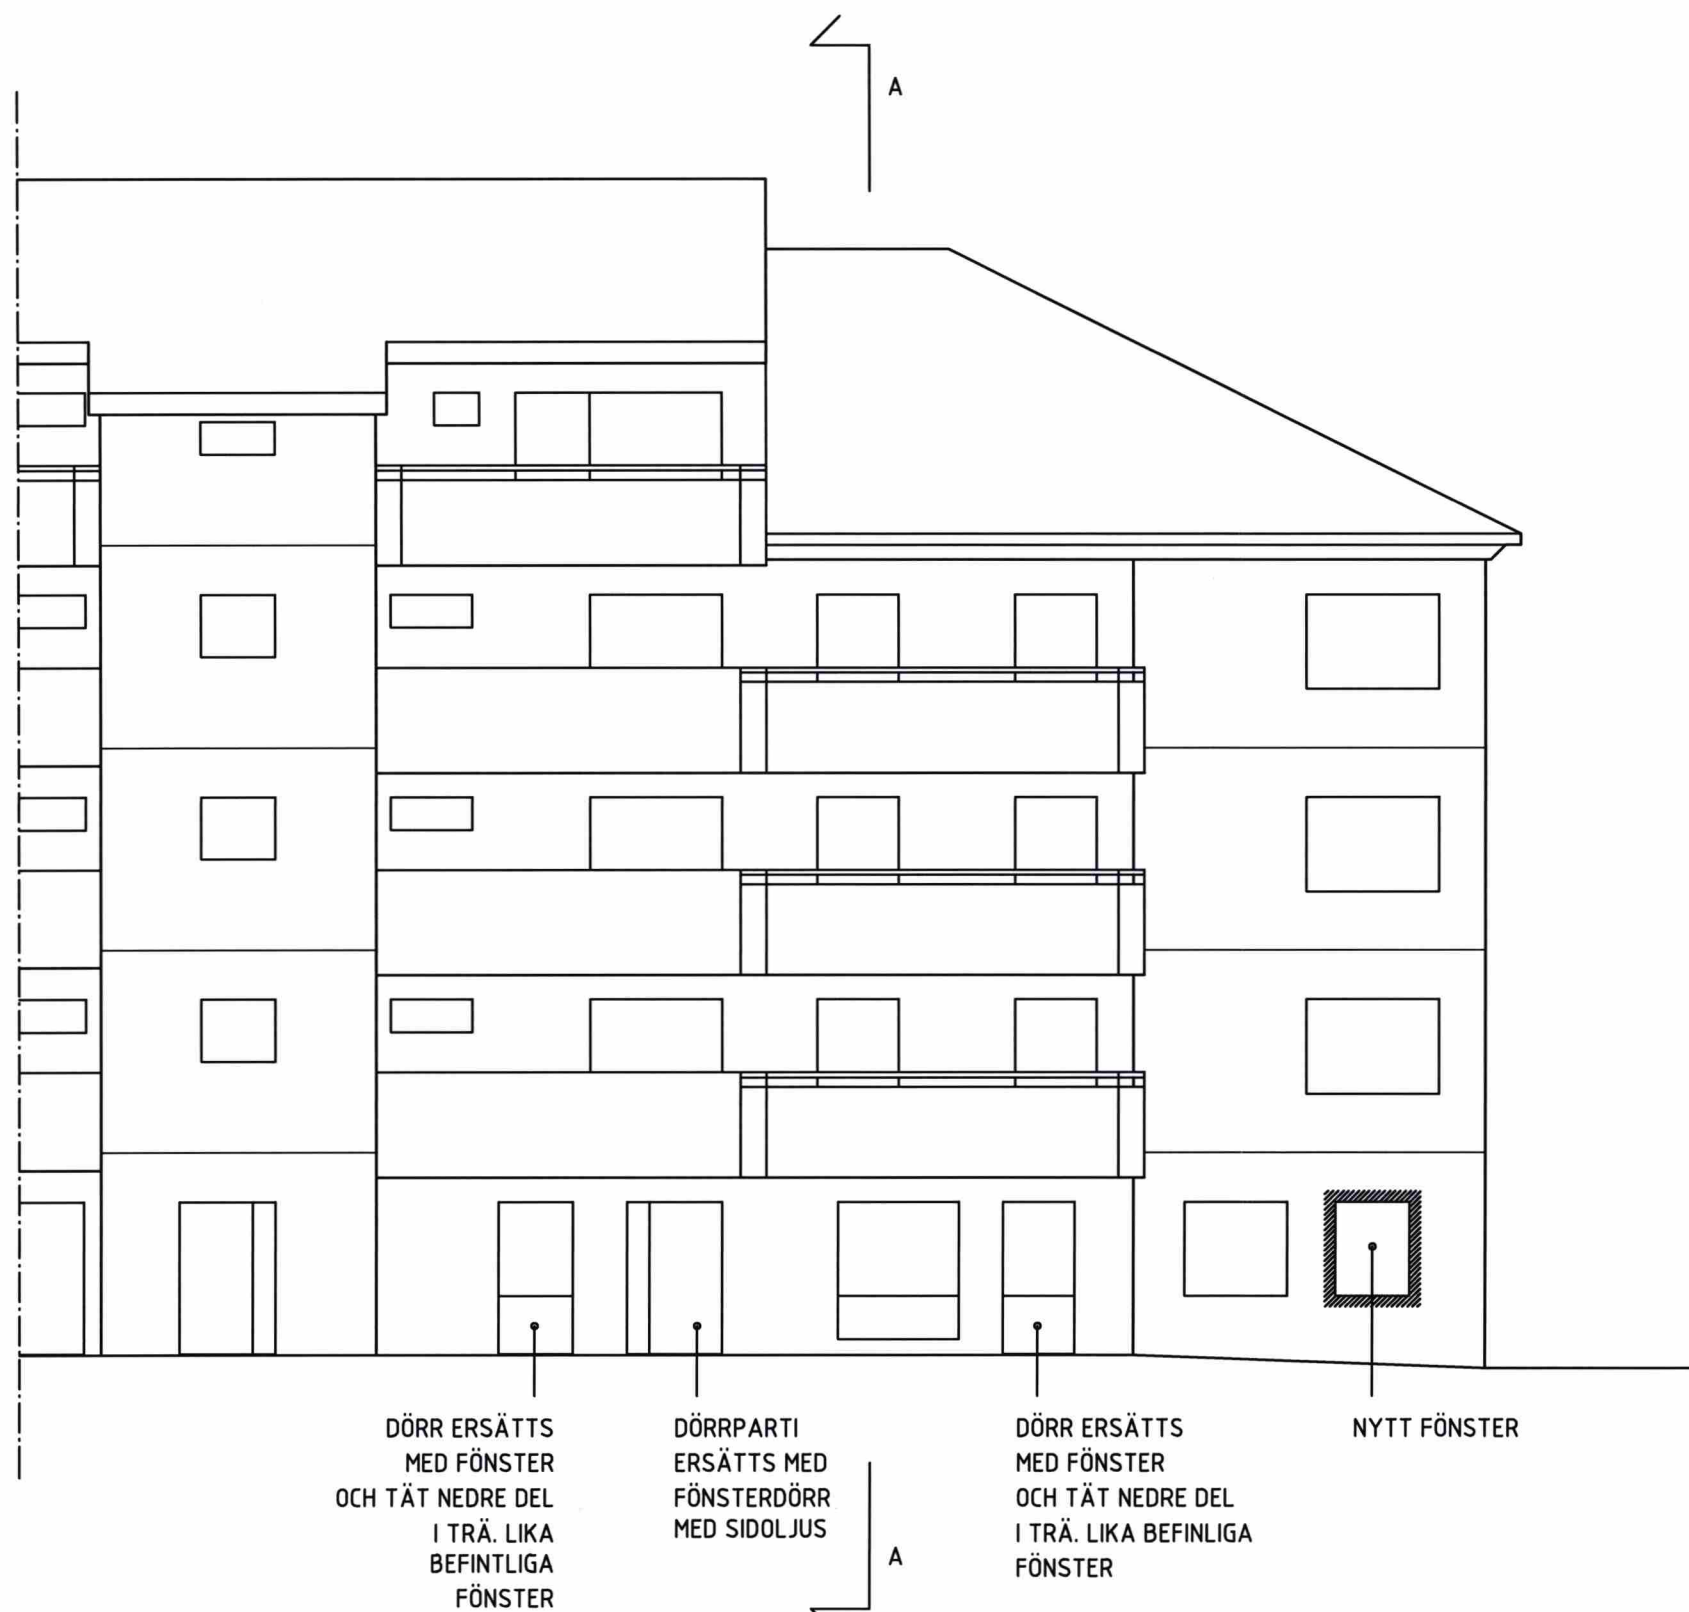


SKALA 1:100 (A3)

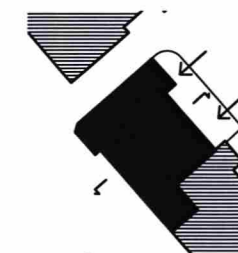


BET	ANT	ÄNDRINGEN AVSER	DATUM	SIGN
<b>BYGGLOVHANDLING</b>				
BRF Appelgården, Kv Dalen 5 OMBYGGNAD FÖRSKOLA BV GRUSÄSGRÄND 8, ENSKEDEDALEN				
<b>Embring Arkitektur</b>				
B BRF Appelgården, Kv Dalen 5 Embring Arkitektur				
A Embring Arkitektur				
E Embring Arkitektur				
UPPDRAG NR 2001				
RITAD AV JE				
ANSVARIG JE				
DATUM 20200424				
JESPER EMBRING				
FASAD MOT NORDÖST				
SKALA 1:100				
NUMMER A40-31				
T BET				




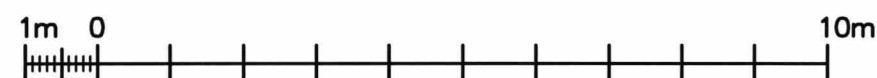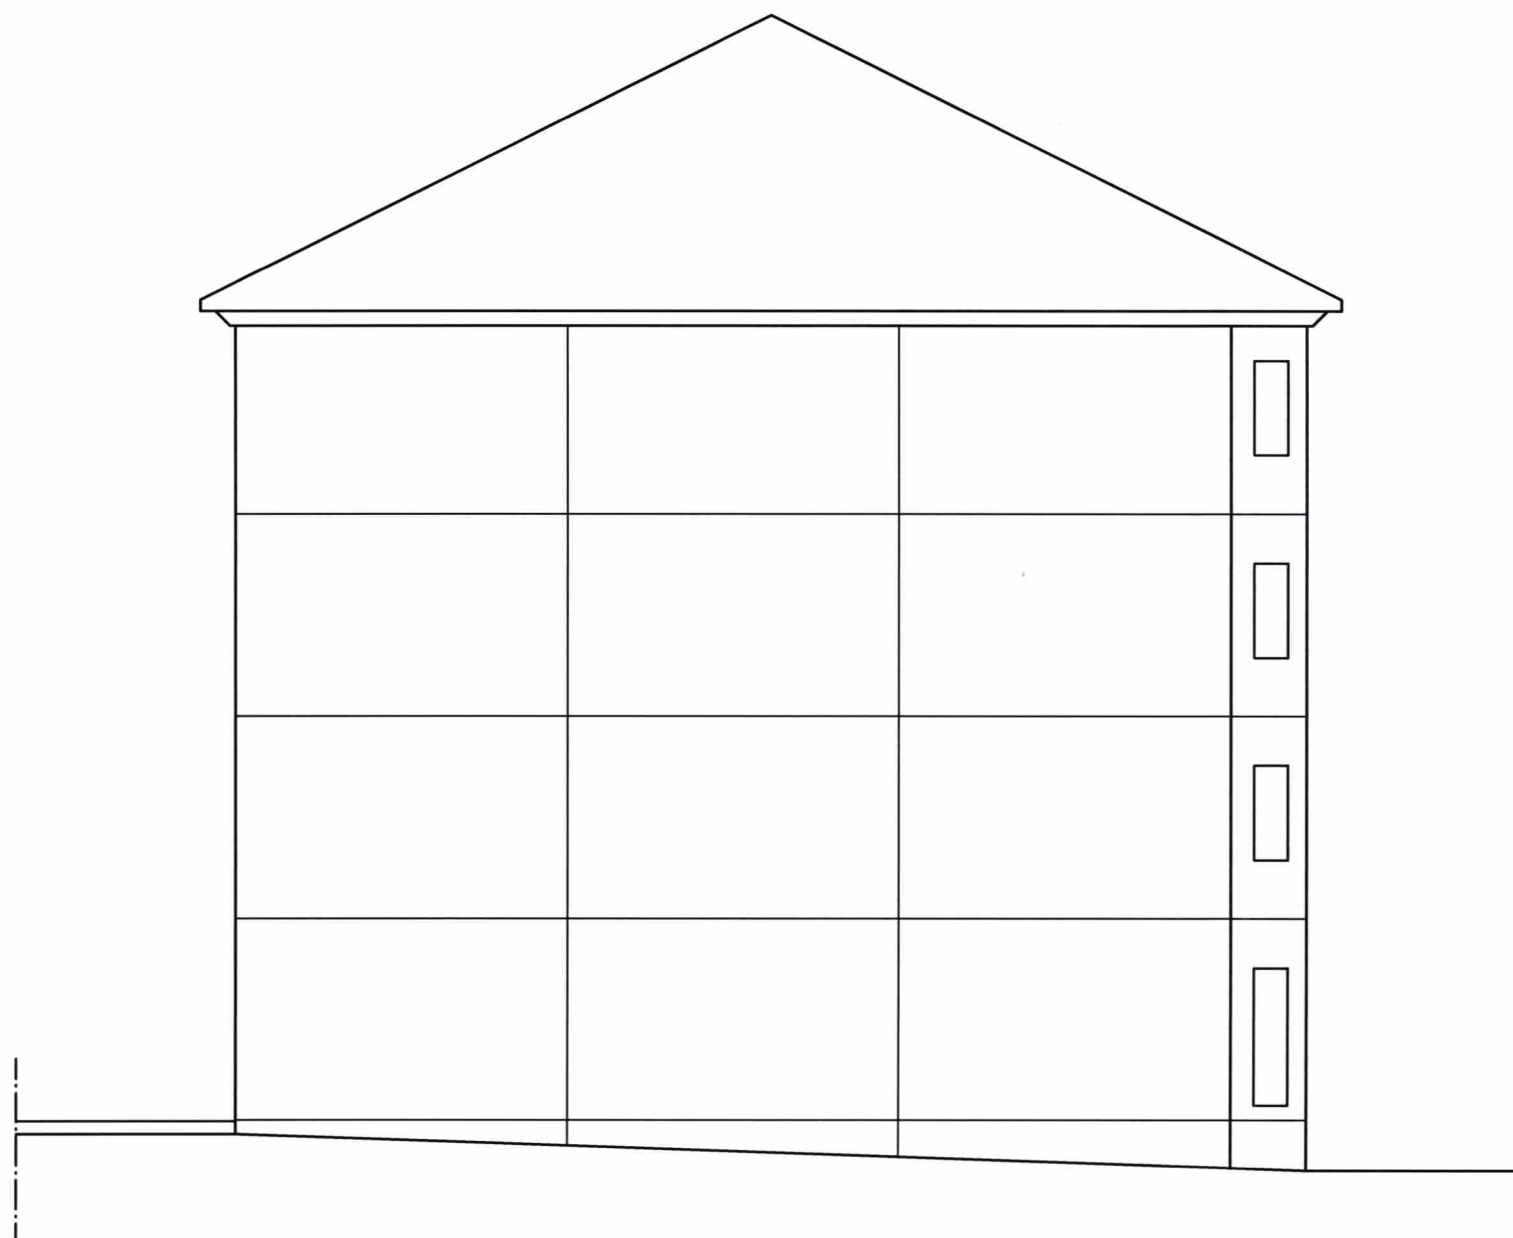

SKALA 1:100 (A3)

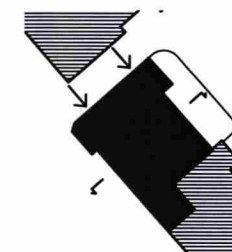


BET	ANT	ÄNDRINGEN AVSER	DATUM	SIGN
BYGGLOVHANDLING				
BRF Appelgården, Kv Dalen 5 OMBYGGNAD FÖRSKOLA BV GRUSÄSGRÄND 8, ENSKEDEDALEN				
Embring Arkitektur				
	E			
	K			
	L			
	V			
UPPDRAG NR			RITAD AV	HANDLAGGARE
2001			JE	JE
DATUM			ANSVARS	
20200424			JESPER EMBRING	
FASAD MOT NORDVÄST				
SKALA		NUMMER		T BET
1:100		A40-32		

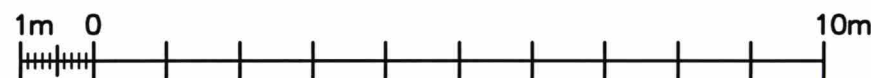

SKALA 1:100 (A3)



BET	ANT	ÄNDRINGEN AVSER	DATUM	SIGN
BYGGLOVHANDLING				
BRF Appelgården, Kv Dalen 5 OMBYGGNAD FÖRSKOLA BV GRUSÄSGRÄND 8, ENSKEDEDALEN				
Embring Arkitektur				
B BRF Appelgården, Kv Dalen 5				
X A Embring Arkitektur				
E				
K				
L				
V				
UPPDRAG NR				
2001				
RITAD AV				
JE				
HANDLAGARE				
JE				
DATUM				
20200424				
ANSVARIG				
JESPER EMBRING				
FASAD MOT SYDVÄST				
SKALA				
1:100				
NUMMER				
A40-33				
T BET				

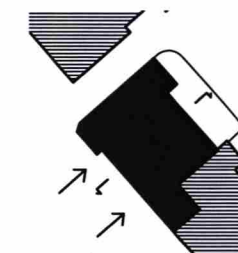




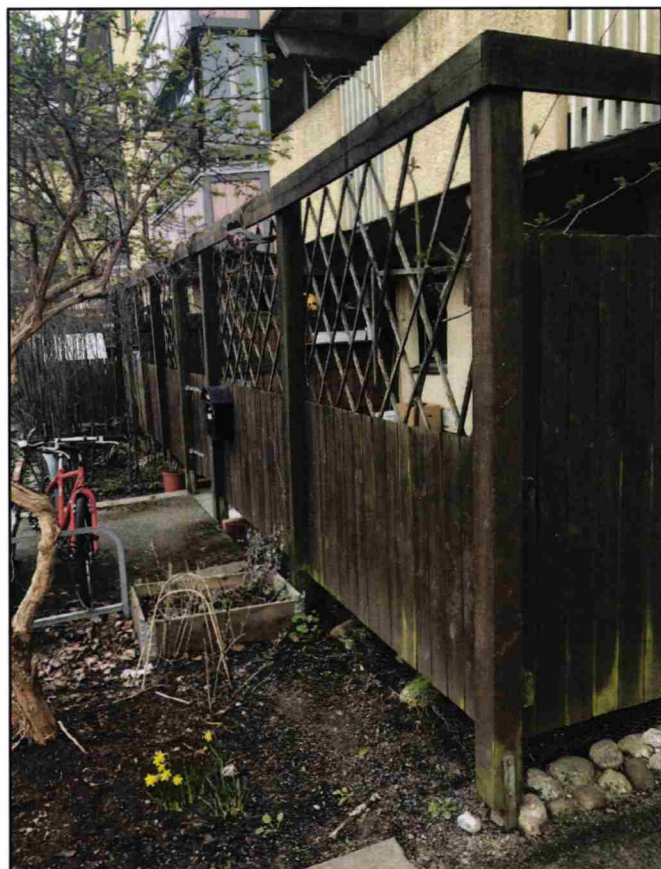


FOTO: BEF. PLANK PÅ GÅRDEN

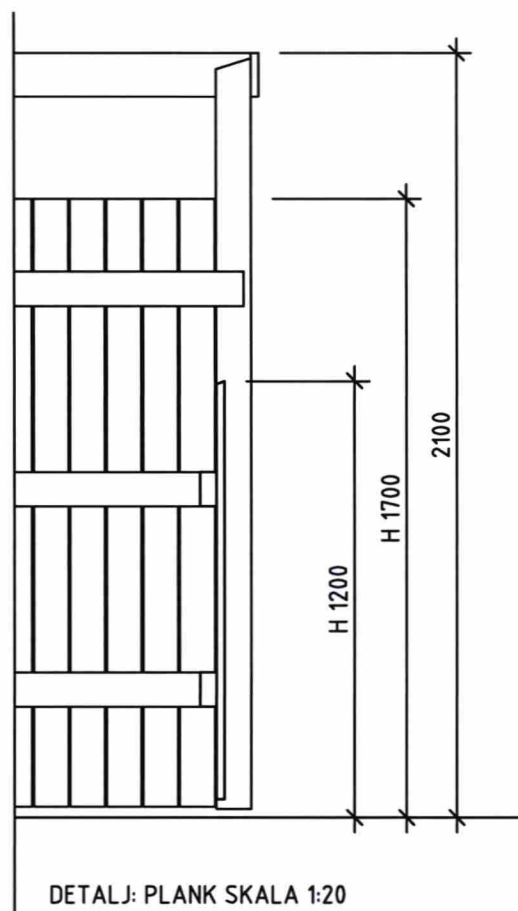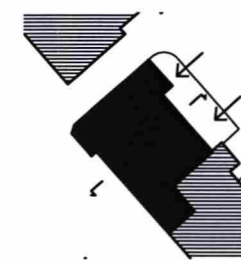

DETALJ: PLANK SKALA 1:20

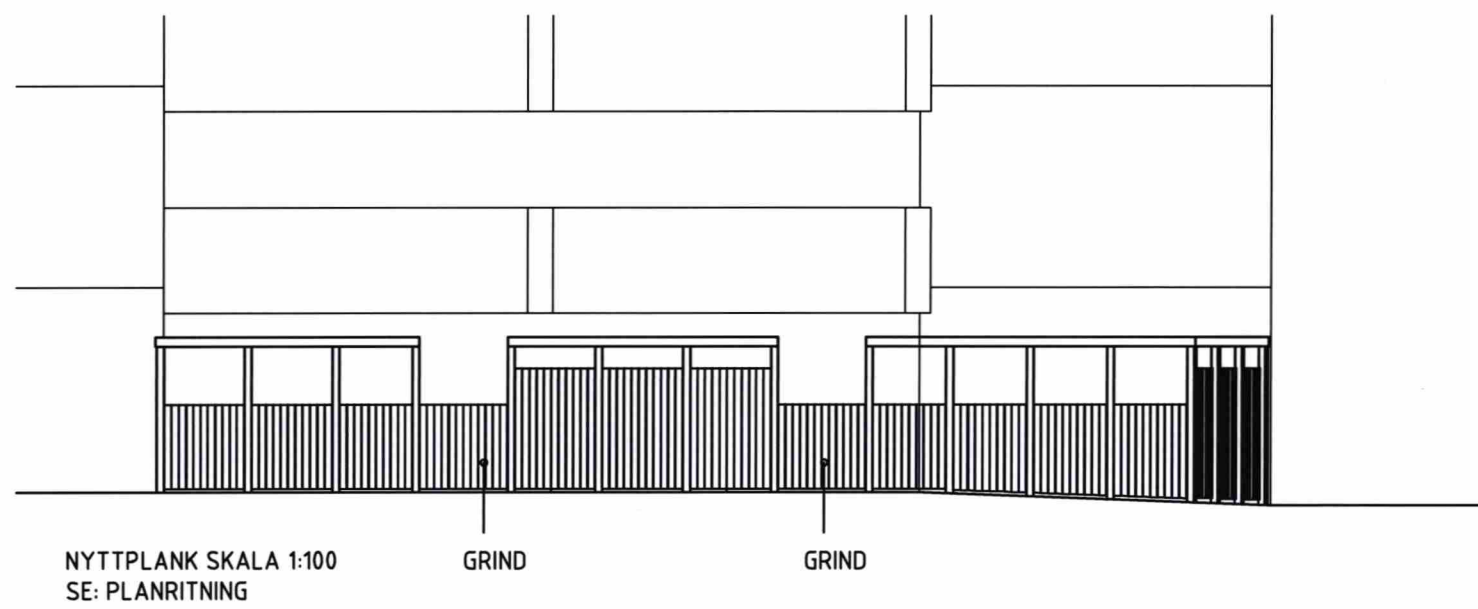

BET	ANT	ÄNDRINGEN AVSER	DATUM	SIGN
BYGGLOVHANDLING				
BRF Appelgården, Kv Dalen 5				
OMBYGGNAD FÖRSKOLA BV				
GRUSÄSGRÄND 8, ENSKEDEDALEN				
Embring Arkitektur				
B	BRF Appelgården, Kv Dalen 5			
A	Embring Arkitektur			
E	Embring Arkitektur			
K				
L				
V				
UPPDRAG NR 2001				
RITAD AV JE				
ANSVARIG JE				
DATUM 20200424				
ANSVARIG JESPER EMBRING				
PLANK MOT NORDÖST				
SKALA 1:100				
NUMMER A40-34				
T BET				



Granskad  
STOCKHOLMS BYGGNADSNÄMND  
Tillhör nämndens beslut  
2020-11-12



FOTO: BEFINTLIGT UTSEENDE MOT NORDÖST

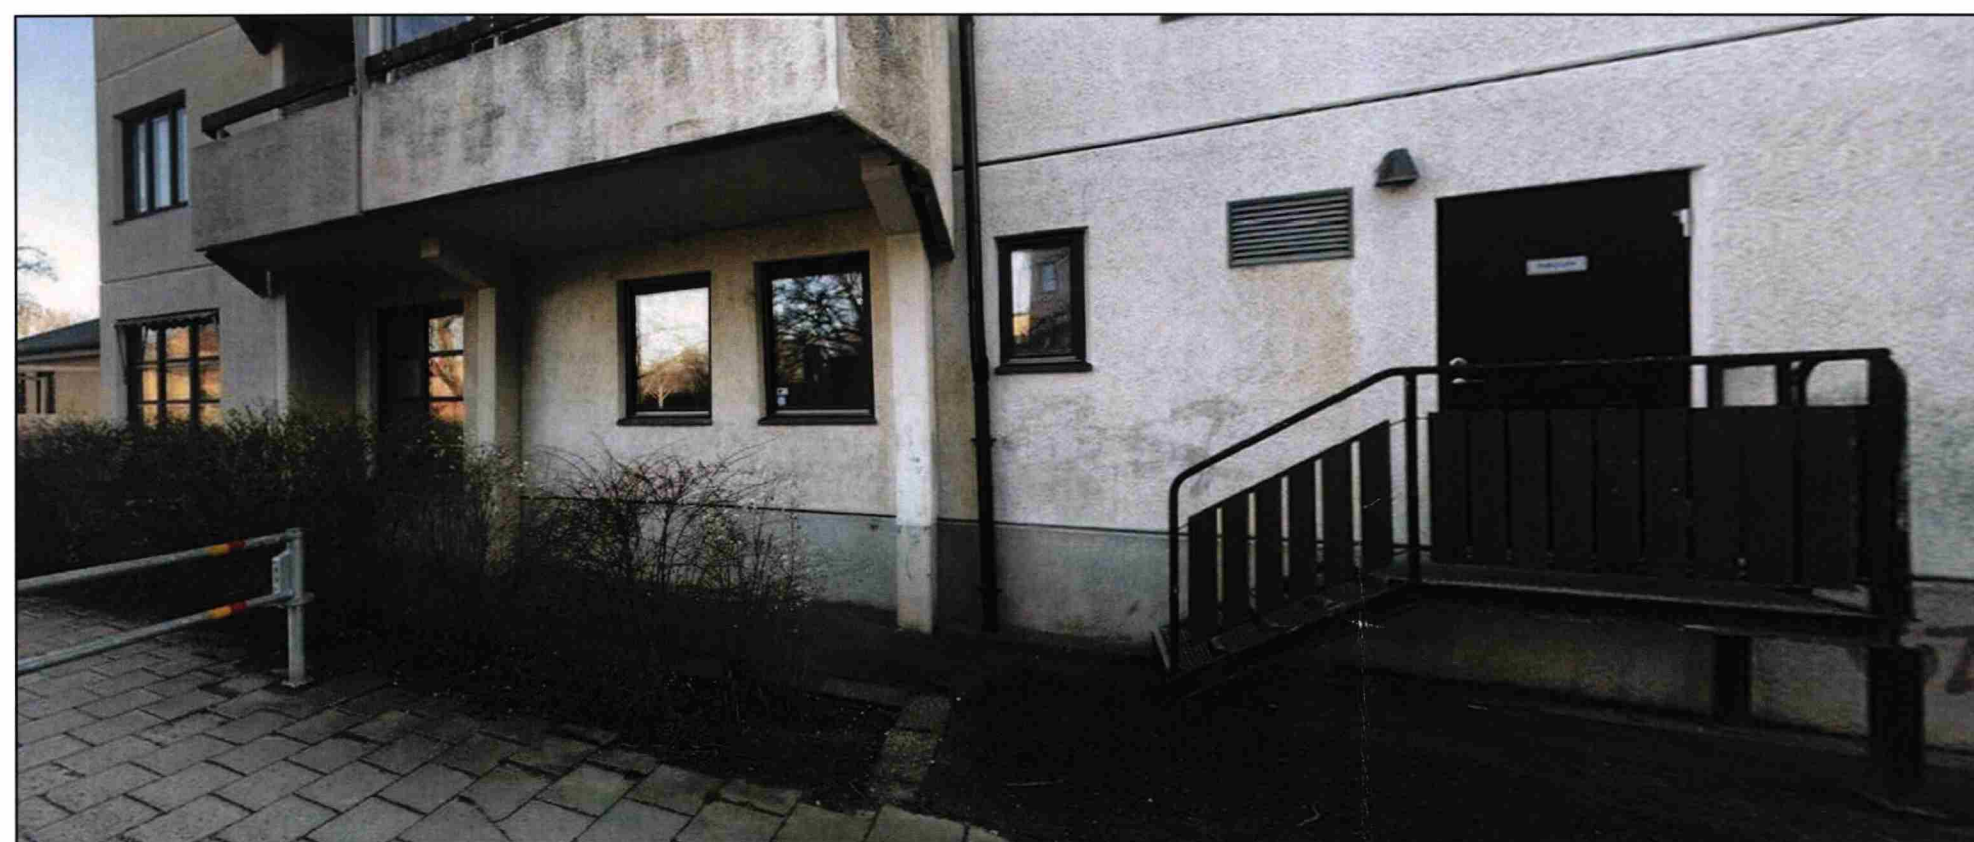


FOTO: BEFINTLIGT UTSEENDE MOT SYDVÄST

BET	ANT	ÄNDRINGEN AVSER	DATUM	SIGN
BYGGLOVHANDLING				
BRF Appelgården, Kv Dalen 5				
OMBYGGNAD FÖRSKOLA BV				
GRUSÄSGRÄND 8, ENSKEDEDALEN				
Embring Arkitektur				
B BRF Appelgården, Kv Dalen 5				
A Embring Arkitektur				
E Embring Arkitektur				
K Embring Arkitektur				
L Embring Arkitektur				
V Embring Arkitektur				
UPPDRAG NR			RITAD AV	HANDLAGARE
2001			JE	JE
DATUM			ANSVARIG	
20200424			JESPER EMBRING	
BEFINTLIGT UTSEENDE				
SKALA		NUMMER		T BET
		A01-00		