



3D-VY NUVARANDE TAKLANDSKAP

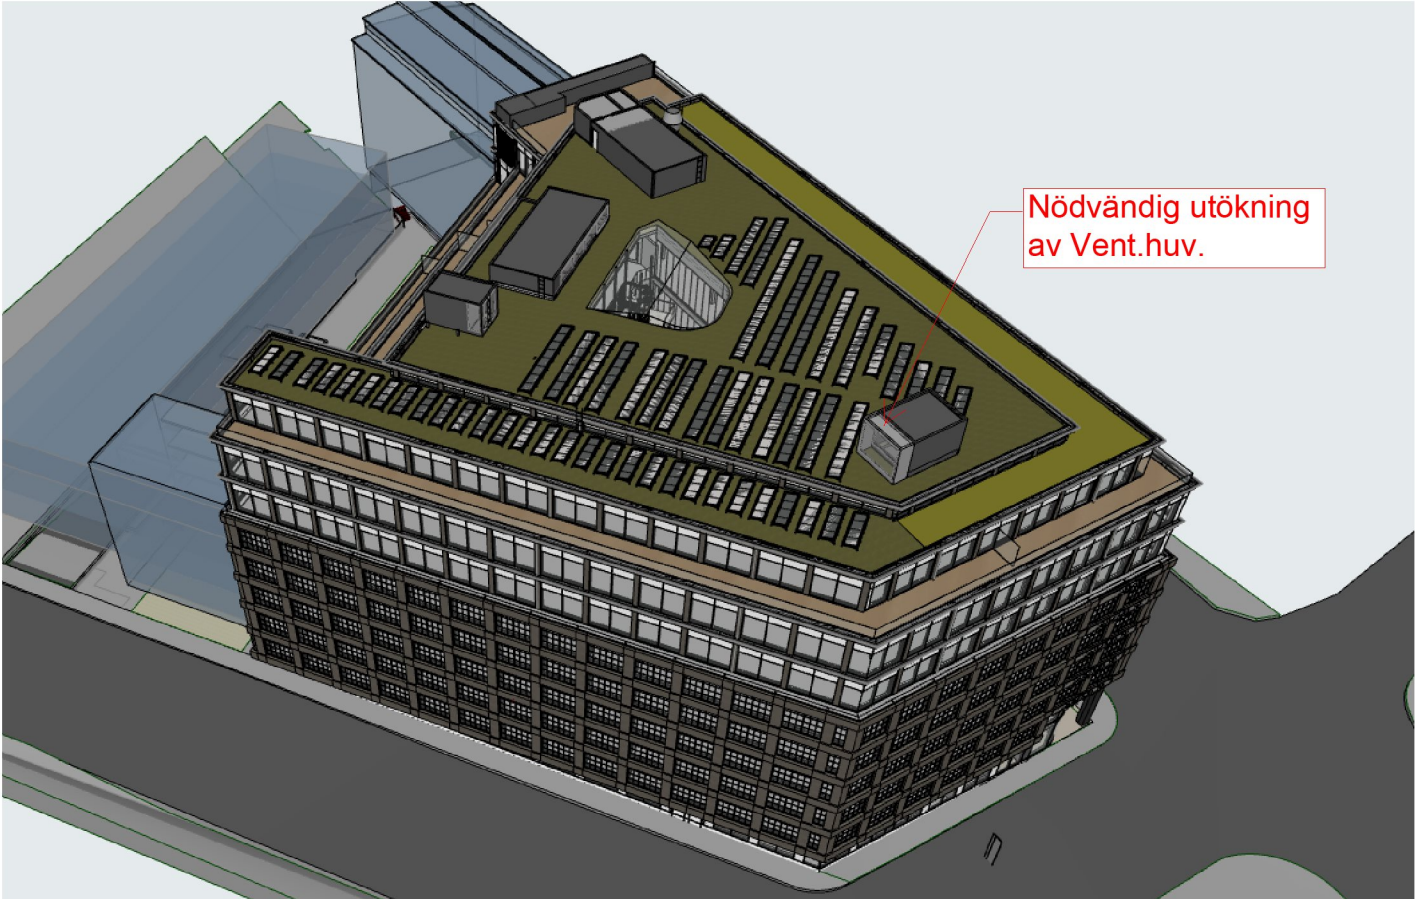

3D-VY TAKLANDSKAP MED UTÖKNING AV HUV

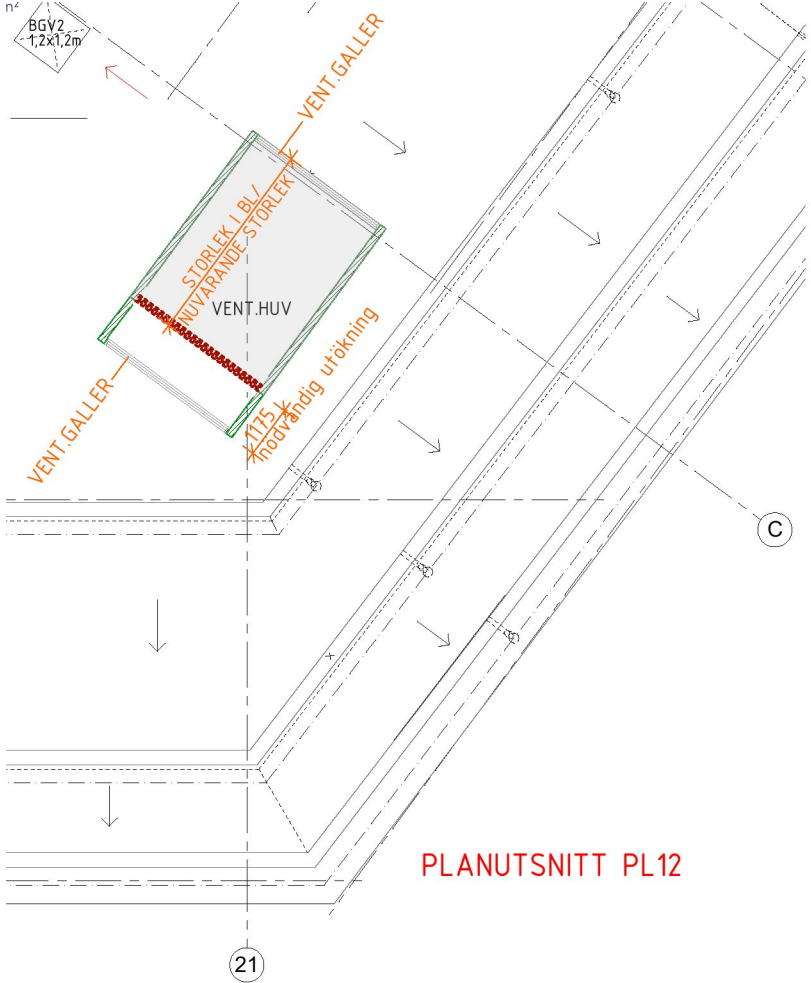

PLANUTSNITT PL12