


FÖRKLARINGAR  
MÅTT KONTROLLERAS PÅ PLATS  
Alla mått i millimeter

FÖRESKRIFTER

HÄNVISNINGAR

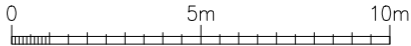

BET	ANT	ÄNDRINGEN AVSER		DATUM	SIGN
BYGGLOVSHANDLING					
YODOI					
Daniel Nyström. Storgatan 60, 115 23 Stockholm Kontaktperson Vidar Sörman 073 610 80 95					
A	Vidar Sörman	Storgatan 60, 115 23 Stockholm			
-	-	-			
-	-	-			
-	-	-			
-	-	-			
-	-	-			
UPPDRAG NR	RITAD/KONSTR		AV	HANDLÄGGARE	
01	VS			Vidar Sörman	
DATUM	ANSVARIG				
20.12.04	-				
Kv. Verdandi 2					
Fasad					
Relationsritning					
SKALA		NUMMER			BET
1: 200 (A3)		A03			-