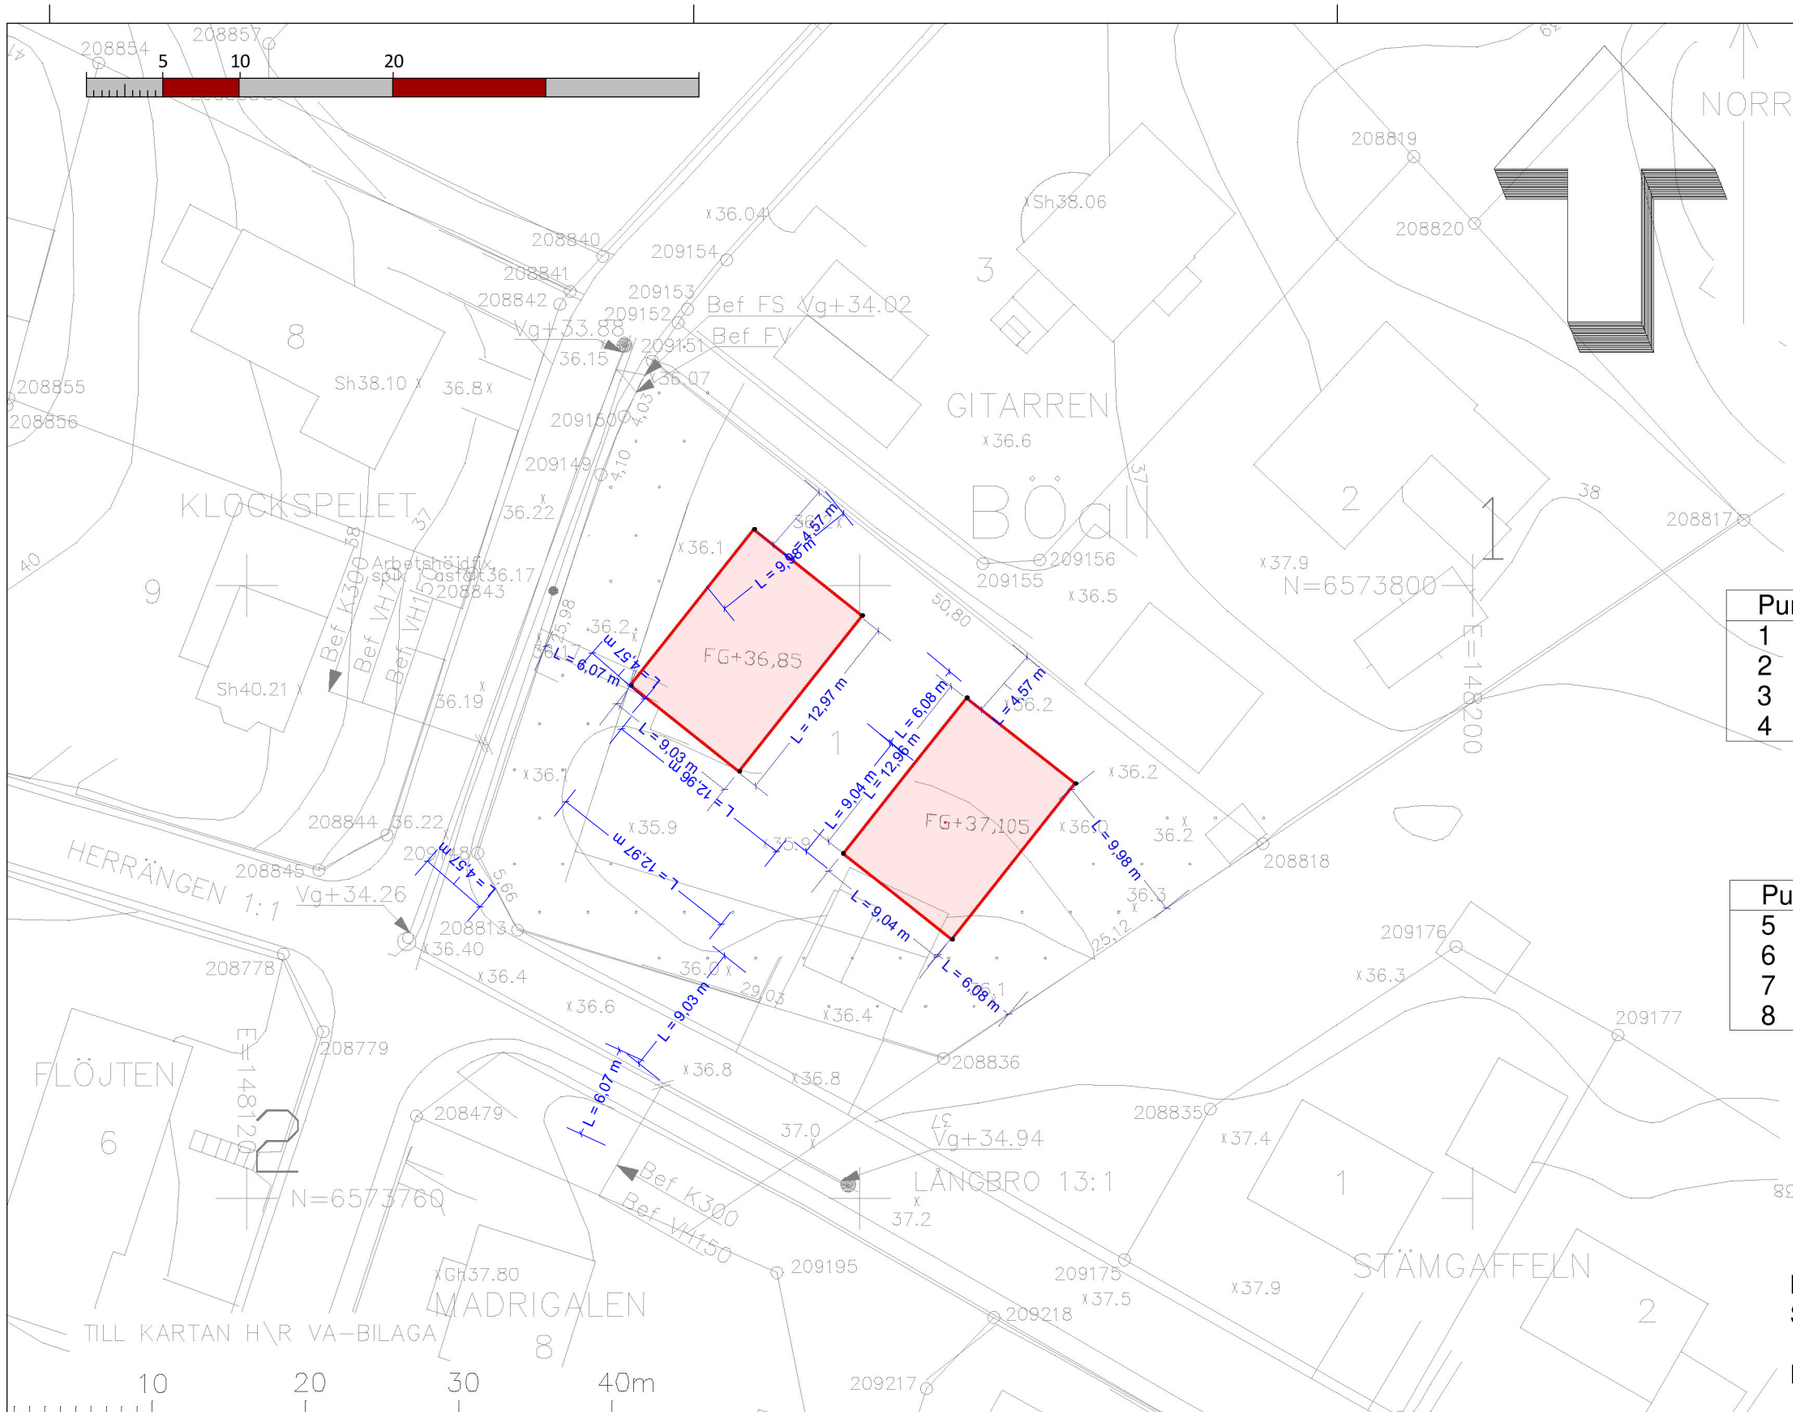

Stockholms stad

Fastighetsinformation

Areal: 1243 kvm

Fastigheten överensstämmer med detaljplan.

Hus 1

Punktnummer	X-Koordinat	Y-Koordinat
1	6 573 793,428	148 145,043
2	6 573 803,619	148 153,084
3	6 573 797,972	148 160,155
4	6 573 787,816	148 152,128

Hus 2

Punktnummer	X-Koordinat	Y-Koordinat
5	6 573 782,444	148 158,915
6	6 573 792,615	148 166,963
7	6 573 787,025	148 174,040
8	6 573 776,848	148 166,005

Koordinatsystem:
Sweref 99 1800

Höjdsystem: RH 2000

skala 1:400, utskriftsformat A3

PLANBESTÄMMELSER: Se medföljande detaljplan och skri

- Kvarterstraktsgräns (fastighetsgräns)
- Fastighetsområdesgräns (fastighetsgräns)
- Allmän plats–gräns
- 2, 1:2 Fastighetsbeteckning (med kvartersnamn / stadsdelsnamn)
- Servitutsområde / Ledningsrättsområde
- ga:1 Gemensamhetsanläggning
- Byggnad – Altan / Skärmtak
- Väg / gångbanekant
- Trappa
- Mur
- Stödmur
- Staket
- 5 Nivåkurvor
- x0.0 Markhöjd
- xSh 0.0 Sockelhöjd
- xGh 0.0 Golvhöjd
- Träd

Soukra Mätkonsult

RITAD AV, KONSTRUERAD AV	ARB.NR.
Nadim Sediqi	0700212654
2020-12-21	

KV. Gitarren 1

Lägekontroll på platta för Hus 1 Hus 2

nadim@soukramat.se

A3

SKALA	ANSVARIG	RITNINGSNUMMER	REV
1:400	P.Singh		

Inkom till Stockholms stadsbyggnadskontor - 2021-01-07, Dnr 2019-11427

C:\Users\Nadim Sediqi\Desktop\20200608\NADIM\Arsin aAvsejt\lägeskontrolldra.dra ritad av NADIM SEDIQI med Geo, 2020-12-21, 20:15