




ALLA MÅTT I MM



FASAD MOT SÖDER

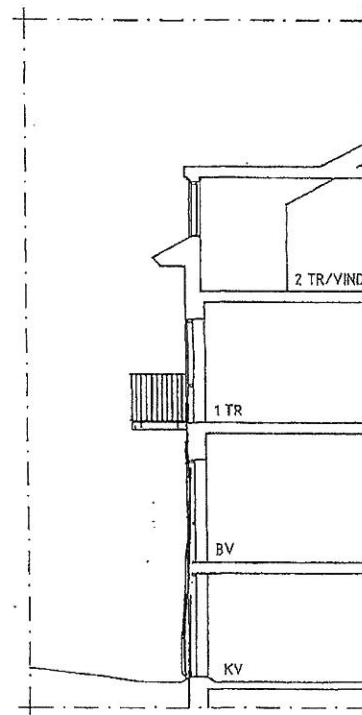

SEKTION

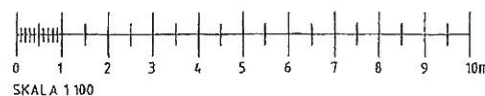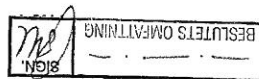

RELATIONS RITNING
Dnr 2019-17771-575



Kv. Kungstigern 2
Nockebytorget 3
Renovering 2 st bef. balkonger
Omgjutes till storlek lika bef.
Nya smidesräcken.