



#### FÖRKLARINGAR

PLUSHÖJDER I METER  
LÄNGDMÅTT I MILLIMETER  
PLUSHÖJDER INVÄNDIGT AVSER FÄRDIGT GOLV  
PLUSHÖJDER TAK AVSER NOCKHÖJD  
HÖJDSYSTEM RH2000

- BRANDCELLSGRÄNS EI60
- UTRYMNINGSVÄG
- GENOMLYST UTRYMNINGSSKYLT
- ENTRÉPIL


#### LÄGENHETSNUMRERING

1-1101 LGH NR.  
VÅNING  
HUS

#### FÖRESKRIFTER

#### HÄNVISNINGAR

SEKTIONER	ÖVERSIKTER
HUS 1	A-40-2-0001, A-40-2-1002
HUS 2	A-40-2-0001, A-40-2-2002
HUS 3	A-40-2-3001, A-40-2-3002
FASADER	
HUS 1	A-40-3-1001 TILL A-40-3-1002
HUS 2	A-40-3-2001 TILL A-40-3-2002
HUS 3	A-40-3-3001 TILL A-40-3-3002
PLANER	
HUS 1	A-40-1-1101 TILL A-40-1-1102 A-40-1-1111 TILL A-40-1-1113 A-40-1-1121 TILL A-40-1-1123 A-40-1-1131 TILL A-40-1-1133 A-40-1-1141 TILL A-40-1-1143 A-40-1-1150
HUS 2	A-40-1-2101 TILL A-40-1-2102 A-40-1-2111 TILL A-40-1-2113 A-40-1-2121 TILL A-40-1-2123 A-40-1-2131 TILL A-40-1-2133 A-40-1-2141 TILL A-40-1-2143 A-40-1-2152 TILL A-40-1-2153 A-40-1-2160
HUS 3	A-40-1-3101 TILL A-40-1-3102 A-40-1-3111 TILL A-40-1-3113 A-40-1-3121 TILL A-40-1-3123 A-40-1-3131 TILL A-40-1-3133 A-40-1-3141 TILL A-40-1-3143 A-40-1-3152 TILL A-40-1-3153 A-40-1-3160

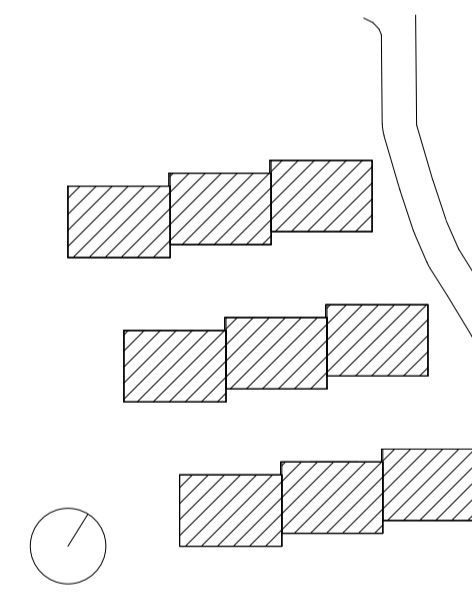

#### GRANSKNINGSHANDLING 2020-12-04

Bilaga 1 - Granskningskommentarer brand  
Simon Israelsson  
Brandskyddslaget  
2020-12-11

#### JÄRN TORGET


JÄRNTORGET POSTAD AB, BOX 1267, 172 25 SUNDBYBERG		
A Hermansson eller Lundberg Arkitekter AB	tel 08 410 509 00	
E Rejlers	tel 0771-78 00 00	
K Tyréns AB	tel 010-452 20 00	
L Bjerkings	tel 010-211 86 85	
V P O Andersson Konstruktion AB	tel 08-98 78 60	
VA Bjerkings	tel 010-211 80 00	

UPPDRAG NR 121003	RITAD AV FEV	HANDLÄGGARE FREDRIK EVENSEN
DATUM	ANSÖRIG ANDREAS HILLER	

TRILLING, KÄRRTORP  
FASTIGHET: SKÄGGENÄS 2

PLAN 10, HUS 1-3

SKALA 1:200 1:400	NUMMER A-40-1-0100	BET
-------------------------	-----------------------	-----

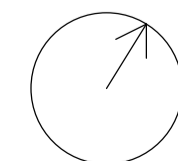


PLUSHÖJDER I METER  
LÄNGDMÅTT I MILLIMETER  
PLUSHÖJDER INVÄNDIGT AVSER FÄRDIGT GOLV  
PLUSHÖJDER TAK AVSER NOCKHÖJD  
HÖJDSYSTEM RH2000

- LÄGENHETSNUMRERING

FÖRESKRIFTER

SEKTIONER	ÖVERSIKT A-40-2-0001
	HUS 1 A-4-0-2-1001, A-4-0-2-1002
	HUS 2 A-4-0-2-2001, A-4-0-2-2002
	HUS 3 A-4-0-2-3001, A-4-0-2-3002
FASADER	HUS 1 A-4-0-3-1001 TILL A-4-0-3-1002
	HUS 2 A-4-0-3-2001 TILL A-4-0-3-2002
	HUS 3 A-4-0-3-3001 TILL A-4-0-3-3002
PLANER	HUS 1 A-4-0-1-1101 TILL A-4-0-1-1102
	A-4-0-1-1111 TILL A-4-0-1-1113
	A-4-0-1-1121 TILL A-4-0-1-1123
	A-4-0-1-1131 TILL A-4-0-1-1133
	A-4-0-1-1141 TILL A-4-0-1-1143
	A-4-0-1-1150
	HUS 2 A-4-0-1-2101 TILL A-4-0-1-2102
	A-4-0-1-2111 TILL A-4-0-1-2113
	A-4-0-1-2121 TILL A-4-0-1-2123
	A-4-0-1-2131 TILL A-4-0-1-2133
	A-4-0-1-2141 TILL A-4-0-1-2143
	A-4-0-1-2152 TILL A-4-0-1-2153
	A-4-0-1-2160
	HUS 3 A-4-0-1-3101 TILL A-4-0-1-3102
	A-4-0-1-3111 TILL A-4-0-1-3113
	A-4-0-1-3121 TILL A-4-0-1-3123
	A-4-0-1-3131 TILL A-4-0-1-3133
	A-4-0-1-3141 TILL A-4-0-1-3143
	A-4-0-1-3152 TILL A-4-0-1-3153
	A-4-0-1-3160

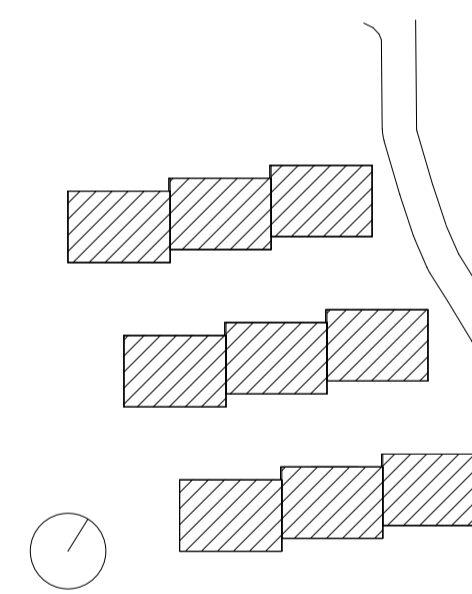

Bilaga 1 - Granskningskommentarer brand  
Simon Israelsson  
Brandskyddslaget  
2020-12-11

<h1 style="text-align: center;">JÄRN TORGET</h1>			
JÄRNTORGET BOSTAD AB, BOX 1267, 172 55 SUNDBYBERG			
<input checked="" type="checkbox"/>	A	Hermansson Hiller Lundberg Arkitekter AB	tel 08 410 509 0
	E	Rejlers	tel 0771-78 00 00
	K	Tyrén AB	tel 010-452 20 00
	L	Bjerkings	tel 010-211 86 85
	V	P O Andersson Konstruktörsmäss AB	tel 08-98 78 60
	VA	Bjerkings	tel 010-211 80 00
UPPGÄB NR 121003	RETTAD AV F6V	HANDLAGGARE FREDRIK EVENSEN	
DATUM	ANSÖR ANDREAS HILLER		
<h2 style="text-align: center;">TRILLING, KÄRRTORP</h2>			
FASTIGHET: SKÄGGENÄS 2			
PLAN 11, HUS 1-3			
SKALA A3	1:200 1:400	NUMMER A-40-1-0110	BLATT NR

→ UTRYMNINGSVÄG

 GENOMLYST UTYMNINGSSKYLT

ENTRÉPIE

LÄGENHETSNUMRERING

1-1101

↑ ↑ ↑  
LGH NR  
VÅNING  
HUS

FÖRESKRIFTER

## HÄNVISNINGAR

SEKTORER		ÖVERSIKTER A-40-2-0001
FASADER	HUS 1	A-4-0-2-1001, A-4-0-2-1002 A-4-0-2-2001, A-4-0-2-2002 A-4-0-2-3001, A-4-0-2-3002 A-4-0-3-1001 TILL A-4-0-3-1002 A-4-0-3-2001 TILL A-4-0-3-2002 A-4-0-3-3001 TILL A-4-0-3-3002
	HUS 2	A-4-0-1-1101 TILL A-4-0-1-1102 A-4-0-1-1111 TILL A-4-0-1-1112 A-4-0-1-1121 TILL A-4-0-1-1123 A-4-0-1-1131 TILL A-4-0-1-1133 A-4-0-1-1141 TILL A-4-0-1-1143 A-4-0-1-1150
	HUS 2	A-4-0-1-2101 TILL A-4-0-1-2102 A-4-0-1-2111 TILL A-4-0-1-2113 A-4-0-1-2121 TILL A-4-0-1-2123 A-4-0-1-2131 TILL A-4-0-1-2133 A-4-0-1-2141 TILL A-4-0-1-2143 A-4-0-1-2152 TILL A-4-0-1-2153 A-4-0-1-2160
	HUS 3	A-4-0-1-3101 TILL A-4-0-1-3102 A-4-0-1-3111 TILL A-4-0-1-3113 A-4-0-1-3121 TILL A-4-0-1-3123 A-4-0-1-3131 TILL A-4-0-1-3133 A-4-0-1-3141 TILL A-4-0-1-3143 A-4-0-1-3152 TILL A-4-0-1-3153 A-4-0-1-3160

GRANSKNINGSHANDLING  
2020-12-04

Bilaga 1 - Granskningskommentarer brand  
Simon Israelsson  
Brandskyddslaget  
2020-12-11

# JARIN TORGET

JÄRNTORGET BOSTAD AB, BOX 1267, 172 25 SUNDBYBERG

<input checked="" type="checkbox"/>	A	Hermansson Miller Lundberg Arkitekter AB	tel 08 410 509 0
-------------------------------------	---	--	------------------

	E	Reijlers	tel 0771-78 00 0
--	---	----------	------------------

K	Tyréns AB	tel 010-452 20 00
---	-----------	-------------------

L	Bjerkings	tel 010-211 86 85
---	-----------	-------------------

V	P O Andersson Konstruktionsbyrå AB	tel 08-98 78 60
---	------------------------------------	-----------------

VA	Bjerkings	tel 010-211 80 00
----	-----------	-------------------

UPPDRAG NR 121003	RITAD AV FEv	HANDLÄGGARE FREDRIK EVENSE
----------------------	-----------------	-------------------------------

DATUM	ANSWÄRIG
-------	----------

	<del>ANDREAS HILLER</del>
--	---------------------------

TRILLING KÄBBTORP

TRILLING, KARRTORP  
FASTIGHET: SKÄGGENÄS 2

FASTIGHET: SKAGGENAS 2


PLAN 12, HUS 1-3



SKALA	NUMER	BET
A 1:200	A-40-1-0120	
B 1:100		

<del>A3</del> 1:400	A-40-1-0120	
---------------------	-------------	--

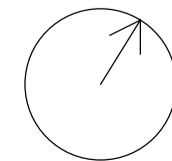


PLUSHÖJDER I METER  
LÄNGDMÅTT I MILLIMETER  
PLUSHÖJDER INVÄNDIGT AVSER FÄRDIGT GOLV  
PLUSHÖJDER TAK AVSER NOCKHÖJD  
HÖJDSYSTEM RH2000

LÄGENHETSNUMRERING


## FÖRESKRIFTER

SEKTIONER		ÖVERSIKTER A-40-2-0001
	HUS 1	A-40-2-1001, A-40-2-1002
	HUS 2	A-40-2-2001, A-40-2-2002
	HUS 3	A-40-2-3001, A-40-2-3002
FASADER	HUS 1	A-40-3-1001 TILL A-40-3-1002
	HUS 2	A-40-3-2001 TILL A-40-3-2002
	HUS 3	A-40-3-3001 TILL A-40-3-3002
PLANER	HUS 1	A-40-1-1101 TILL A-40-1-1102
		A-40-1-1111 TILL A-40-1-1113
		A-40-1-1121 TILL A-40-1-1123
		A-40-1-1131 TILL A-40-1-1133
		A-40-1-1141 TILL A-40-1-1143
		A-40-1-1150
	HUS 2	A-40-1-2101 TILL A-40-1-2102
		A-40-1-2111 TILL A-40-1-2113
		A-40-1-2121 TILL A-40-1-2123
		A-40-1-2131 TILL A-40-1-2133
		A-40-1-2141 TILL A-40-1-2143
		A-40-1-2152 TILL A-40-1-2153
		A-40-1-2160
	HUS 3	A-40-1-3101 TILL A-40-1-3102
		A-40-1-3111 TILL A-40-1-3113
		A-40-1-3121 TILL A-40-1-3123
		A-40-1-3131 TILL A-40-1-3133
		A-40-1-3141 TILL A-40-1-3143
		A-40-1-3152 TILL A-40-1-3153
		A-40-1-3160

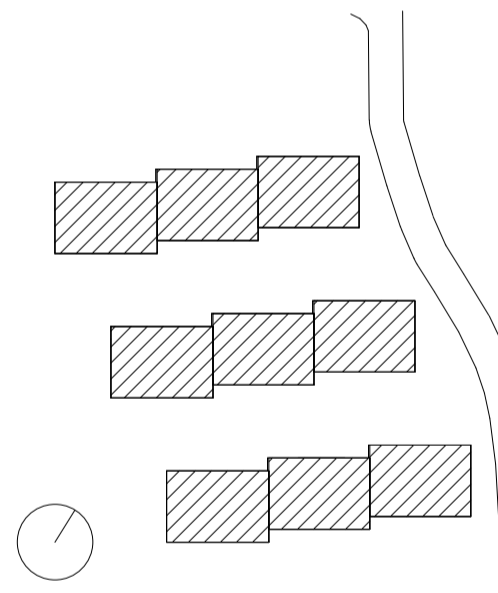

Bilaga 1 - Granskningskommentarer brand  
Simon Israelsson  
Brandskyddslaget  
2020-12-11


<h1 style="text-align: center;">JÄRNTORGET</h1>			
JÄRNTORGET BOSTAD AB, BOX 1267, 17 25 SUNDBYGGE			
<input checked="" type="checkbox"/>	A	Hermansson Piller Lundberg Arkitekter AB	tel 08 410 509 00
<input type="checkbox"/>	E	Rejlers	tel 0771-78 00 00
<input type="checkbox"/>	K	Tyréns AB	tel 010-452 20 00
<input type="checkbox"/>	L	Bjerkings	tel 010-211 86 85
<input type="checkbox"/>	V	P O Andersson Konstruktion AB	tel 08-98 78 60
<input type="checkbox"/>	VA	Bjerkings	tel 010-211 86 00
UPPDRAG NR 121003		RITAD AV FEV	HANDLÄGGARE FREDRIK EVDENSEN
DATUM		ANSÖRARE ANDREAS HILLER	
<h2 style="text-align: center;">TRILLING, KÄRRTORP</h2> <h3 style="text-align: center;">FASTIGHET: SKÄGGENÄS 2</h3>			
<h2 style="text-align: center;">PLAN 13, HUS 1-3</h2>			
SKALA A3 1:200 1:400	NUMMER A-40-1-0130		BET.

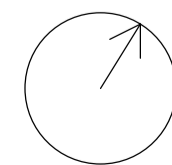

PLUSHÖJDER I METER  
LÄNGDMÅTT I MILLIMETER  
PLUSHÖJDER INVÄNDIGT AVSER FÄRDIGT GOLV  
PLUSHÖJDER TAK AVSER NOCKHÖJD  
HÖJDSYSTEM RH2000


FÖRESKRIFTER

SEKTIONER	ÖVERSIKT	A-40-2-0001
	HUS 1	A-40-2-1001, A-40-2-1002
	HUS 2	A-40-2-2001, A-40-2-2002
	HUS 3	A-40-2-3001, A-40-2-3002
FASADER	HUS 1	A-40-3-1001 TILL A-40-3-1002
	HUS 2	A-40-3-2001 TILL A-40-3-2002
	HUS 3	A-40-3-3001 TILL A-40-3-3002
PLANER	HUS 1	A-40-1-1101 TILL A-40-1-1102
		A-40-1-1111 TILL A-40-1-1113
		A-40-1-1121 TILL A-40-1-1123
		A-40-1-1131 TILL A-40-1-1133
		A-40-1-1141 TILL A-40-1-1143
		A-40-1-1150
	HUS 2	A-40-1-2101 TILL A-40-1-2102
		A-40-1-2111 TILL A-40-1-2113
		A-40-1-2121 TILL A-40-1-2123
		A-40-1-2131 TILL A-40-1-2133
		A-40-1-2141 TILL A-40-1-2143
		A-40-1-2152 TILL A-40-1-2153
		A-40-1-2160
	HUS 3	A-40-1-3101 TILL A-40-1-3102
		A-40-1-3111 TILL A-40-1-3113
		A-40-1-3121 TILL A-40-1-3123
		A-40-1-3131 TILL A-40-1-3133
		A-40-1-3141 TILL A-40-1-3143
		A-40-1-3152 TILL A-40-1-3153
		A-40-1-3160

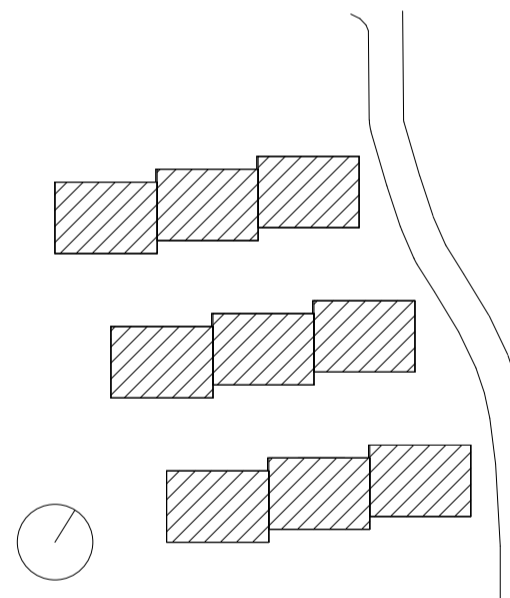


Bilaga 1 - Granskningskommentarer brand  
Simon Israelsson  
Brandskyddslaget  
2020-12-11

<h1 style="margin: 0;">JÄRNTORGET</h1>			
JÄRNTORGET POSTAD AB, BOX 1267, 172 25 SUNDBYBERG			
X	A	Hermansson Piller Lundberg Arkitekter AB	tel 08 410 500 00
E		Rejlers	tel 0771-78 00 00
K		Tyréns AB	tel 010-452 20 00
L		Bjerkings	tel 010-211 86 85
V		P O Andersson Konstruktion AB	tel 08-99 78 60
VA		Bjerkings	tel 010-211 86 00
UPPGÄRD NR 121003		ITIDAT AV F6V	HANDLÄGGARE FREDRIK EVDENSEN
DATUM		ANSÖRARE ANDREAS HILLER	
<h2 style="margin: 0;">TRILLING, KÄRRTORP</h2> <h3 style="margin: 0;">FASTIGHET: SKÄGGENÄS 2</h3>			
<div style="border: 1px solid black; width: 100%; height: 100%; display: flex; align-items: center; justify-content: center;"> </div>			
<h2 style="margin: 0;">PLAN 1/4, HUS 1-3</h2>			
SKALA A3	1:200 1:400	NUMMER A-40-1-0140	BLATT 1

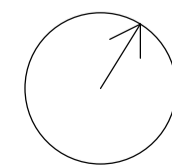

PLUSHÖJDER I METER  
PLUSHÖJDER INVÄNDIGT AVSER FÄRDIGT GOLV  
PLUSHÖJDER TAK AVSER NOCKHÖJD  
HÖJDSYSTEM RH2000

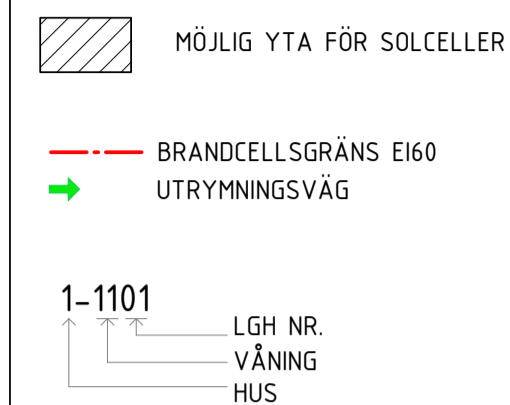


3

SEKTIONER	A-40-2-001 TILL A-40-2-301
FASADER	HUS 1 A-40-3-1001 TILL A-40-3-1002
	HUS 2 A-40-3-2001 TILL A-40-3-2002
	HUS 3 A-40-3-3001 TILL A-40-3-3002

PLANER	HUS 1
	A-40-1-1101.


LA-RITNING SE 100-DEL

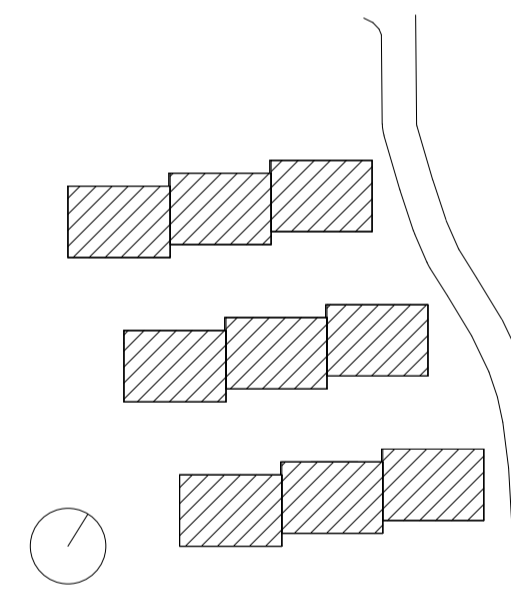


GRANSKNINGSHANDLING  
2020-12-04

Bilaga 1 - Granskningskommentarer brand  
Simon Israelsson  
Brandskyddslaget  
2020-12-11

<h1 style="text-align: center;">JÄRN TORGET</h1>			
JÄRNTORGET ROSTAD AB, BOX 1267, 172 25 SUNDBYGGERG			
<input checked="" type="checkbox"/> A	Hermansson Hiller Lundberg Arkitekt AB		tel 08 410 509 00
E	Rejlers		tel 0771-78 00 00
K	Tyréns AB		tel 010-452 20 00
L	Bjerkings		tel 010-211 86 85
V	P O Andersson Konstruktionsskyrå AB		tel 08-98 78 60
UPPÅ	Bjerkings		tel 010-211 80 00
UPPRAG NR 121003		RITAD AV FELV	HANDLÄGARE FREDRIK EVENSEN
DATUM		ANSÖKAN ANDREAS HILLER	
<h2 style="text-align: center;">TRILLING, KÄRRTORP</h2>			
FASTIGHET: SKÄGGENÄS 2			
PLAN 15, HUS 1-3			
OMRÅD A1 53	TID 1:200 1:400	NUMMER A-40-1-0150	BEF.

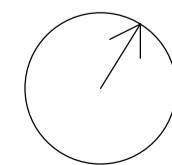


PLUSHÖJDER I METER  
PLUSHÖJDER INVÄNDIGT AVSER FÄRDIGT GOLV  
PLUSHÖJDER TAK AVSER NOCKHÖJD  
HÖJDSYSTEM RH2000

 MÖJLIG YTA FÖR SOLCELLER

BGV BRANDGASVENTILATION  
UL UPPSTIGNINGSLUCKA

SEKTIONER A-40-2-001 TILL A-40-2-301  
FASADER A-40-3-001 TILL A-40-3-302  
LA-RITNING SE 100-DEL

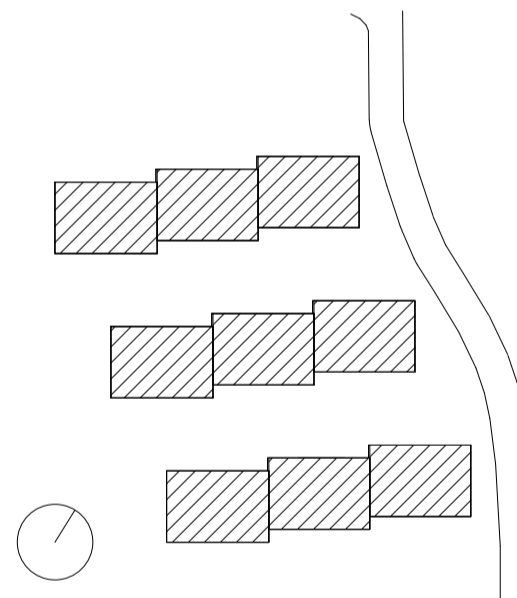

GRANSKNINGSHANDLING  
2020-12-04

Bilaga 1 - Granskningskommentarer brand  
Simon Israelsson  
Brandskyddslaget  
2020-12-11

ANMÄLAN		IN		DATUM	
<p><b>JÄRNTORPET</b></p> <p>JÄRNTORPET BOSTAD AB, BOX 1267, 172 25 SUNDBYBERG</p>					
<input checked="" type="checkbox"/>	A	Hermansson Juller Lundberg Arkitekter AB	tel		08 410 509 00
	E	Rejlers	tel		0771-78 00 00
	K	Tyréns AB	tel		010-452 20 00
	L	Bjerkings	tel		010-211 86 85
	V	P O Andersson Konstruktionsträ AB	tel		08-98 98 00
	VA	Bjerkings	tel		010-211 80 60
UPPGÄRDS NR		REKUR AV	HANDLÄGGARE		
121003		FETAD	FREDRIK EVENSEN		
DATUM		ANDERSGÅRD			
		ANDREAS HILLER			
<p><b>TRILLING, KÄRRTORP</b></p> <p>FASTIGHET: SKÄGGENÄS 2</p>					
<p>TAKPLAN, HUS 1-3</p>					
SKALA	NUMMER				BEF
A3 1:200 A3 1:400	A-40-1-0160				