

1. Lättrivning hela planet.
2. Miljöinventering, koll av valv, fönster, balkar undertak, mattor mm.
3. Sanering

Dörrar och dörrsmygat i äldre utförande ska demonteras och sparas

FÖRKLARINGAR

SAMTLIGA MÅTT ÄR UNGEFÄRLIGA OCH FÖR INFORMATION. MÅTT KONTROLLERAS PÅ PLATS. ALLA MÅTT I MILLIMETER. ALLA PLUSHÖJDER I METER. BEF. PLUSHÖJDER BASERAS PÅ ÄLDRE HANDLINGAR FRÅN SBK

HG = HYRESGÅST

= NY BYGGNADSDDEL

= NY ÖPPNING

= RIVES

BRANDCELLSGRÄNS EI60

DETALJPLANEGRÄNS

= NY DÖRR

= BEF. DÖRR

FÖRESKRIFTER

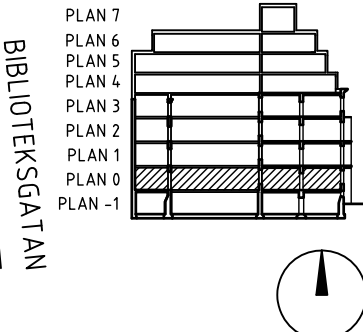
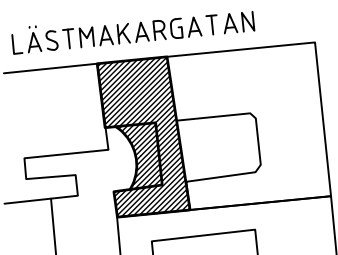
FÖR KONTOR GÄLLER VERKSAMHETSKLASS 1. MAX 50 PERSONER

TRAPPHISS TYP OMEGA PLATFORM EL. LIKV.

TILLGÅNGLIG ENTRÉ ANORDNAS I SAMRÅD MED KOMMUNEN.

HÄNVISNINGAR

SE RITNING  
PLANER A-4.0.1-10 - A-4.0.1-18  
SEKTIONER A-4.0.2-10, A-4.0.2-11  
ELEVATIONER A-4.0.3-10 - A-4.0.3-12

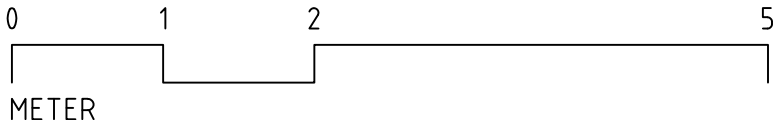
BET	ANT	ÄNDRINGEN AVSER	DATUM	SIGN
BYGGLOV				
VILDMANNEN 11				
LOKALISERINGSGRUPP				
LÄSTMÄKARGATAN		BIBLIOTEKSGATAN		
				
KRUPINSKI / KRUPINSKA ARKITEKTER				
KOCKSGATAN 56, 116 29 STOCKHOLM INFO@KKARK.COM T +46 (0) 736 719141 WWW.KKARK.COM				
UPPDRAG NR 1920	RITAD AV H. ANDERSSON	HANDLÄGGARE K. KRUPINSKI		
DATUM 2020-05-18	ANSVARIG KONRAD KRUPINSKI			
PLAN 0 ENTRÉPLAN				
FORMAT A1	SKALA 1:50	NUMMER A-4.0.1-10		BET -

Asbestprov 2 togs på mosaikfix/fog.  
Asbest påträffades ej.  
Se provnummer 177-2020-09230842

Asbestprov 2 togs på matta.  
Asbest påträffades ej.  
Se provnummer 177-2020-09230844

PAH prov togs på mtrl, på innergård.  
Provsvar kommer senare.

Asbestprov 3 togs på Kakelfix/fog.  
Asbest påträffades ej.  
Se provnummer 177-2020-09230843



VILDMANNEN 10

VILDMANNEN 6