



Inkom till Stockholms stadsbyggnadskontor - 2020-07-03, Dnr 2020-07972
Tillför Stockholms stadsbyggnadskontorets beslut, Lov med stämmedel - Ansag - 2020-12-10, Handl. Kristofer Rönmark

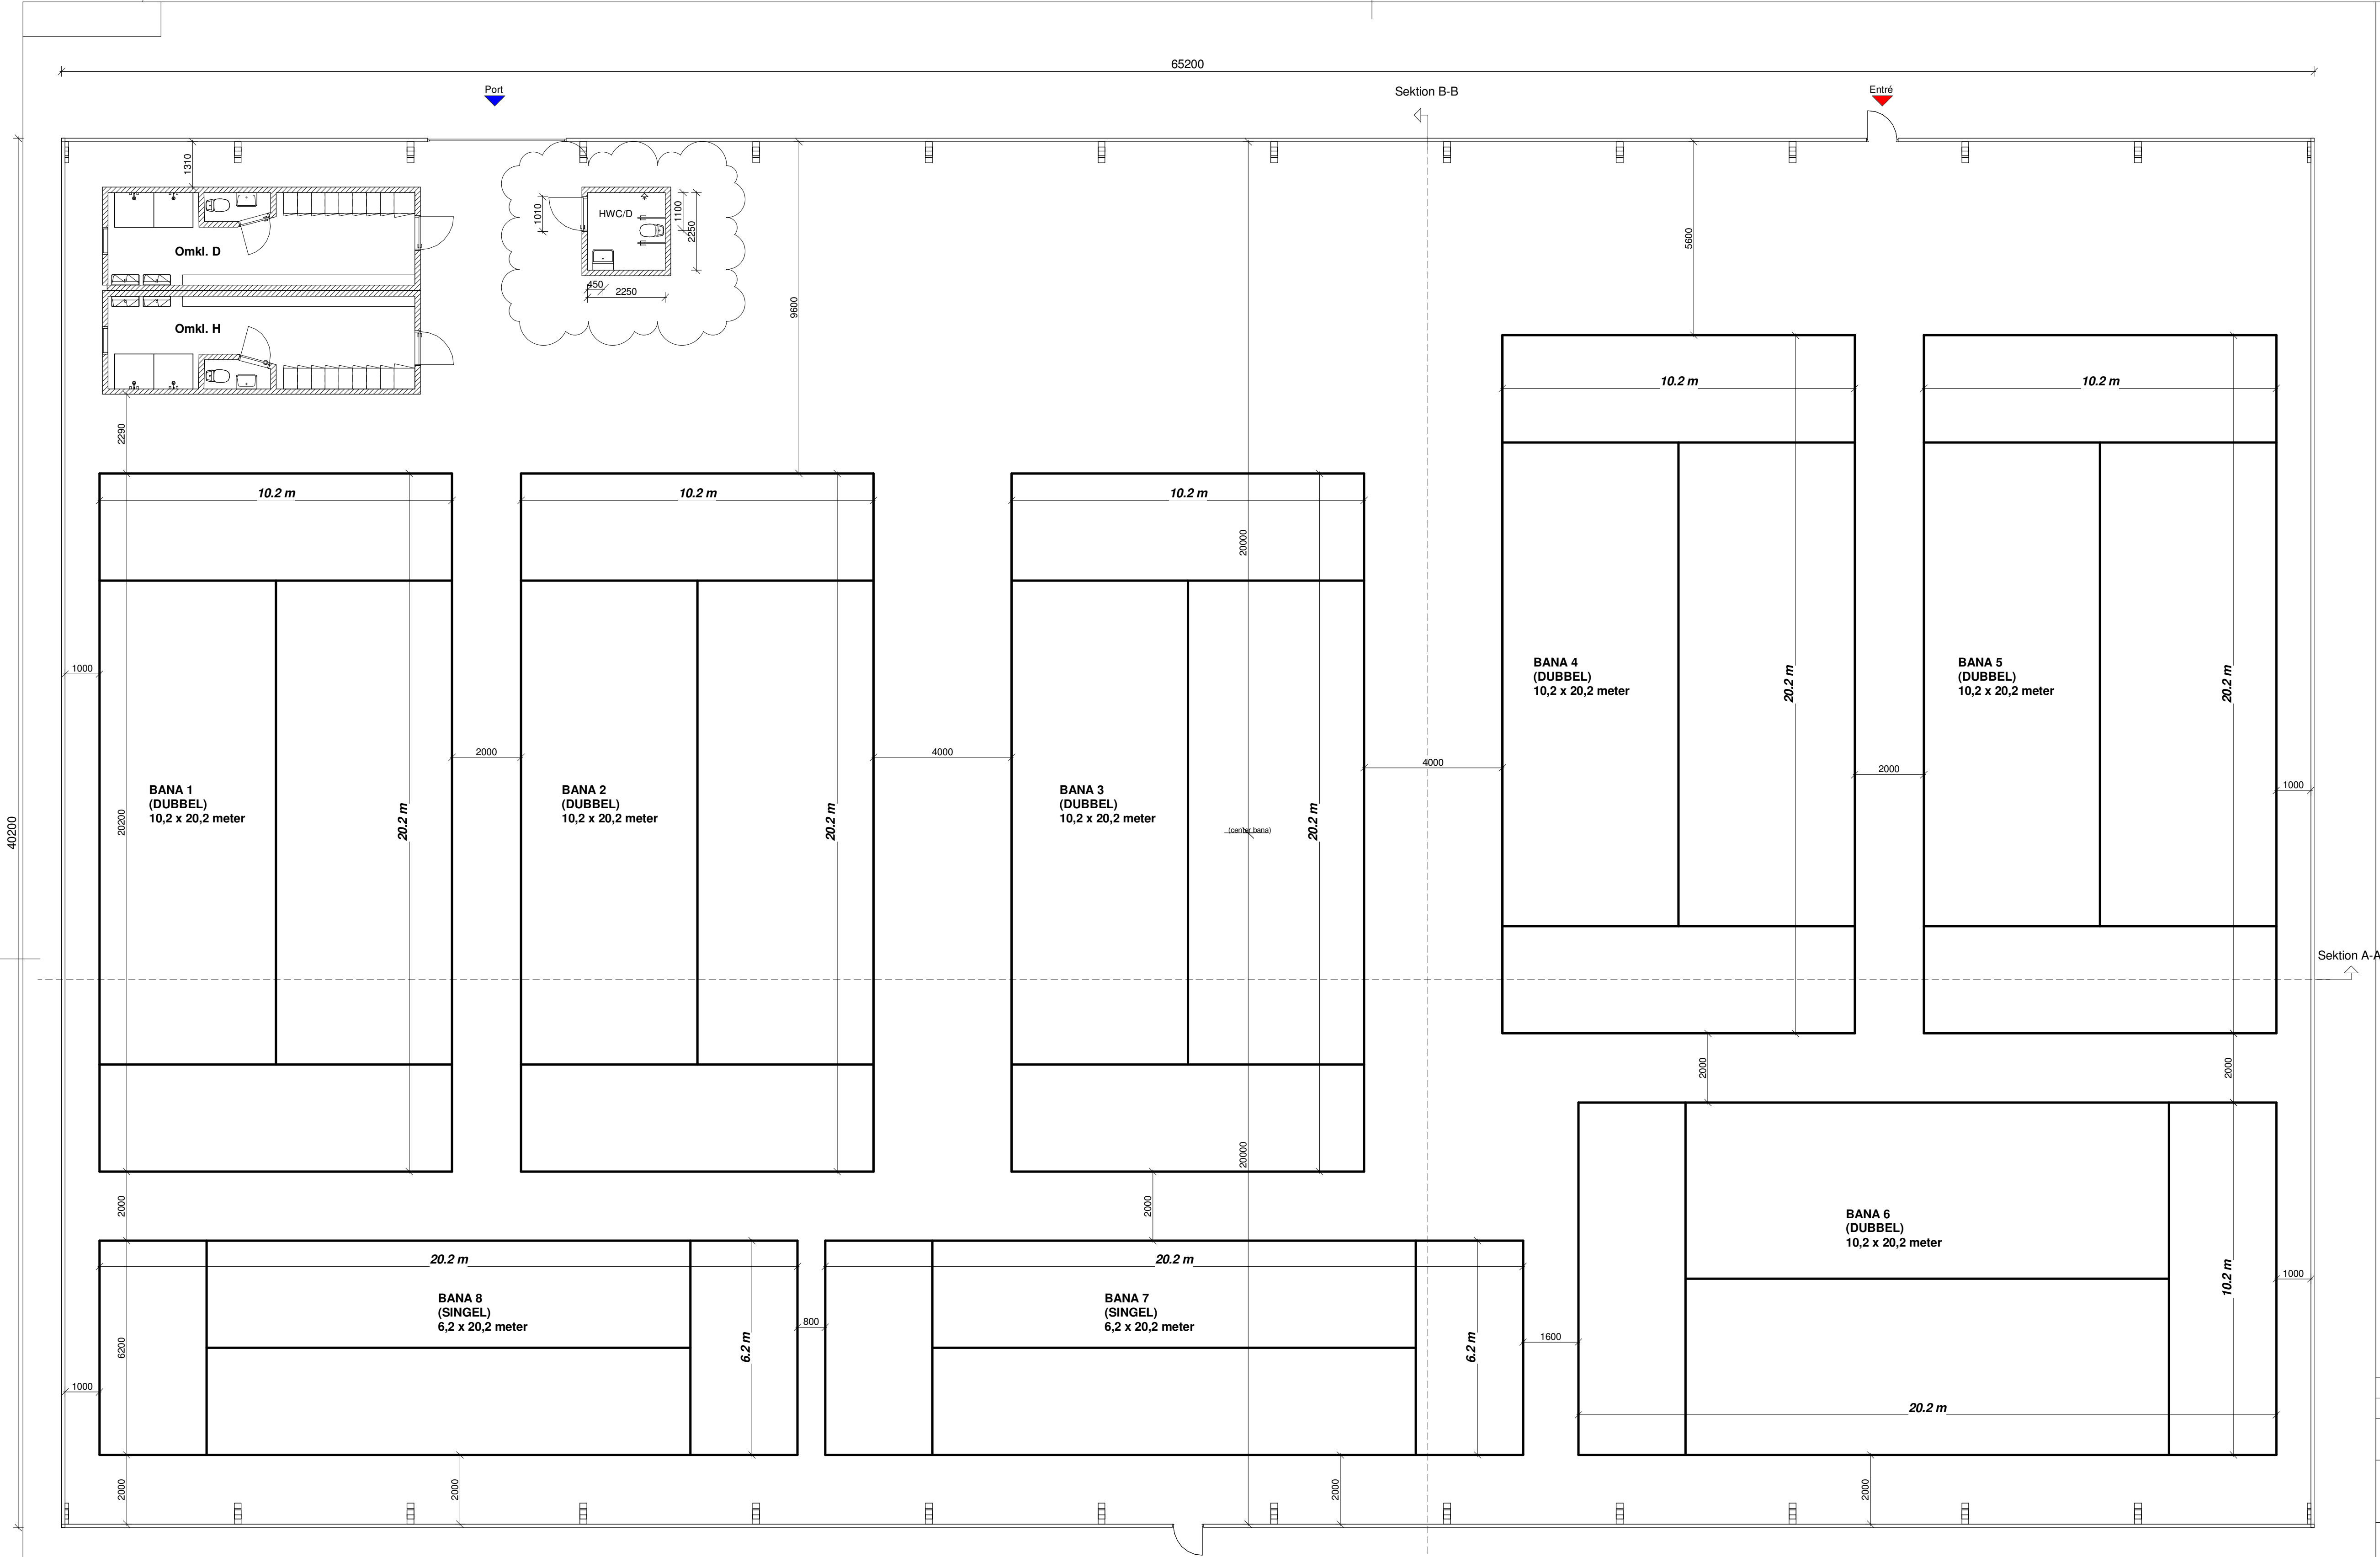

Entréplan
1 : 100

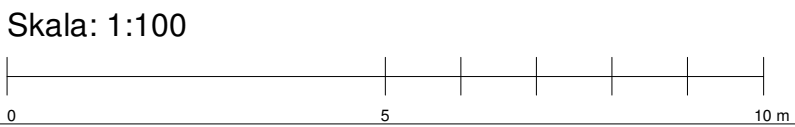

TECKENFÖRKLARING

OMRÅDE PÅ FASTIGHET:
ca 2800 m²
(estimat)

AREA (BTA)

Tält
Totalt tält: ca. 2620 m²

Paddelcourt bana
Singel bana: (6,2 x 20,2 meter) 2 stk.
Dubbel bana: (10,2 x 20,2 meter) 6 stk.

Omklädnings
Herr omkl.: (6,0 x 9,2 x 3,0 meter) ca. 27,6 m²
Dam omkl.: (6,0 x 9,2x3,0 meter) ca. 27,6 m²

A	Kompl. HWC	MIK	2020-07-03
BET	ANT	ÄNDRINGEN AVSER	SIGN DATUM

BYGGLOV

DEL AV ÅKESHÖV 1:1
STOCKHOLMS KOMMUN
ÅKESHÖVSVÄGEN 43

UPPDRAGSGIVARE

BROMMA PADEL AB

I SAMARBETE MED

ÅRSTIDERNE
ARKITEKTER
Part of Sweco

www.aarstiderne.dk

UPPDRAG NR 20.7678.01	HANDLÄGGARE MIK
DATUM 2020-05-29	ANSVARIG J. SNICKERT

Åkeshovsvägen 43 - Ny padel hall

Entréplan

SKALA 1:100	SKALA AS: 50%	NUMMER A-40.1-010	BET A
----------------	---------------------	----------------------	----------