


SEKTION B-B



- FÖRKLARINGAR
- Befintlig byggnadsdel/dörr
 - Ny byggnadsdel/dörr
 - BGV Brandgasventilation
 - TL Taklucka
 - TF Takfönster
 - BU Brandutrymningsväg
 - BD Brandcellsgräns i befintlig dörr till vind
 - Ungerfärdig läge för befintlig avluftstam
 - Golvnivåer
 - Beräkningsgrundande golvnivå är generell siff till 50mm över befintligt brandtegel. Förutom där avloppsdrainering i golv förväntas kräva högre bygghöjd (anges i plan).

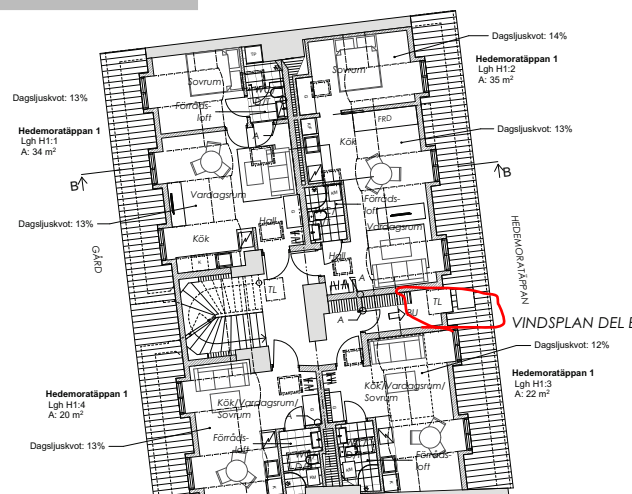

VINDSPÄN DEL B

BET	ANT	INDRÖMNING	DATUM	Sign
BYGGLOVSHANDLING				
Kv Humleboet 17				
Selander Arkitekter				
A	Selander Arkitekter, Björns Trädgårdsgård 1, 118 21 Stockholm			
UPPRORIG NR	1622	STAD AV	US	HANDLAGGARE
DATUM	2018-08-29	ANVÄND	US	URBAN SELANDER
VINDSPÄN OCH SEKTIONER DEL B OCH D				
SKALA A1	1:100	SUMMA	A00:03	BET