



FASAD SYD

FÖRKLARINGAR

Samtliga mått anges i millimeter.
Vid revidering av ritning är utgående slipstext genomstruken.
Exempel: Denna text utgår.
Ny text är understruken.
Exempel: Ny text.

FÖRESKRIFTER

Samtliga mått kontrolleras på plats.
Ändringar beträffande utförande skall godkännas av arkitekt.


Material och Färgsättning

Fasader:
Plan 1 Korsvirke brunt med vit putsad fack
Plan 2 Liggande träpanel i rustikal optik, brunlaserad
Plan 3 Stående träpanel i rustikal optik brunlaserad

Taktäckning:
Plan 2 Sedumtak
Plan 3 Lärkshingel

Övrigt:
Balkongräcke av brunlaserat trä

HÄNVISNINGAR

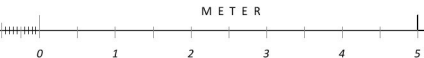

BET	ANT	ÄNDRINGEN AVSER	SIGN	DATUM
RELATIONSHANDLING				
DJURGÅRDEN 1:35 STOCKHOLM				
				
ST. ERIKSGATAN 15 : 112 39 STOCKHOLM : 08-526 924 24 : www.tillsammans.com				
PROJEKTNUMMER 104-55-03	RITAD AV CS		HANDLÄGGARE CS	
DATUM 2021-03-24	ANSVARIG JS			
FASAD SYD				
SKALA 1:100/A3 1:50/A1	NUMMER A03-2		BET	