


FASAD ÖST

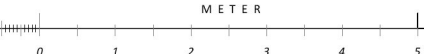

FÖRKLARINGAR

Samtliga mått anges i millimeter.  
Vid revidering av ritning är utgående slipstext genomstruken.  
Exempel: Denna text utgår.  
Ny text är understruken.  
Exempel: Ny text.

FÖRESKRIFTER

Samtliga mått kontrolleras på plats.  
Ändringar beträffande utförande skall godkännas av arkitekt.

Material och Färgsättning

Fasader:  
Plan 1 Korsvirke brunt med vit putsad fack  
Plan 2 Liggande träpanel i rustikal optik, brunlaserad  
Plan 3 Stående träpanel i rustikal optik brunlaserad  
  
Taktäckning:  
Plan 2 Sedumtak  
Plan 3 Lärkshingel

Övrigt:  
Balkongräcke av brunlaserat trä

HÄNVISNINGAR

BET	ANT	ÄNDRINGEN AVSER	SIGN	DATUM
RELATIONSHANDLING				
DJURGÅRDEN 1:35 STOCKHOLM				
				
				
ARKITEKTER & PROJEKTLEDARE				
ST. ERIKSGATAN 15 : 112 39 STOCKHOLM : 08-526 924 24 : <a href="http://www.tillsammans.com">www.tillsammans.com</a>				
PROJEKTNUMMER 104-55-03	RITAD AV CS	HANDLÄGGARE CS		
DATUM 2021-02-24	ANSVARIG JS			
FASAD ÖST				
SKALA 1:100/A3 1:50/A1	NUMMER A03-3	BET		