

Bilaga C – Fixpunktsbeskrivning

Anslutningspunkt höjd				
Punktnummer	N (m)	E (m)	H (m)	Markeringstyp
303657	6573510.0	150766.2	24.816	rostfri dubb i berg
Koordinatsystem: Sweref 99 18 00				
Höjdsystem: RH2000				

HÖJDFIXPUNKT nr

303657

Markering: Rostfri dubb i berg


Höjd över kommunens nollplan

Stadsdel: Älvsjö (Mässan)

Avvägd år: 1982
 Beräknad bok/sida: 992
 Avvägningsbok: 133: 7,8,9,10,33,34,35,36
 Anmäld återfunnen år: 2004, 2014
 Anmäld ej återfunnen år:
 Anmäld förstörd år:
 Kartblad: 6573_150
 Koordinater Y= X=
 Återfinningsmärken:

Litt.	Art	Avstånd
a	Pelarrhörn	8,77
b	Belysningsstolpe	3.6
c	Parkerings stolpe	11.6
d		

Anm.:

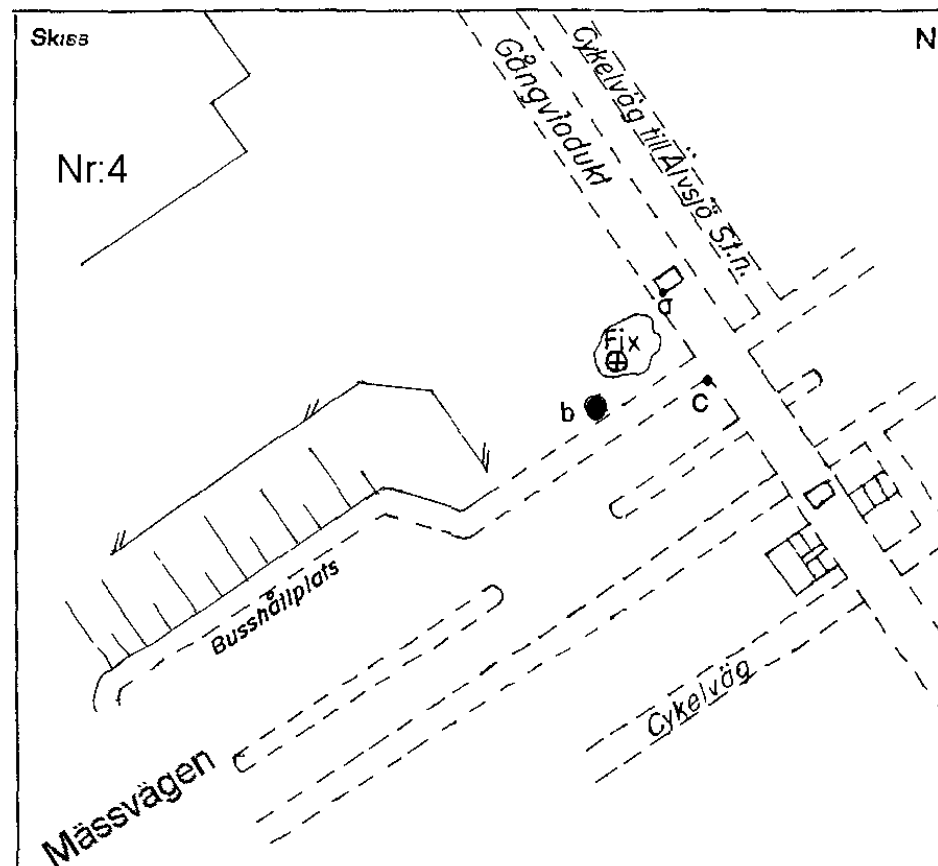

Beskrivningen upprättad den . 14. / .10 . 1981 . av H. Nordell .

Bilaga C – Fixpunktsbeskrivning

Anslutningspunkt höjd
Punktnummer N (m) E (m) H (m) Markeringstyp
402611 6573420.5 150857.3 21.41 dubb i gjutning, pelare

Koordinatsystem: Sweref 99 18 00
Höjdsystem: RH2000

HÖJDFIXPUNKT nr

402611

Markering: Järndubb i betongpelare (har) Höjd över kommunens nollplan

Stadsdel: Älvsjö, kv. Sjöbotten

Avvägd år: 1977

Beräknad bok/sida:

Avvägningsbok:

Anmäld återfunnen år:

Anmäld ej återfunnen år:

Anmäld förstörd år:

Kartblad: 114

Koordinater X Y


Återfinningsmärken:

Litt.	Art	Avstånd
a		
b		
c		
d		

Anm.:

Ersätter 453:08

Skiss

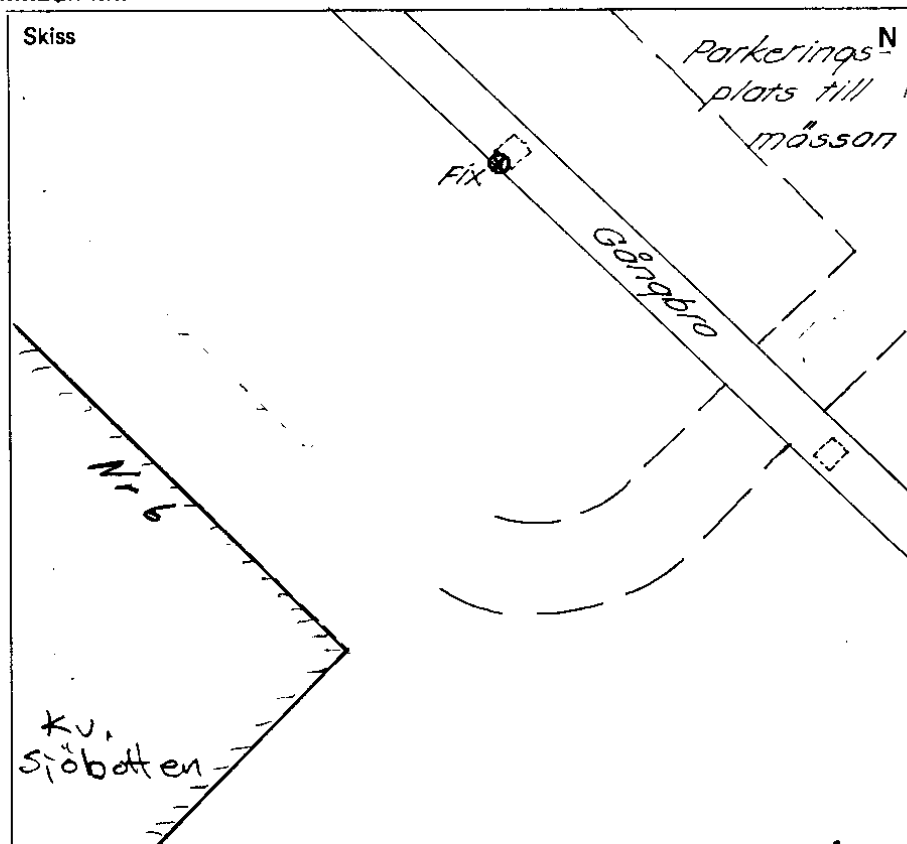

Beskrivningen upprättad den 13/5 1977 av H. Jonsson