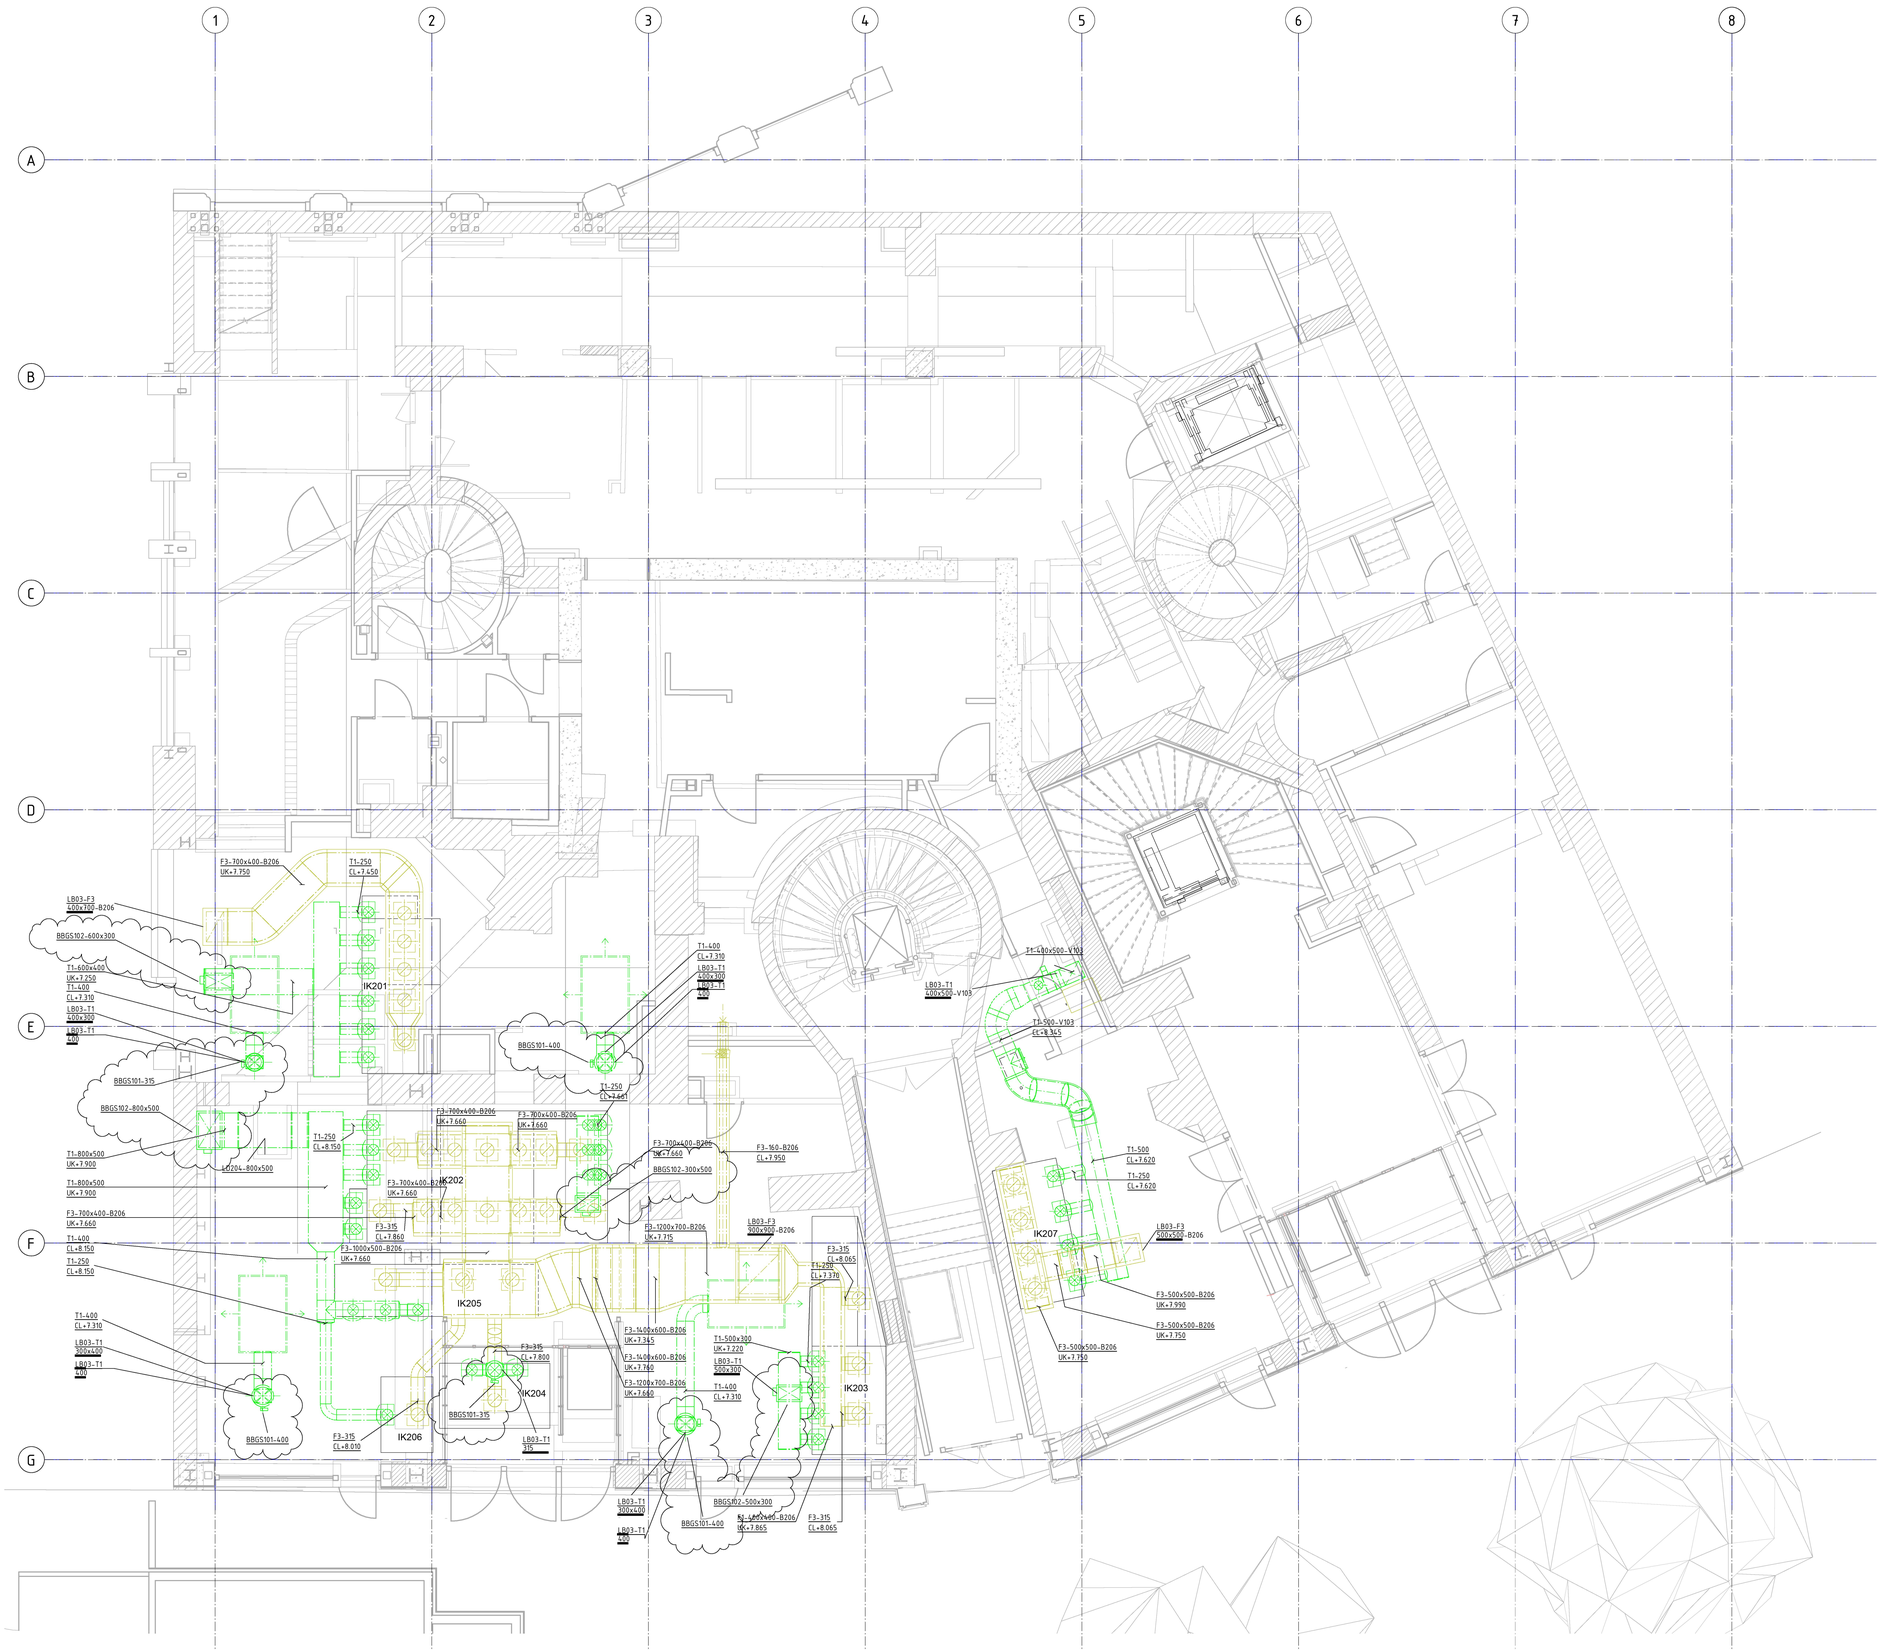

FÖRKLARINGAR

LUFTBEHANDLING

VENTILATIONSBETECKNING: TA001-T-1-160-V203

VENTILATIONSKANALER
SYSTEM

FUNKTION
T = TILLUFT
F = FRÅNLUFT
Å = ÅTERLUFT
Ö = ÖVERLUFT
A = AVLUFT
U = UTELUFT
C = CIRKULATION

MATERIAL
1 = VARMFÖRZINKAD STÅLPLÅT
R1 = ROSTFRIA STÅLRÖR

DIMENSION

ISOLERING
V103 = UTV. VÄRMEISOLERAD 30 mm
K719= UTV. KONDENSISOLERAD 19 mm

RET	ÄNDRING AVSER	DATUM	SIGN
A	BYGGHANDLING	2020-12-18	WRS

BYGGHANDLING

VASAKRONAN

ORIENTERINGSFIGUR

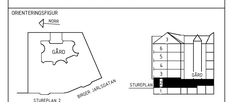

VASAKRONANS PROJEKTNUMMER
14119000017

SPERLINGENS BACKE 45
KONTORSFASTIGHET

A	WINGÅRDH ARKITEKTKONTOR AB	T: 010-788 10 00
BR	BRIAB	T: 08-410 102 50
E	TYRÉNS AB	T: 010-452 20 00
K	LODSTRÖM	T: 08-755 11 60
SP	CONVISE STOCKHOLM AB	T: 08-400 297 50
S	TQI	T: 08-563 021 00
V	ÅF-INFRASTRUCTURE AB	T: 010-505 00 00
W	ÅF-INFRASTRUCTURE AB	T: 010-505 00 00
-	-	T:
C	SWECO	T: 08-695 60 00

INGÅNGE DELENTREPRENADER
DE 100.

UPPDRAG NR	RITAD/KONSTR AV	HANDLÄGGARE	
776758	W. ROOS	W. ROOS	
DATUM	ANSVARIG	FASTIGHET/VST	BYGGNAD
2020-05-05	A. LARSSON	14119	001

OMBYGGNADSPROJEKT

PLAN 02 (+4,000), TILLFÄLLIGT KÖK
LUFTBEHANDLING

SKALA	NUMMER	REV
1:50	V--57-1-0002120-TK	A

SKALA 1:50 (A0-format) METER
0 1 2 3 4 5

ORGINALFORMAT: A0

Ritarm till Stockholms stadsbyggnadskontor - 2021-09-11, Dnr 2020-04240