


Inkom till Stockholms stadsbyggnadskontor - 2021-05-17, Dnr 2020-11119

Bottenvåning, del 1 1:100

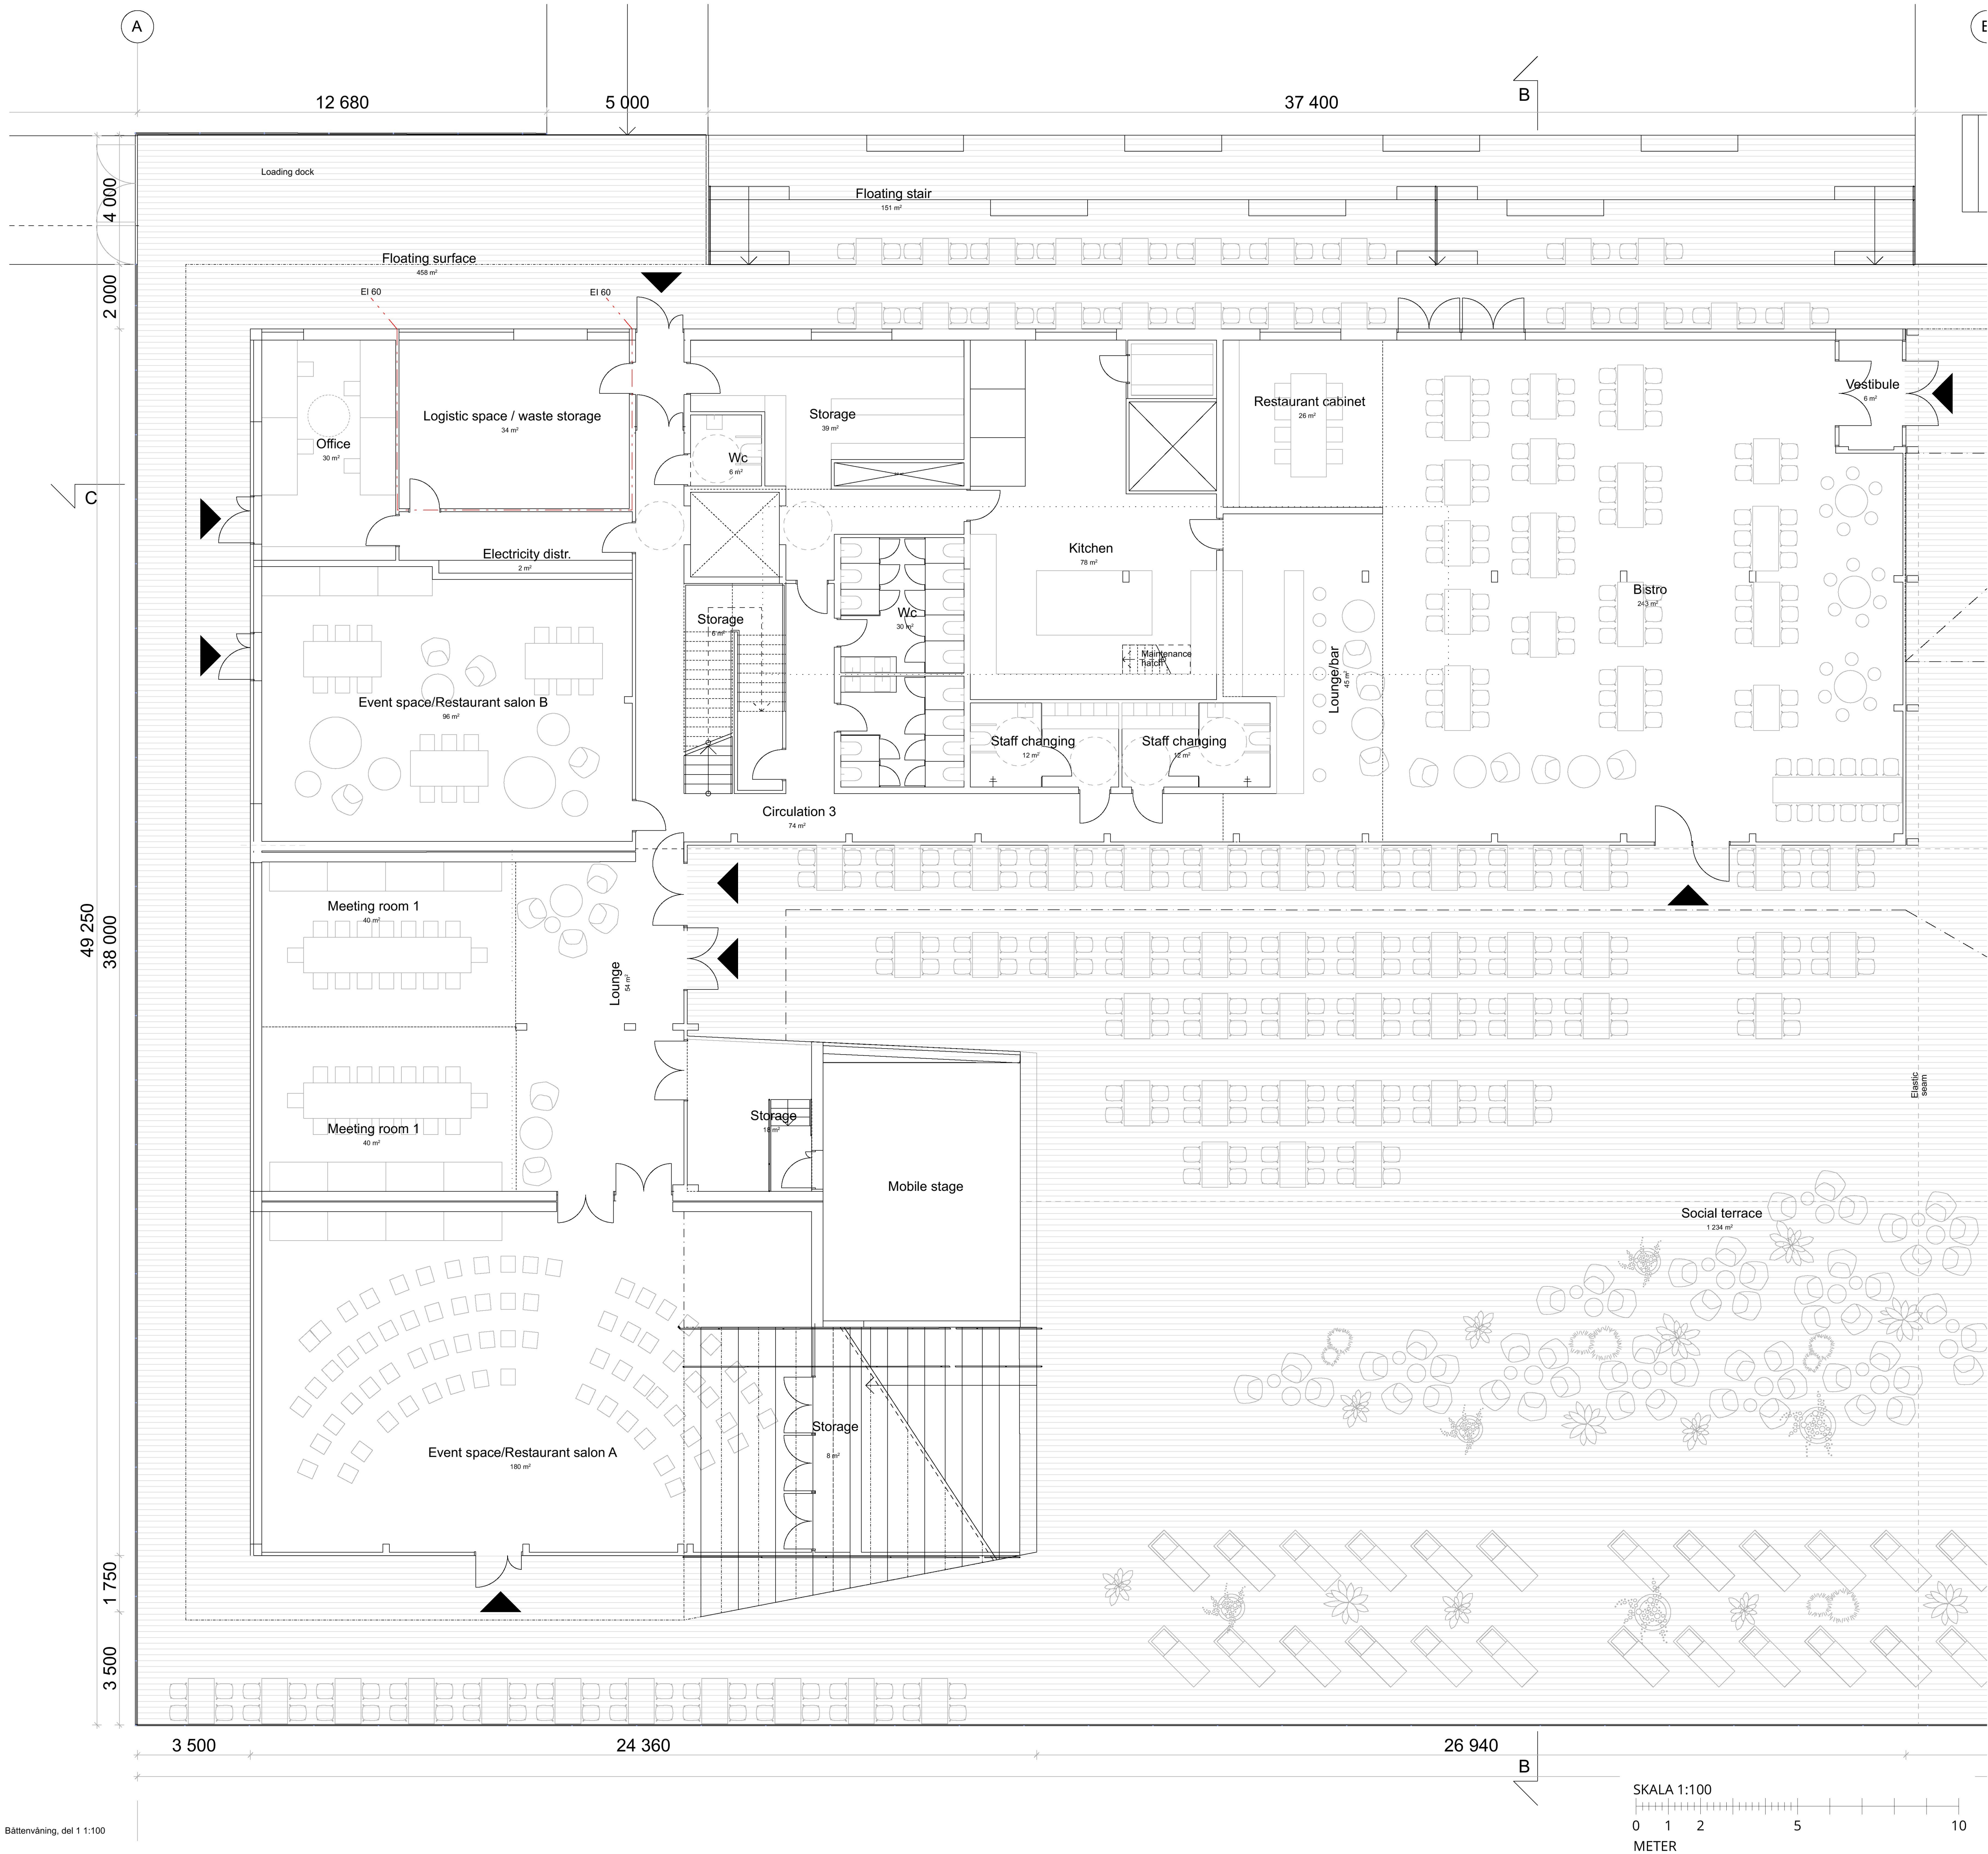

A	10.05.2021	Stair direction behind stage changed	AM
		Event space A storage size reduced	
		Northside amphistairs changed wider to be more accessible	
		Stage dimensions changed	
BET	DATUM	ÄNDRINGAR AVSER	SIGN
Höjdsystem RH2000			
STADSDDEL			
Gamla Stan		FASTIGHET	DIARENUMMER
		Gamla Stan 1:34	2020-11119
BYGGNADSTYP		STATUS	SEKVN
Nybyggnad		BYGGLOVHANDLING	
ARENDET AVSER, ADDRESS		BETECKNING	SKALA
Flytande badhus och multifunktionsbyggnad		Plan 10 - Bottenvåning, del 1	1:100
Munkbrohamnen 1			
ANSVARIG ARKITEKT			
Anssi Lassila		FIL	REV
AKI Markkanen		Plan 10 - Bottenvåning, del 1.pdf	A
AM, TL		DATUM	NUMMER
		04.05.2021	1281
		ARK	A-40-1-101
OOPEAA OFFICE FOR PERIPHERAL ARCHITECTURE			
