


Inkom till Stockholms stadsbyggnadskontor - 2021-05-17, Dnr 2020-11119

Tak plan, Sammansatt översikt 1:250

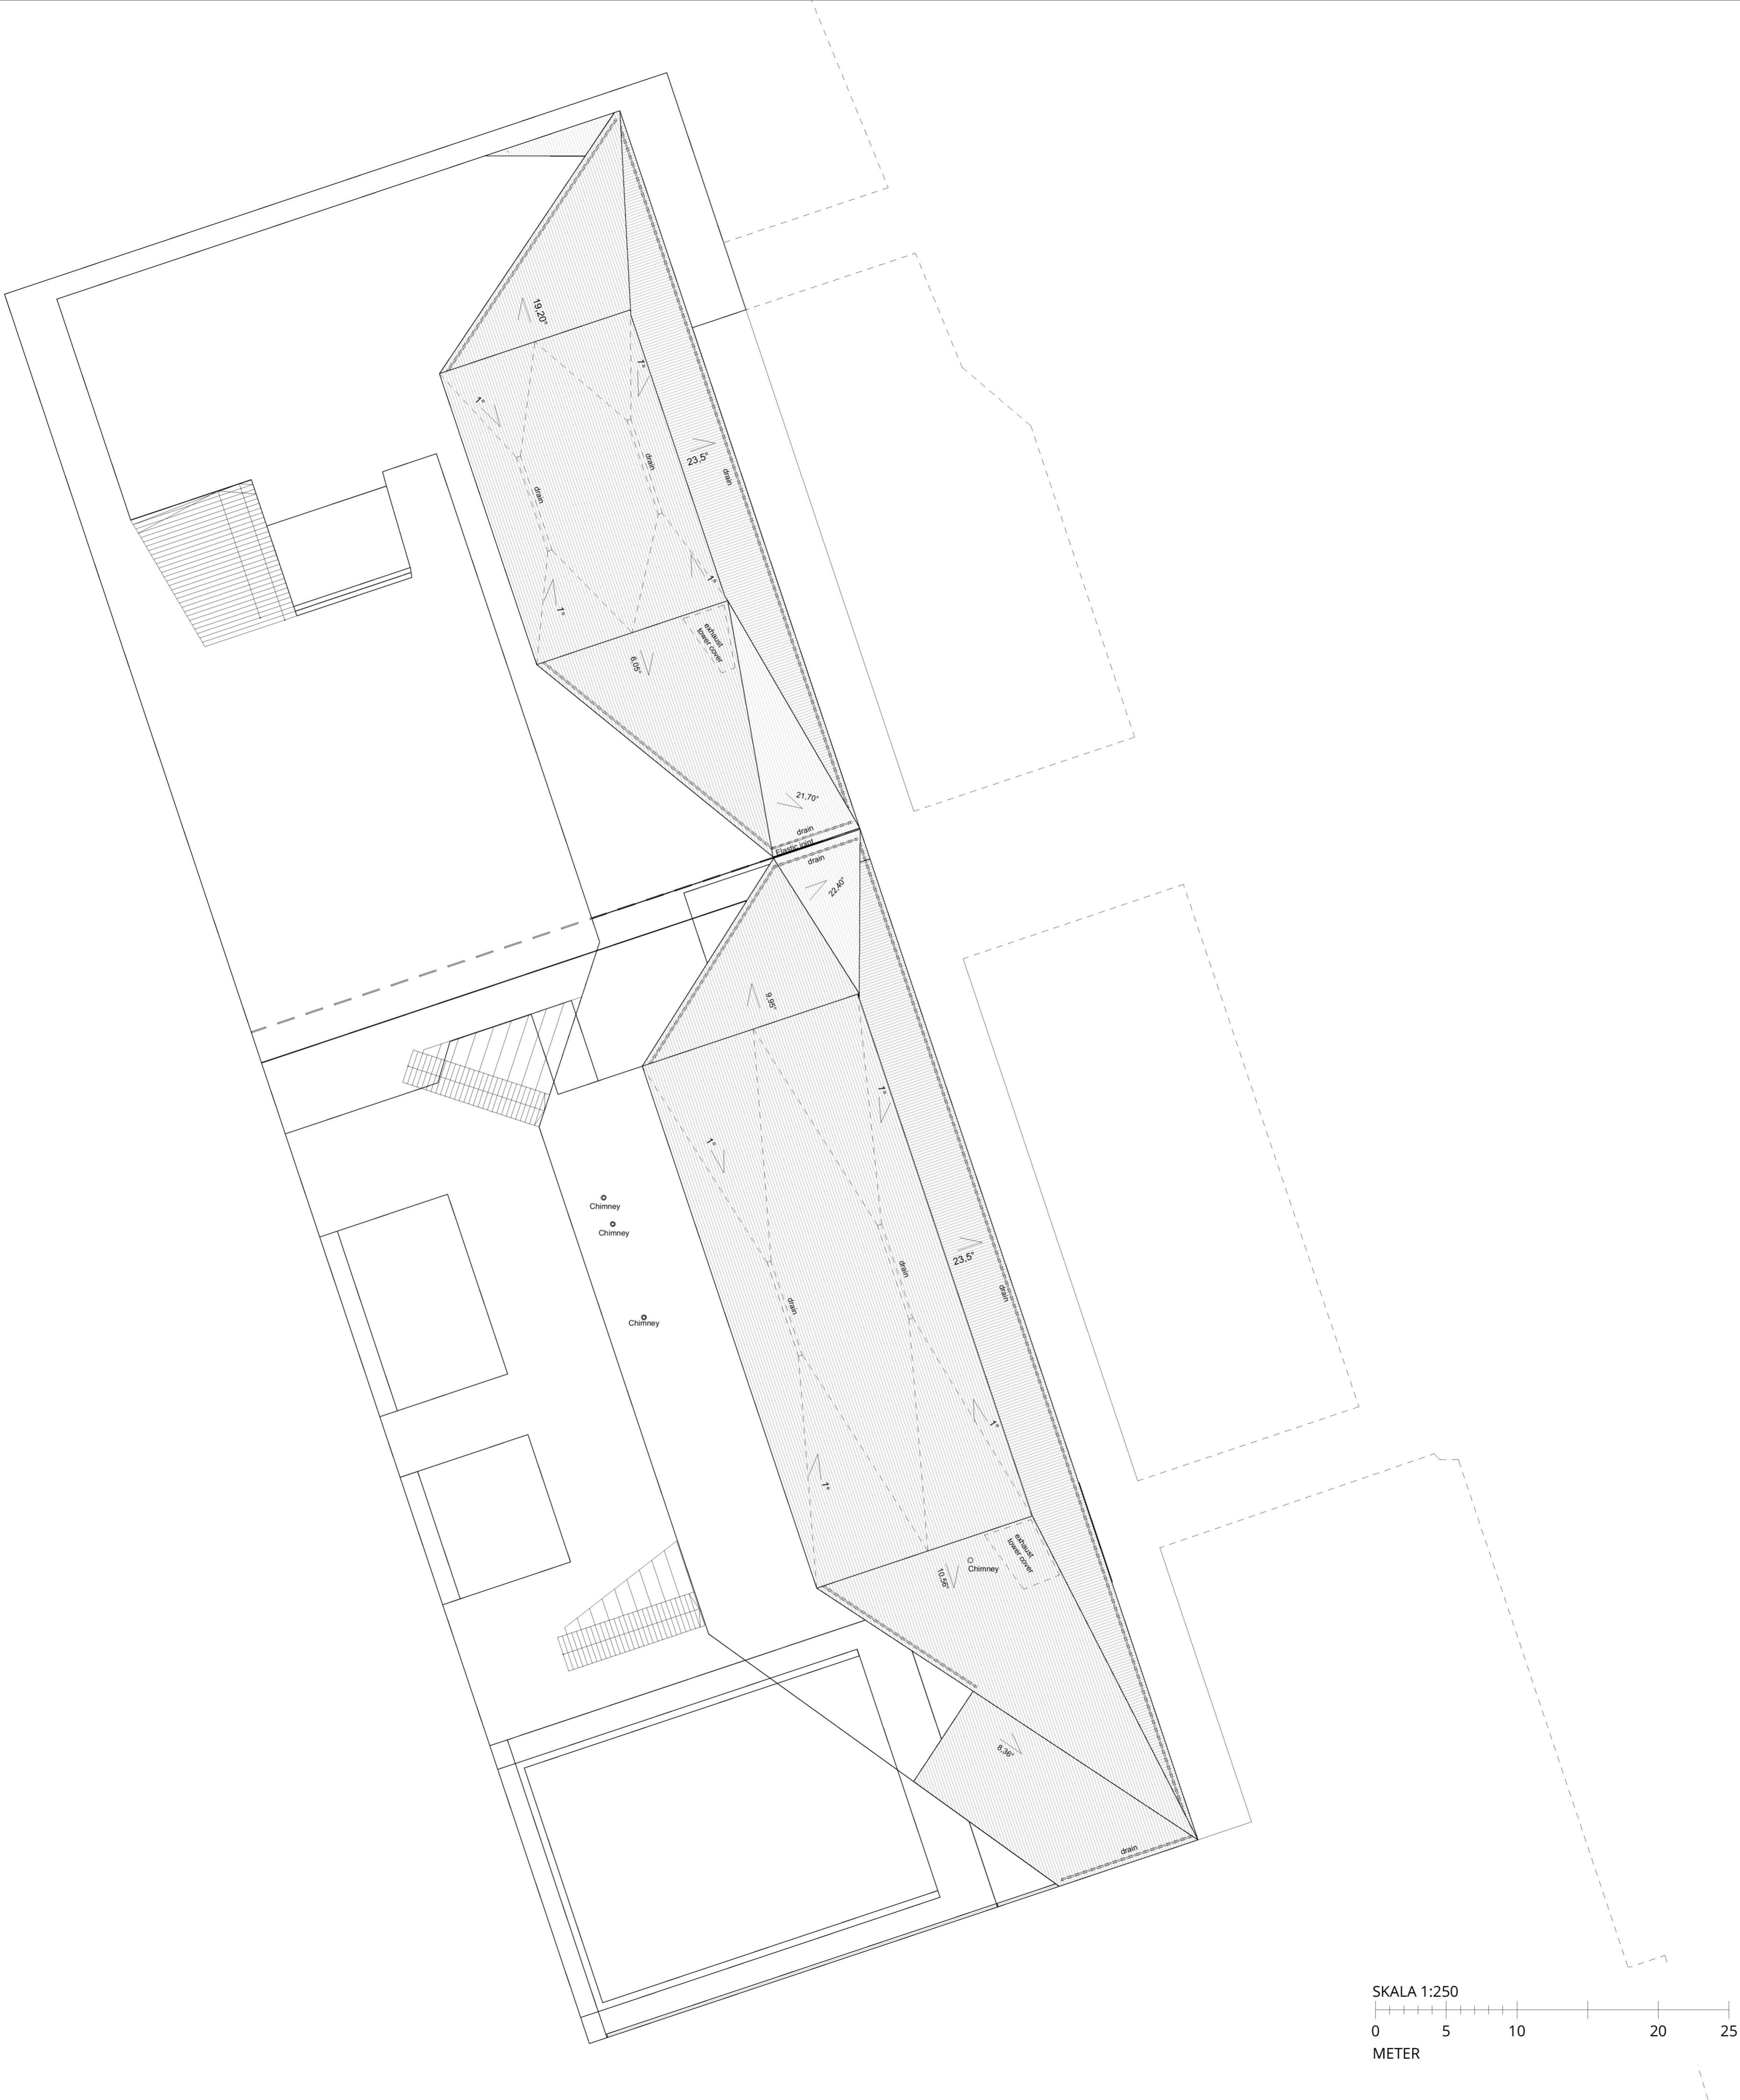

A	10.05.2021	Drain placing ghanged		AM
		Roof angles changed		
		Direction of east facing roof planks changed		
		Roof shape changed to block noise pollution		

BET	DATUM	ÄNDRINGAR AVSER	SIGN
-----	-------	-----------------	------

Höjdsystem RH2000

STADSDEL	FASTIGHET	DIARENUMMER	
Gamla Stan	Gamla Stan 1:34	2020-11119	
BYGGNADSTYP		STATUS	SEKVNR
Nybyggnad		BYGGLOVHANDLING	
ARENDET AVSER, ADDRESS		BETECKNING	SKALA
Flytande badhus och multifunktionsbyggnad		Plan 12 - Takplan, samm. översikt	1:250

Munkbrohamnen 1			
ANSVARIG ARKITEKT			
Anssi Lassila			
KONTRAKTPERSON	FIL	REV	
Aki Markkanen	Plan 12 - Takplan, samm. översikt.pdf	A	
RYAD:40	DATUM	OKRADE	PROJL NR
AM, TL	04.05.2021	ARK	1281
		NUMMER	
		A-40-1-120	

OOPÉAA OFFICE FOR PERIPHERAL ARCHITECTURE

