


ELEVATION

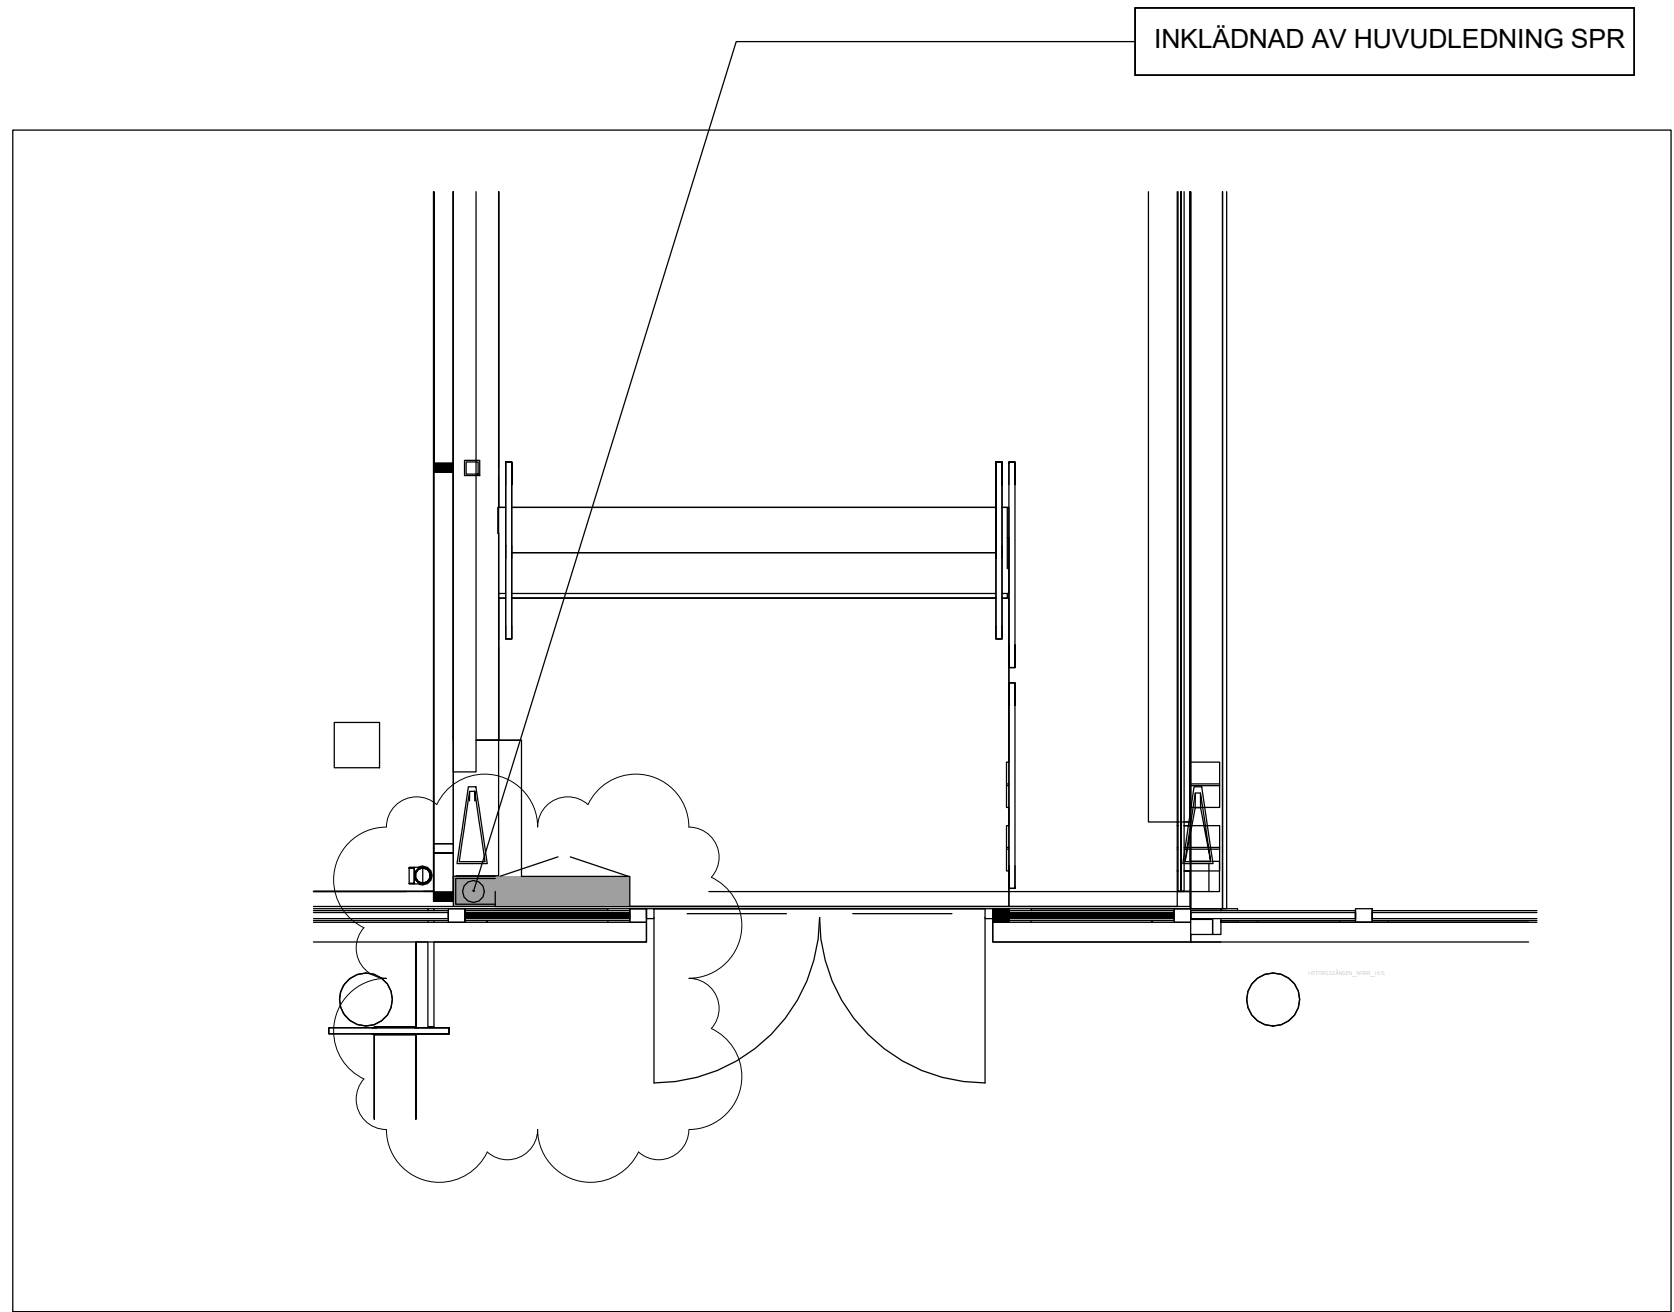


PLAN

SKÅP FÖR EL-BRAND OCH STYRCENTRALER

SKÅP OCH DÖRRAR KLÄDS MED PLÅT, KULÖR RAL 7016, PÅ PLATS OCH ANPASSAS TILL FASADEN HUS 2.

RYGGEN I SKÅPET UTGÖRS AV MATERIAL LÄMPLIGT ATT FÄSTA DE OLIKA CENTRALERNA I.

LÄSBARA PARDÖRRAR. FÖRBEREDS FÖR LÅSCYLINDER OCH KOMPLETTERAS MED FASTIGHETSCYLINDER. NISCH VID SIDAN DÄR HUVUDMATNING SPRINKLER KOMMER UPP KLÄS IN PÅ SAMMA SÄTT SOM SKÅPET. TAK OCH BOTTEN PÅ SKÅPET KOMMER TILL DEL VARA ÖPPET FÖR KANALISATION.

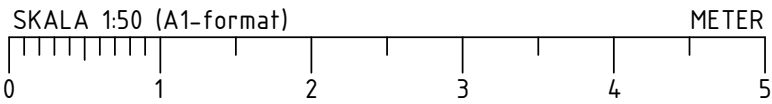

5610-1	2019-05-29	2019-06-28	
DE	FU	BH	PM

BYGGHANDLING

VASAKRONAN

ORIENTERINGSFIGUR

VASAKRONANS PROJEKTNUMMER 1417000063		BERIDAREBANAN 77 HÖGHUS 1	
A	WESTER + ELSNER	T: 08-402 68 80	
K	TYRÉNS	T: 010-452 20 00	
E	PROJEKTEL	T: 018-13 97 00	
V	SEC PROJEKT AB/FERAX AB	T: 072-226 59 73	
BR	BRANDKONSULTEN	T: 08-505 344 00	
S	EVØGA AB	T: 073-412 76 46	
SP	NORDISKA BRAND	T: 08-730 06 70	
W	HELENIUS INGENJÖRSBYRÅ AB	T: 08-625 22 00	
PL	TÅ Consult AB/DAMAG AB	T: 076-877 67 76	
C	SWECO POSITION AB	T: 08-695 60 00	

UPPDRAG NR 2745-00	RITAD/KONSTR AV M. BEMMER	HANDLÄGGARE H. JOHANSSON
DATUM 2019-06-28	ANSVARIG S. SIGFRIDSSON	FASTIGHET/KST 14170
		BYGGNAD 001

OMBYGGNAD ETAPP 1

HUS 1

CENTRALSKÅP

UPPSTÄLLNING

SKALA 1:50	NUMMER A--46-4-0100020	REV A
---------------	---------------------------	----------

ORIGINALFORMAT: A1