

FÖRKLARINGAR &
FÖRESKRIFTER
ALLMÄNNA FÖRESKRIFTER SE
A--00-0-0100000




INGÅR EJ I ETAPP 1


HÄNVISNINGAR

DE 5610-1/5750-1	
DELPLANER	A--40-0-0101110
	A--40-0-0102110
	A--40-0-0102120
	A--40-0-0103110
	A--40-0-0103120
	A--40-0-0102130
	A--40-0-0104110
	A--40-0-0104120
	A--40-0-0103130
	A--40-0-0105120
	A--40-0-0105110
	A--40-0-0106110
	A--40-0-0107110
	A--40-0-0107120
	A--40-0-0105130
	A--40-0-0108110
	A--40-0-0108120
	A--40-0-0106130

ARBETSKOPIA

2020-05-08

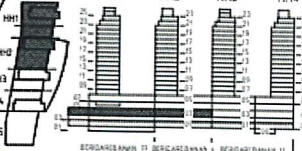5610-1	2019-05-29	2019-06-28	PM106, 191220
DE	FU	BH	GÄLLANDE PM
BYGGHANDLING			
VASAKRONAN			
ÖRNTÄRNINGSSKUR			
			
BERIDAREBANAN 77 HÖGHUS 1			
YASAKRONANS PROJEKTNUMMER 1417000063			
BERIDAREBANAN 77 HÖGHUS 1			
A	WESTER + ELSNER		T 08-402 68 80
K	TYRÉN		T 010-452 20 00
E	PROJEKT		T 018-13 97 00
V	SEC PROJEKT AB/PERAX AB		T 072-226 59 73
BR	BRANDKONSULTEN		T 08-505 344 00
S	EYOGA AB		T 073-412 76 46
SP	NORDISKA BRAND		T 08-730 06 70
W	HELENUS INGENJÖRSBYRÅ AB		T 08-625 22 00
PL	TÅ Consult AB/DAMAG AB		T 076-877 67 76
C	SWECO POSITION AB		T 08-695 60 00
UPPRÄD NR			
2715-00	RITAD/KONSTR AV	HANDLAGARE	
	M. SVENSSON	H. JOHANSSON	
DATA		ANSVARIG	PÅSTÄMT/ST
2019-06-28	S. SIGFRIDSSON	FASTIGT	BYGGNAD
OMBYGGNAD ETAPP 1			
HUS 1, HUS 2			
PLAN 04, PLAN 03, VÅN -1 TR			
ÖVERSIKTSPLAN			
SKALA	NUMMER		REVIS
1:200	A--40-1-0104100		B
ORIGINALFORMAT: A1			

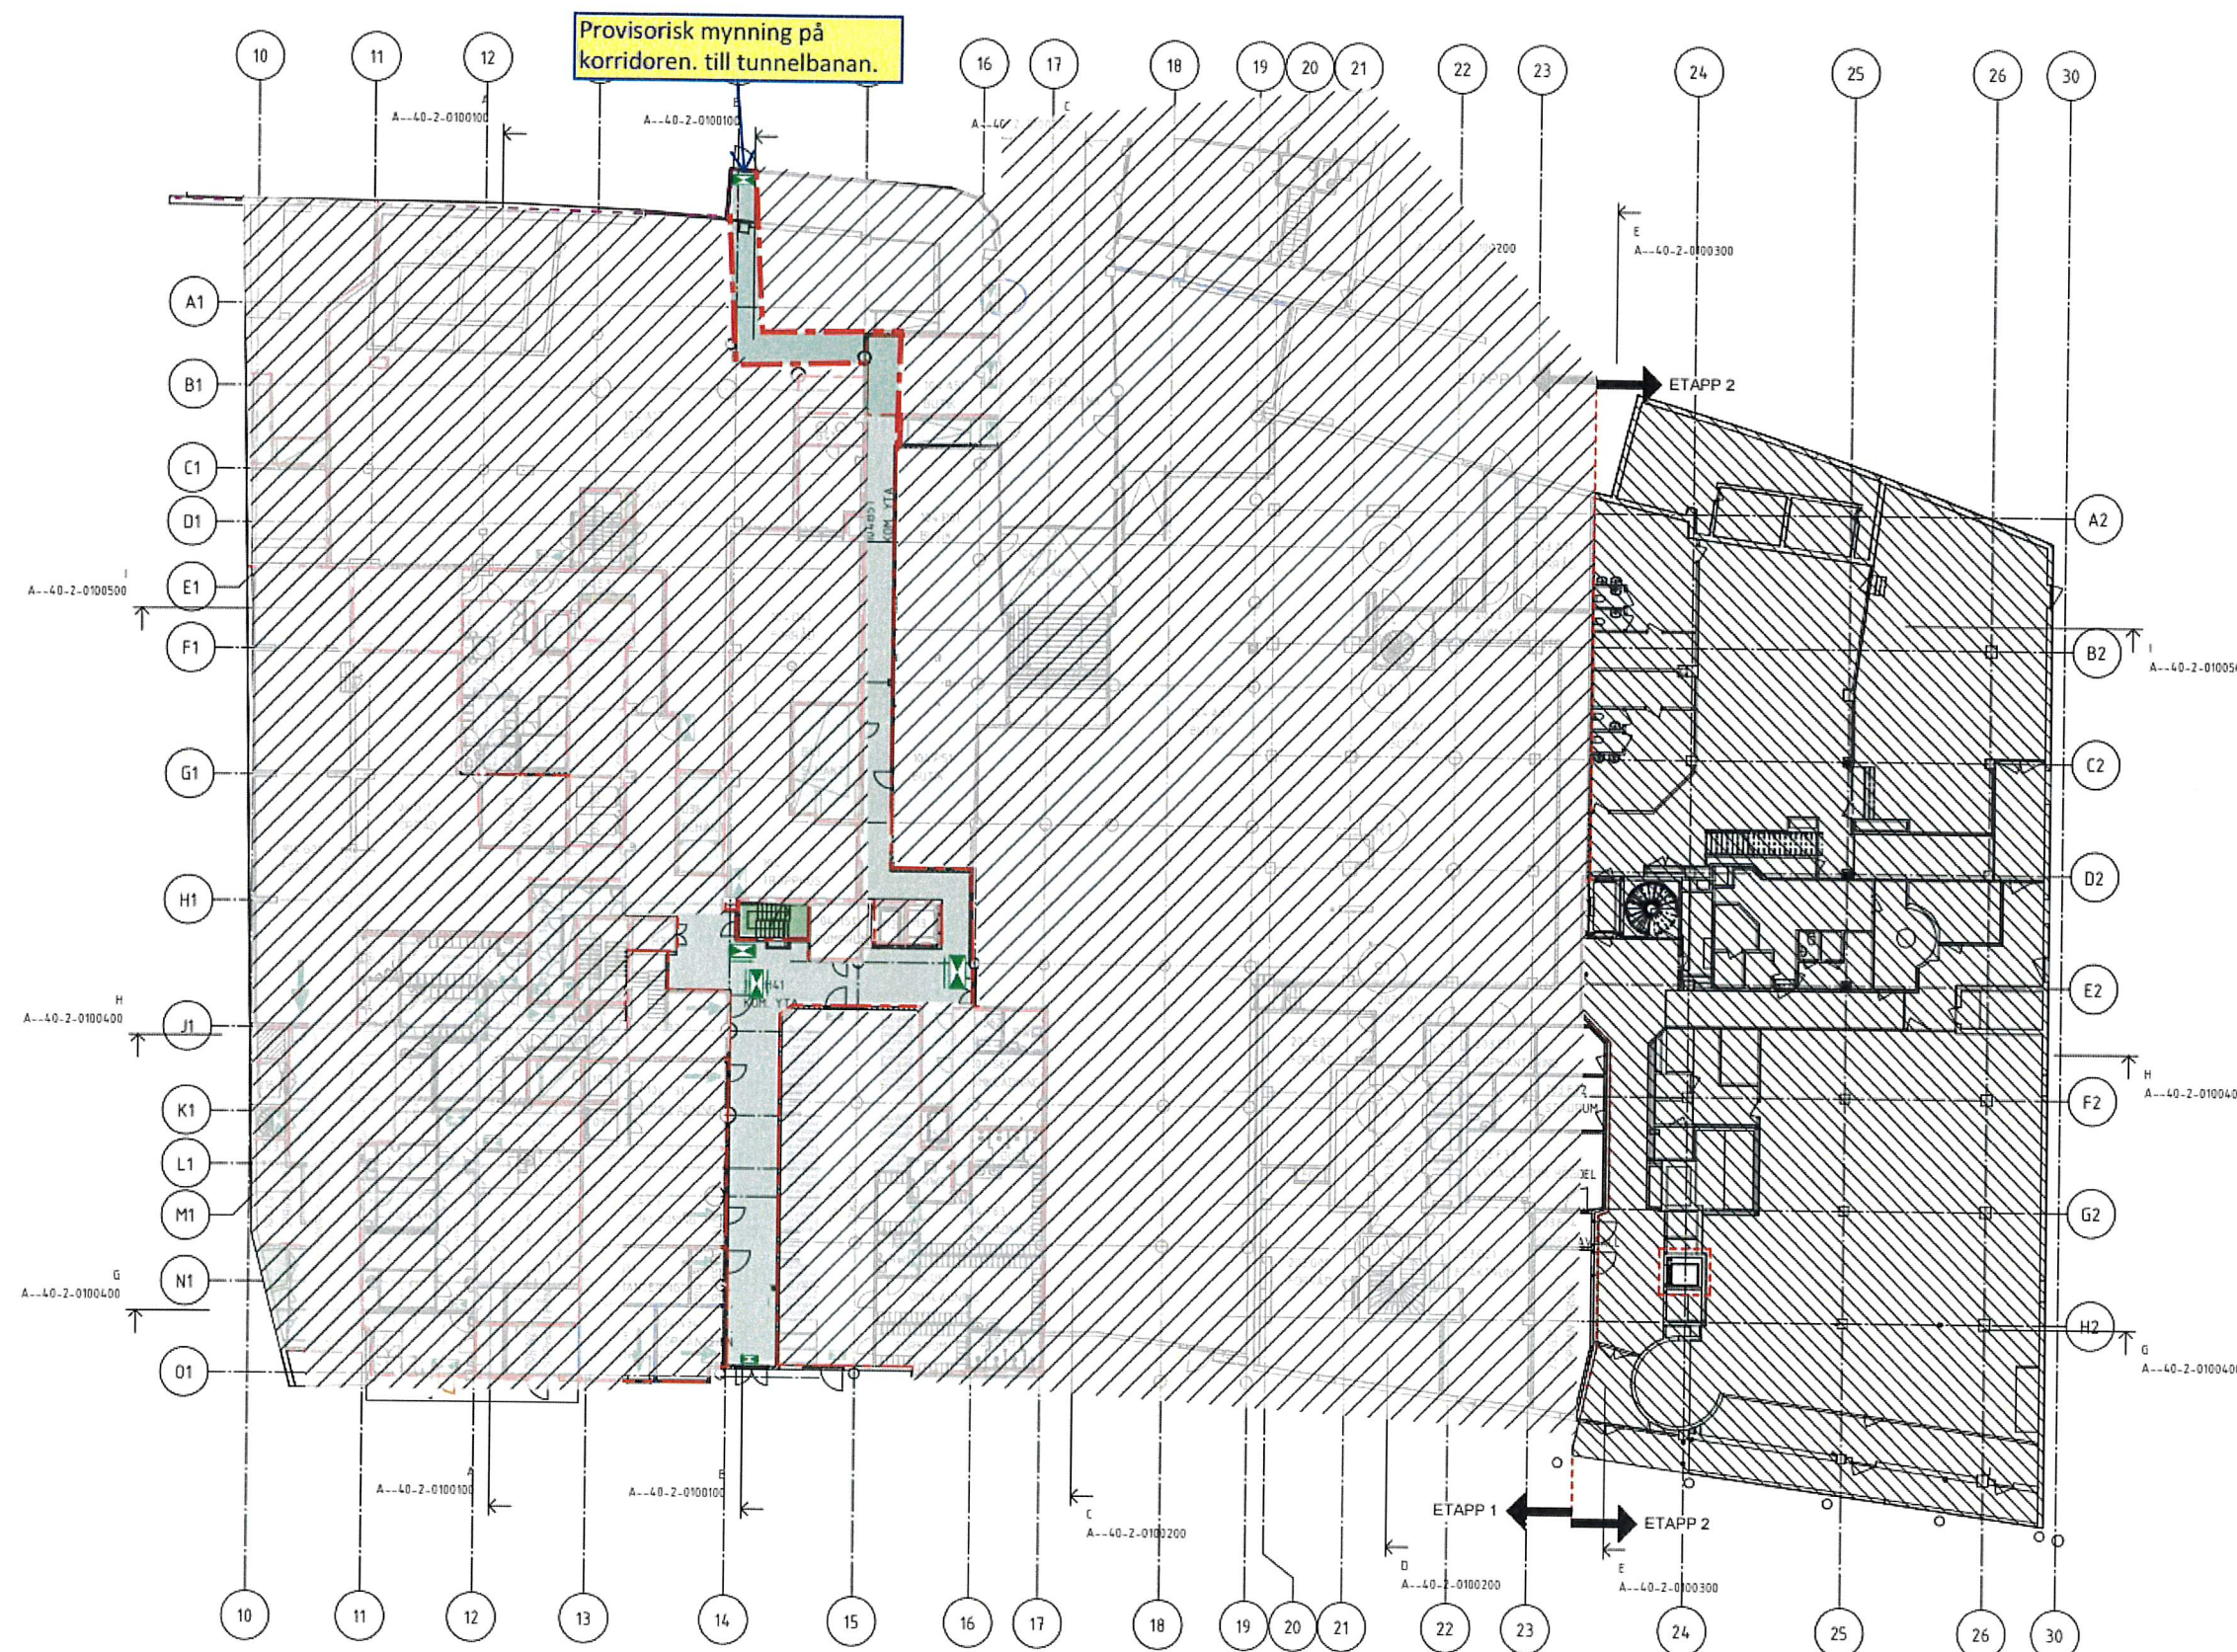

SKALA 1:200 (A1-format)
METER
0 10 20

