


Inkom till Stockholms stadsbyggnadskontor - 2021-05-24, Dnr 2020-11119
Höjdsystem RH2000, Sammansatt översikt 1:250

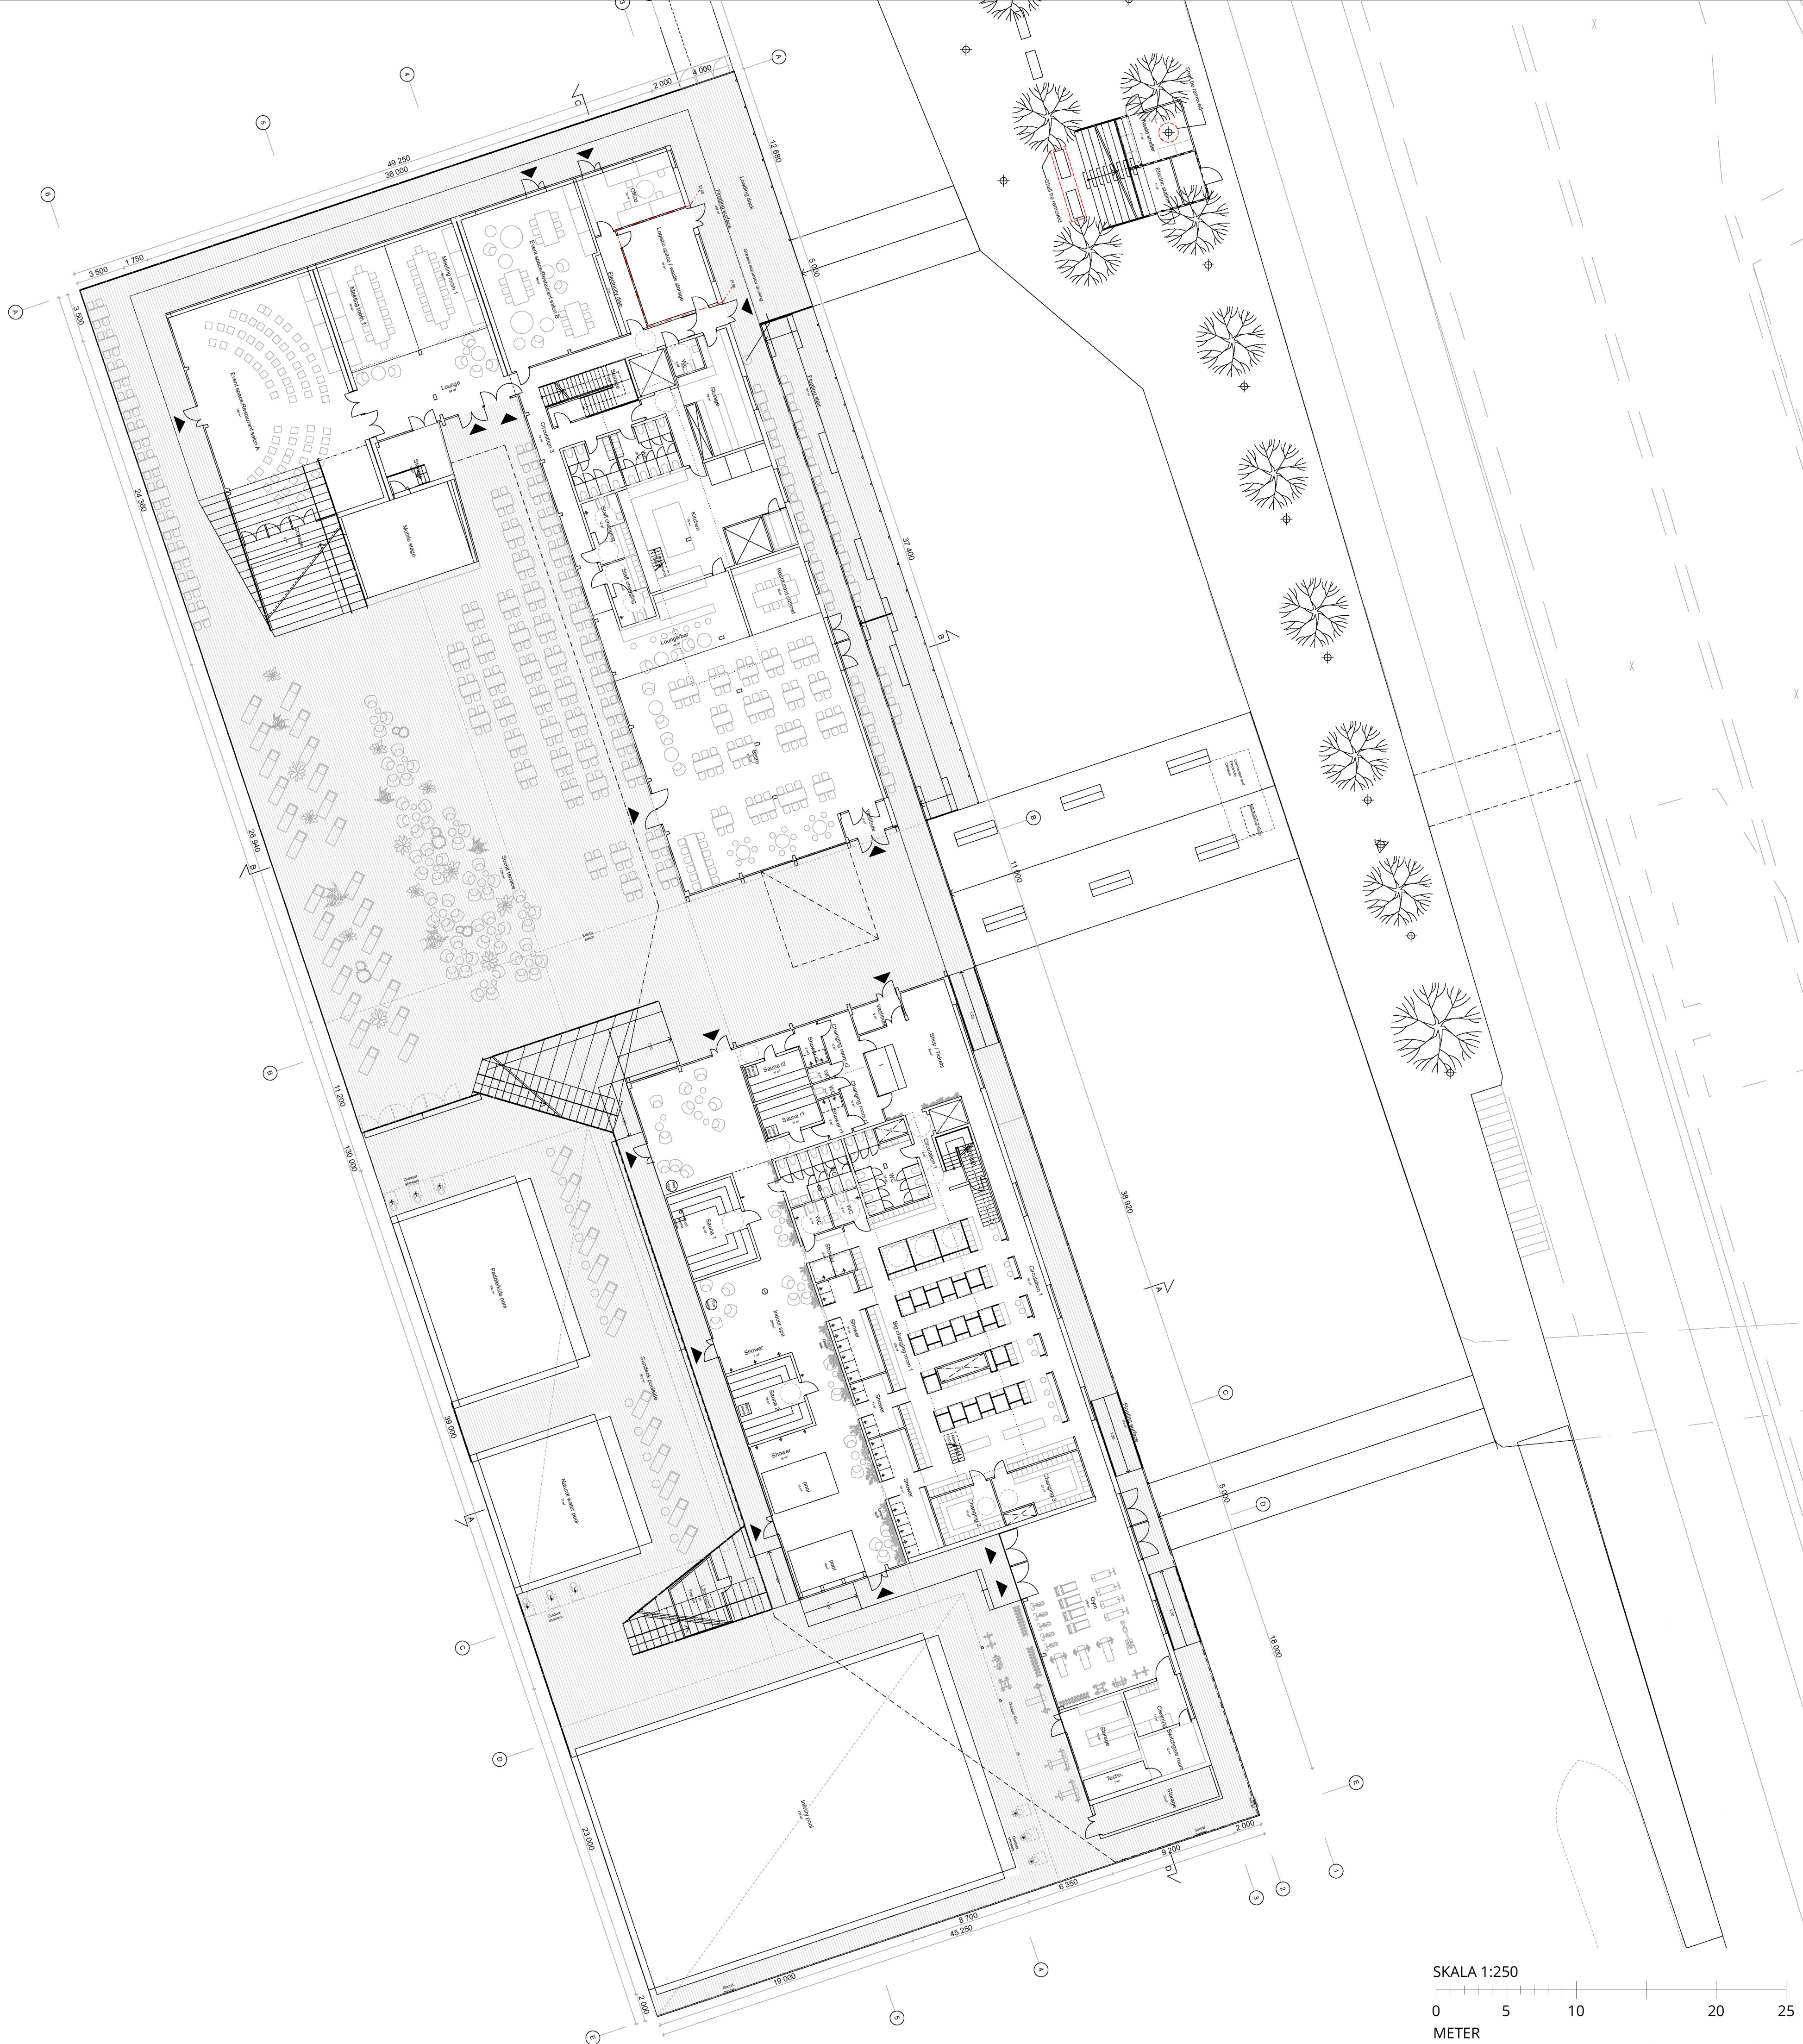

B	24.05.2021	Doors added to electric station/wasteshelter on quay	AM
		Handrails added to street side ramps	
		Floating stairs changed	
		Bollards added to street side pathway	
		Bollards added to floating stair area	
		Grease separator docking added to loading dock area	

BET	DATUM	ÄNDRINGAR AVSER	SIGN
-----	-------	-----------------	------

Höjdsystem RH2000

STADSDEL	FASTIGHET	DIREKTOR	STATUS	SEKVR
Gamla Stan	Gamla Stan 1:34	2020-11119	BYGGLOVHANDLING	
BYGGNADSTYP	Nybyggnad	ARENDET AVSER, ADDRESS	BETECKNING	SKALA
Flytande badhus och multifunktionsbyggnad	Plan 10 - Bottenvåning, samm.	översikt	1:250	
Munkbrohamnen 1				
ANSVARIG ARKITEKT				
Anssi Lassila				
KONTRAKTPERSON				
Aki Markkanen				
STAD AR	DATUM	ÖSKADE	PROJ. NR	NUMMER
AM, TL	04.05.2021	ARK	1281	A-40-1-100

OPEAA OFFICE FOR PERIPHERAL ARCHITECTURE

