


Inkom till Stockholms stadsbyggnadskontor - 2021-05-24, Dnr 2020-11119
Sattenvåning, del 1 1:100

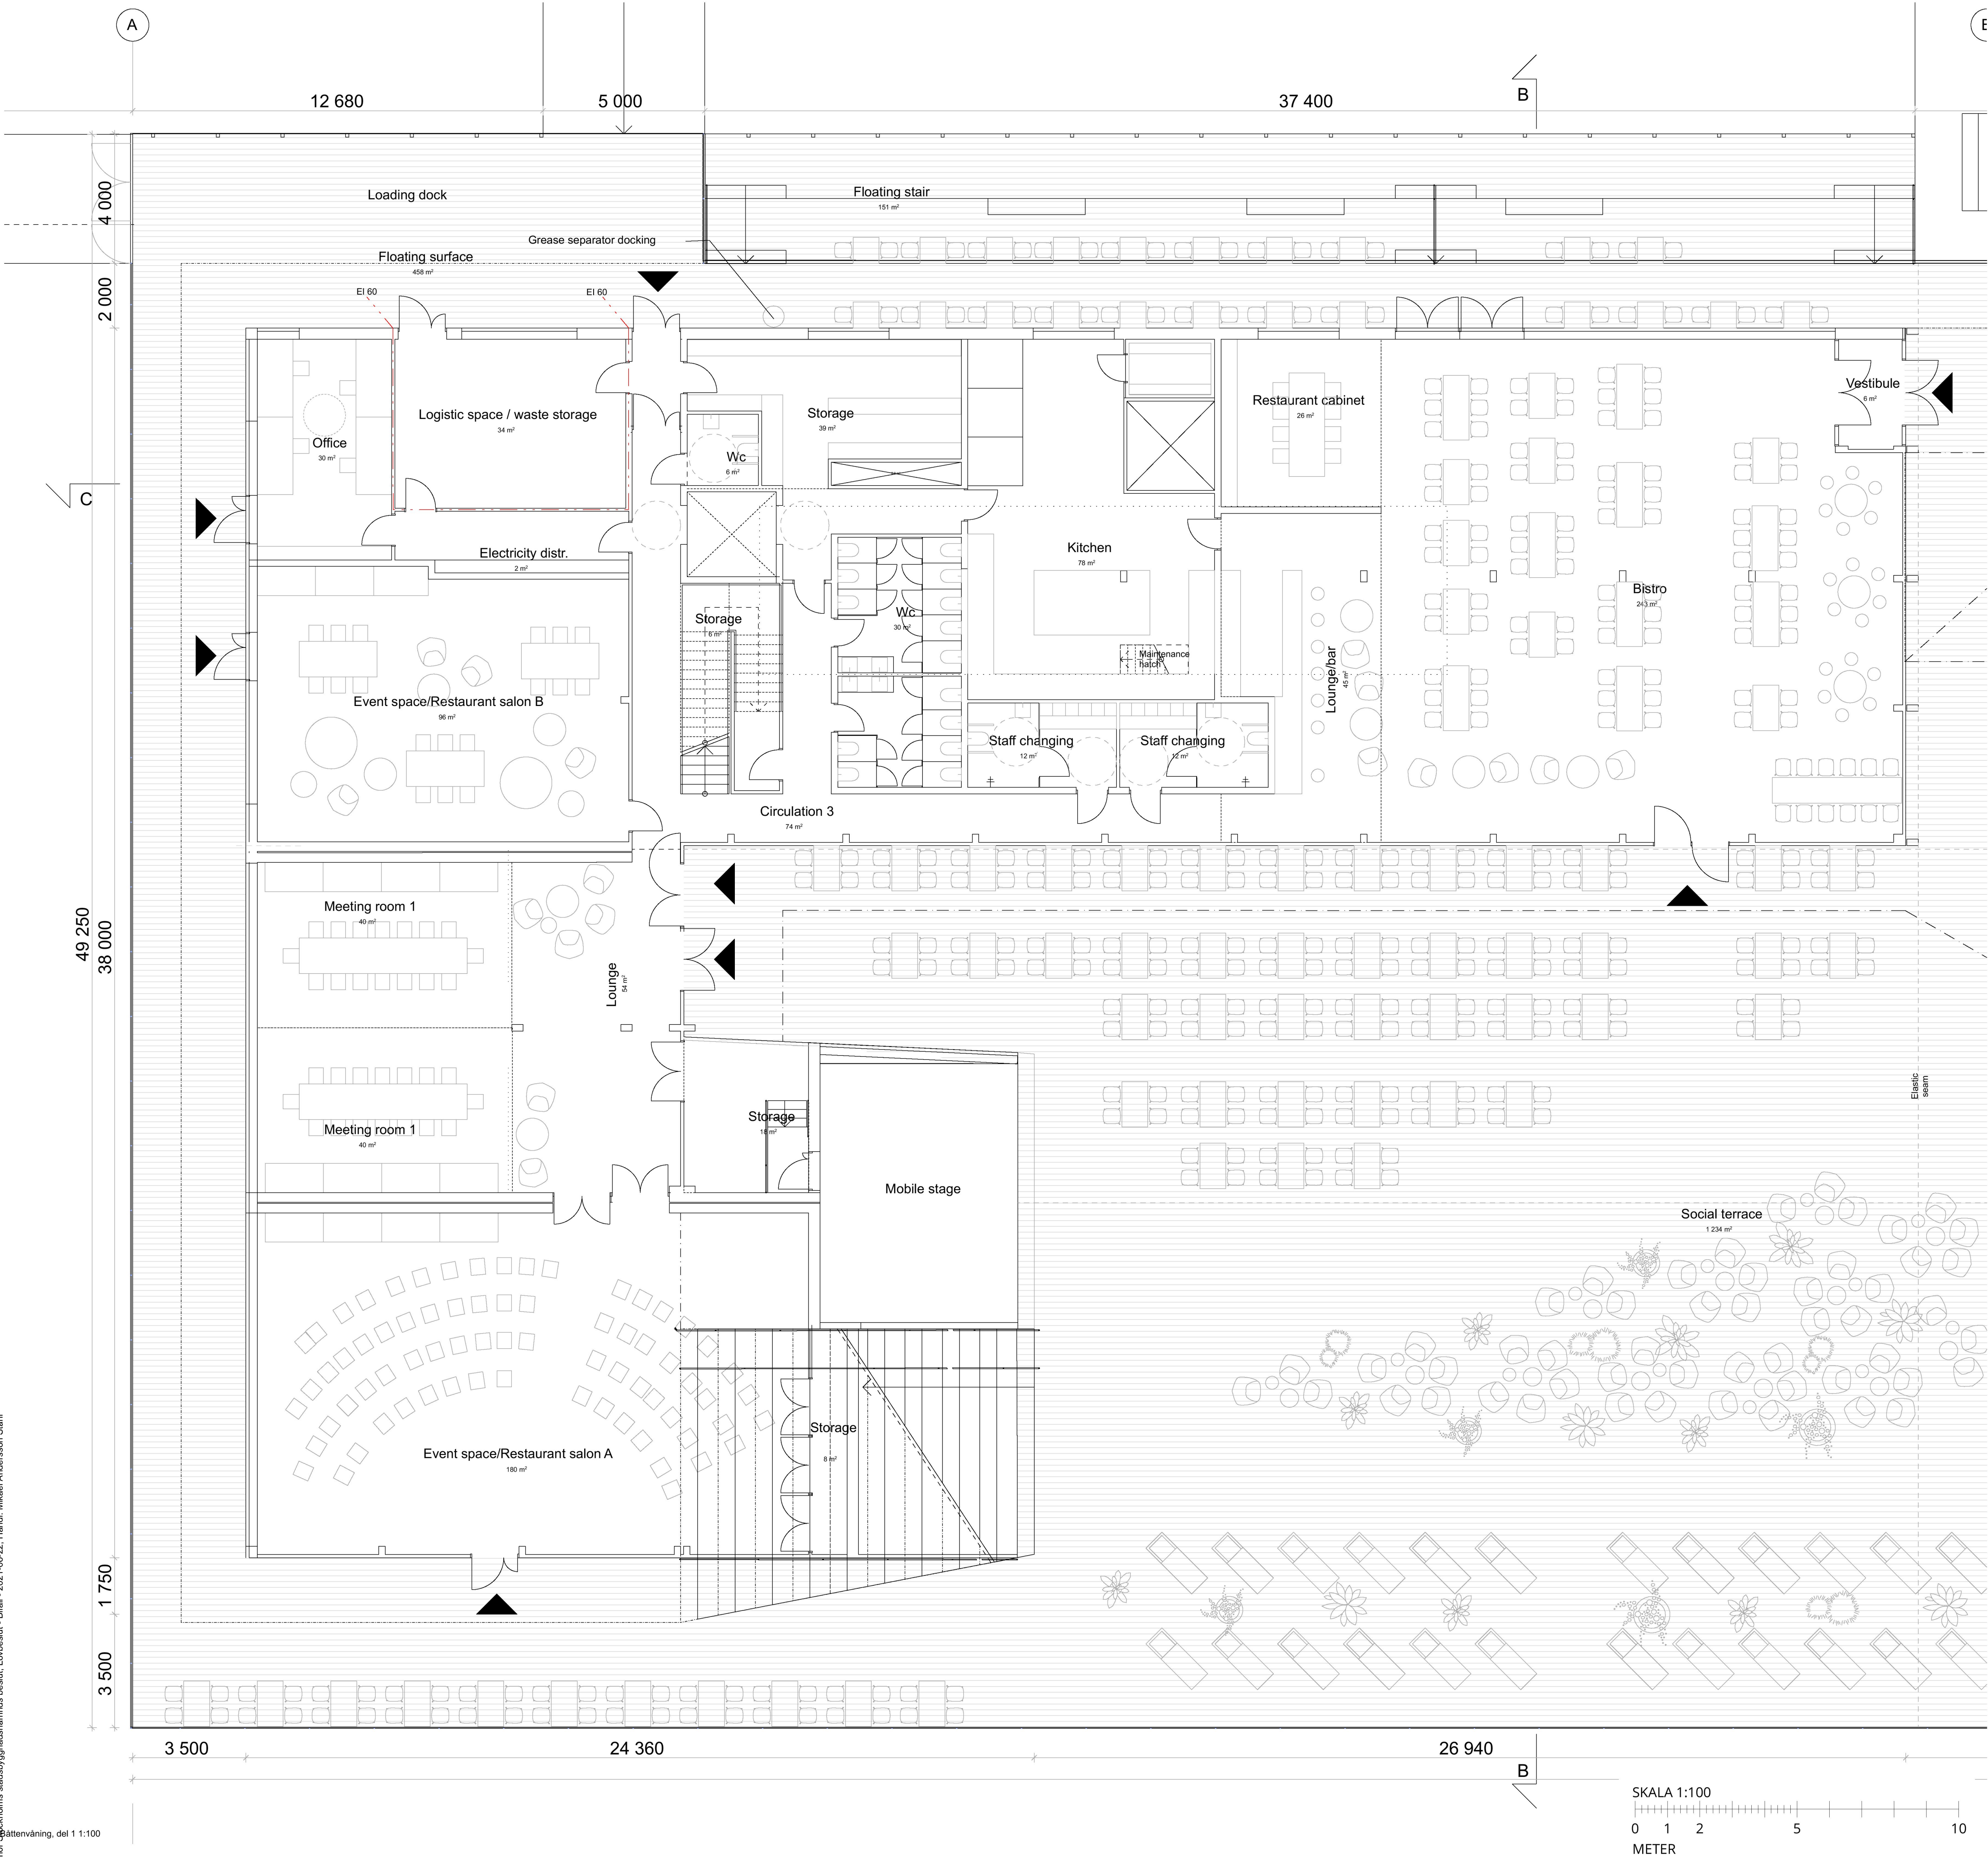

24.05.2021		Bollards added to floating stair area Grease separator docking added to loading dock area		AM
BET	DATUM	ÄNDRINGAR AVSER		SIGN
Höjdsystem RH2000				
STADSDL		FASTIGHET		DIARENUMMER
Gamla Stan		Gamla Stan 1:34		2020-11119
BYGGNADSTYP		STATUS		SEKVN
Nybyggnad		BYGGLOVHANDLING		
ARENDET VISER, ADDRESS		BETECKNING		SKALA
Flytande badhus och multifunktionsbyggnad		Plan 10 - Bottenvåning, del 1		1:100
Munkbrohamnen 1				
ANSVARIG ARKITEKT				
Anssi Lassila		FIL		REV
KONTAKTPERSON		Plan 10 - Bottenvåning, del 1.pdf		B
Arkitektfirma		CARADE		NUMMER
AM, TL		04.05.2021		1281
		ARK		A-40-1-101
OOPEAA OFFICE FOR PERIPHERAL ARCHITECTURE				
