
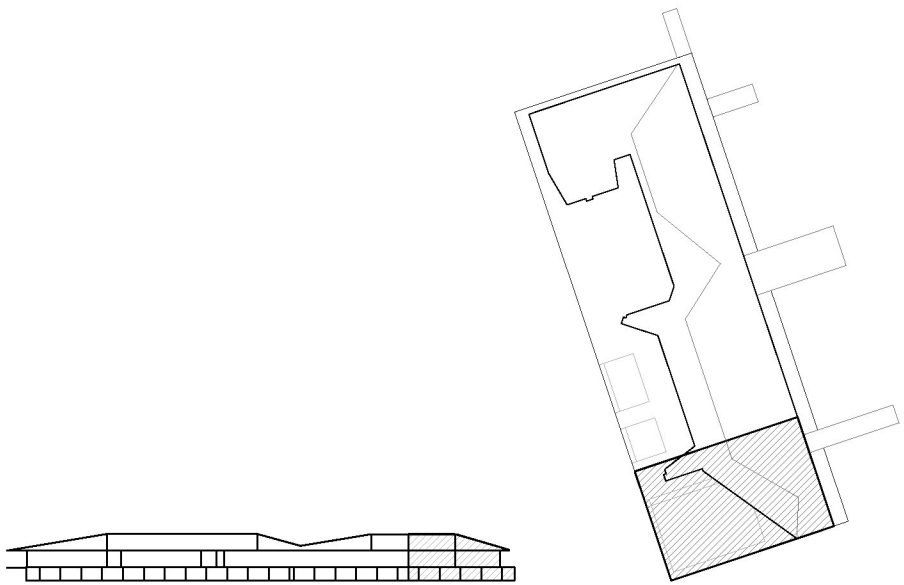


Inkom till Stockholms stadsbyggnadskontor - 2021-05-17, Dnr 2020-11119
Över våning, del 3 1:100

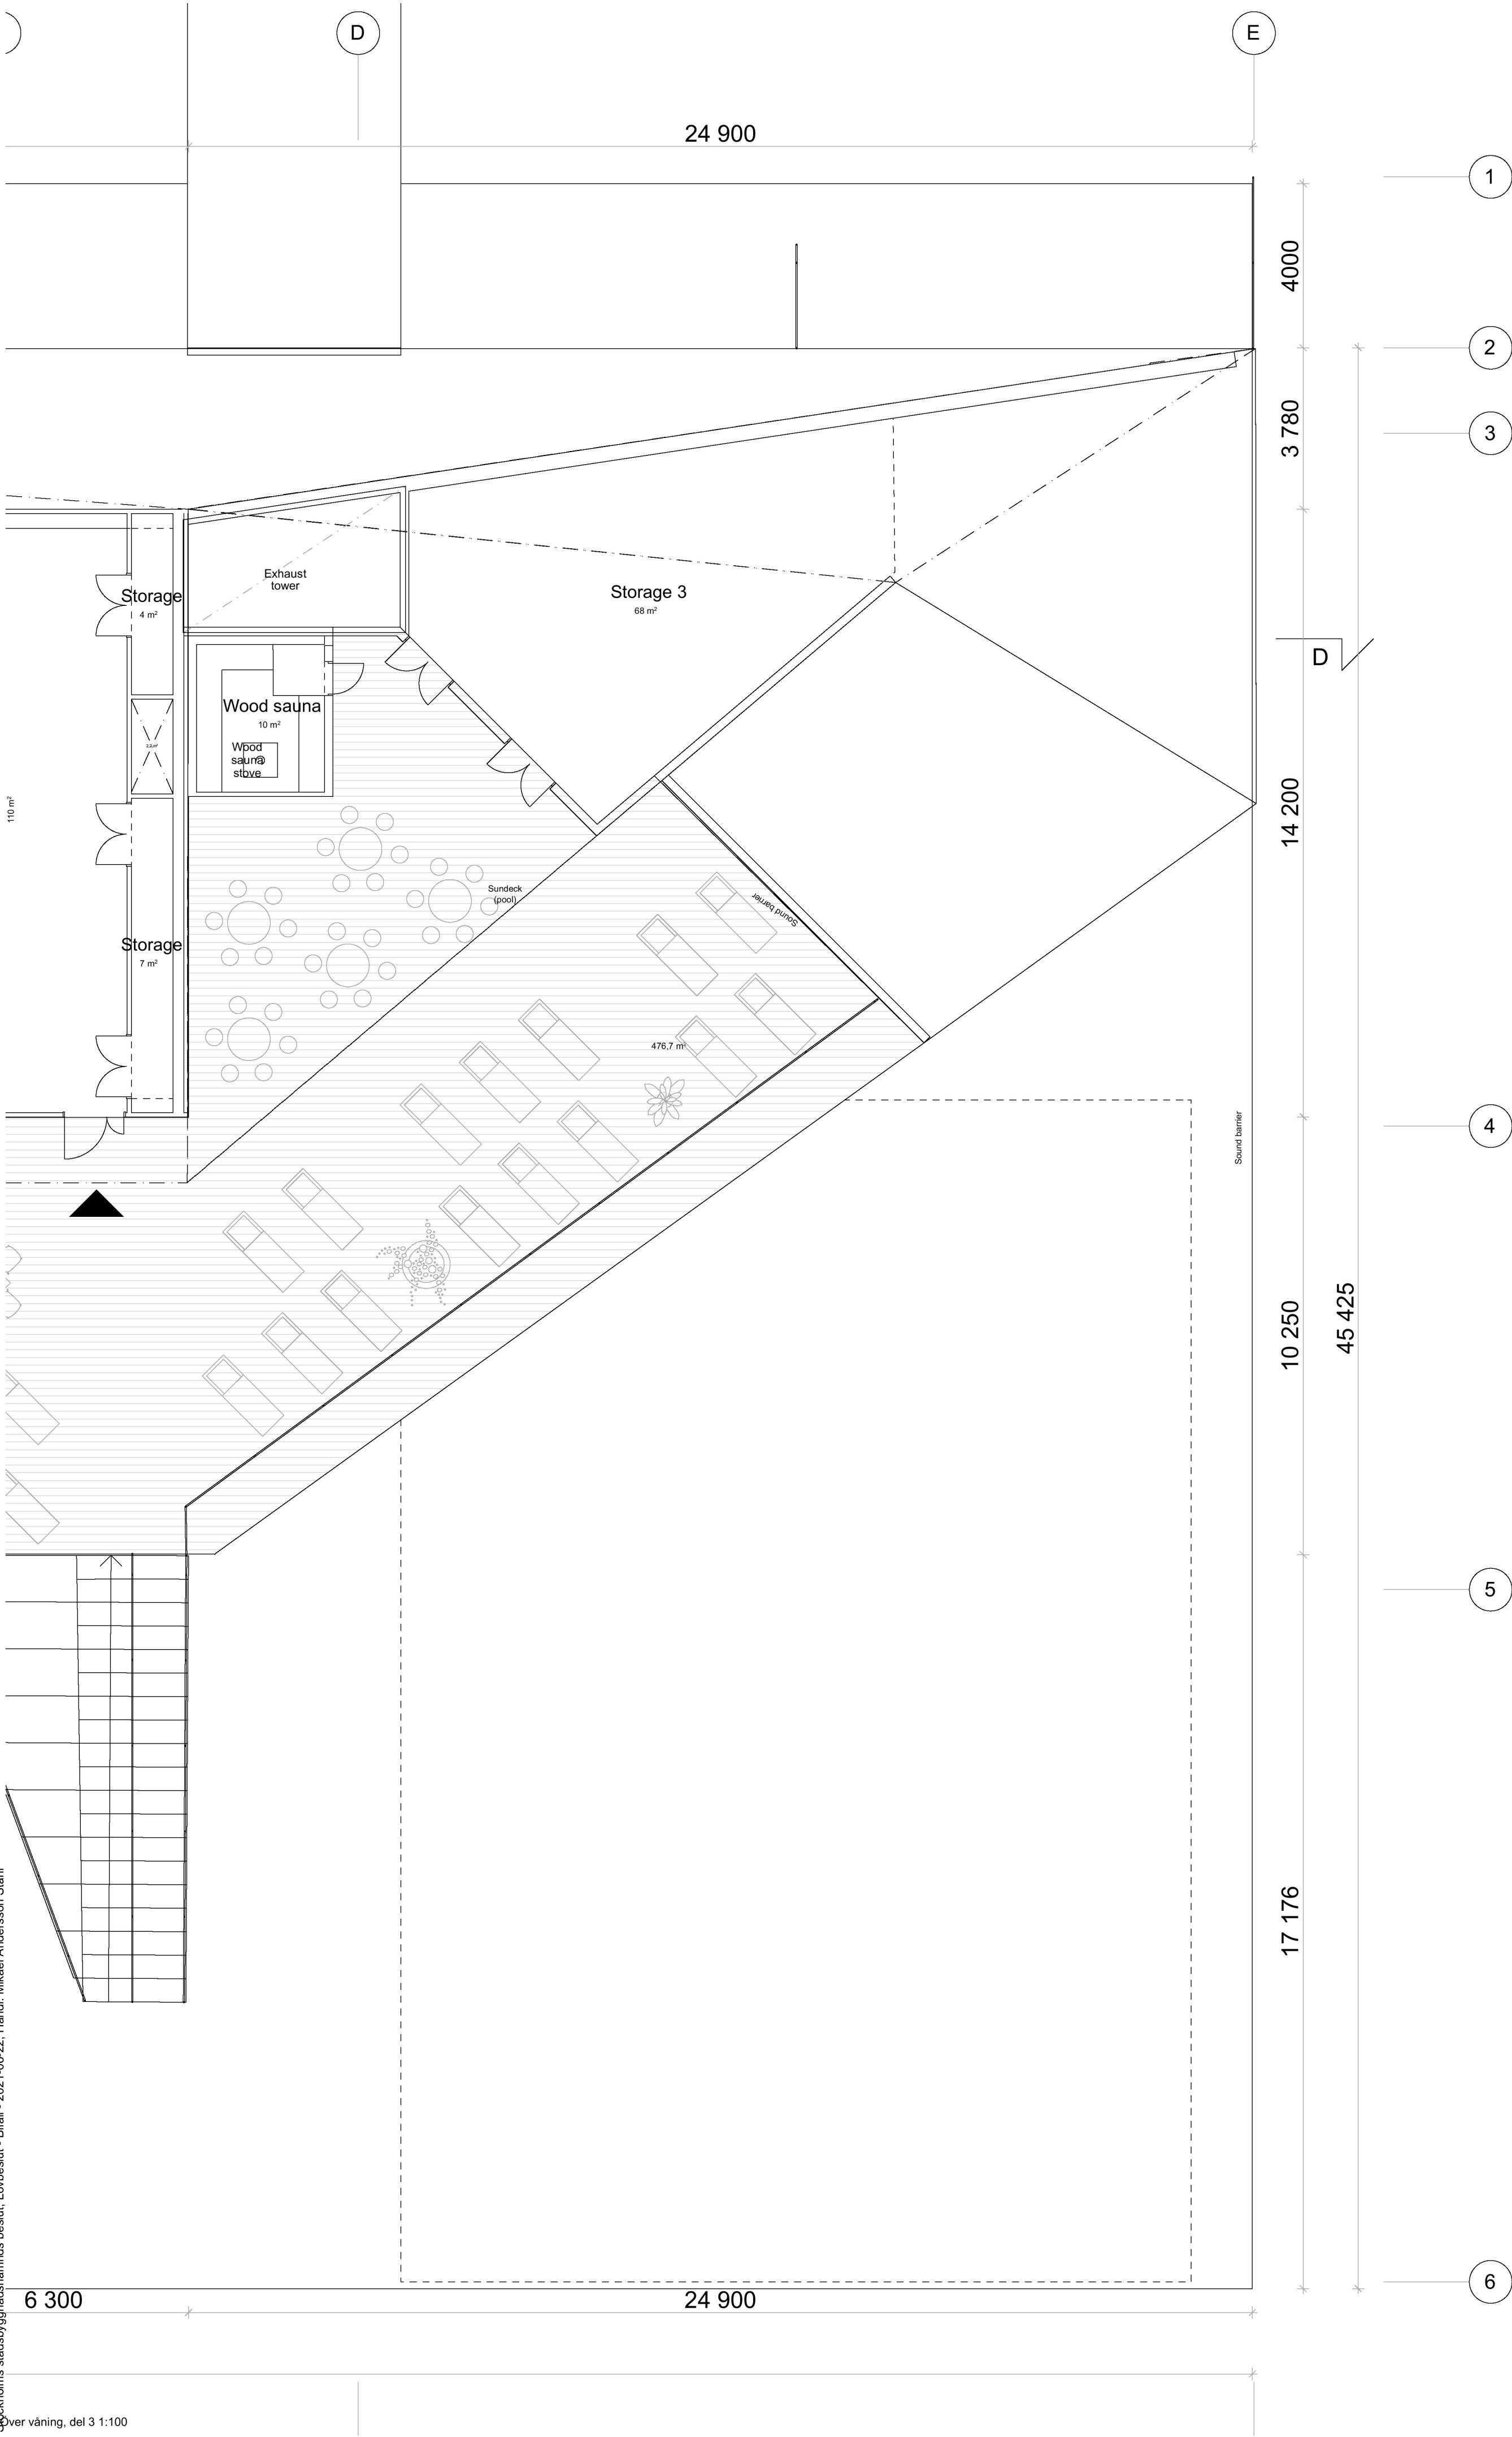

A 10.05.2021 Terrace area reduced at the south side of sun deck to serve sound barrier function AM

BET	DATUM	ÄNDRINGAR AVSER	SIGN
-----	-------	-----------------	------

Höjdsystem RH2000

STADSDEL	FASTIGHET	DIALENUMMER	
Gamla Stan	Gamla Stan 1:34	2020-11119	
BYGGNADSTYP	STATUS	SEKVNR	
Nybyggnad	BYGGLOVHANDLING		
ARENDET AVSER, ADDRESS	BETECKNING	SKALA	
Flytande badhus och multifunktionsbyggnad	Plan 11 - Över våning, del 3	1:100	

Munkbrohamnen 1			
ANSVARIG ARKITEKT			
Anssi Lassila			
KONTRAKTPERSON	FIL	REV	
Aki Markkanen	Plan 11 - Över våning, del 3.pdf		A
RYAD:AM	DATUM	ÖVRAD	PROJ. NR
AM, TL	04.05.2021	ARK	1281
			NUMMER
			A-40-1-113

OOPAEA OFFICE FOR PERIPHERAL ARCHITECTURE

SENAJOKI, Kuopiosträta 19 A, FI-61100 Seinäjoki +358 (0)6 414 1225
HELSINKI, Eteläisen Rautatiekatu 8, FI-00100 Helsinki +358 (0)6 354 8205

