


Inkom till Stockholms stadsbyggnadskontor - 2021-05-17, Dnr 2020-11119

Takplan, Sammansatt översikt 1:250

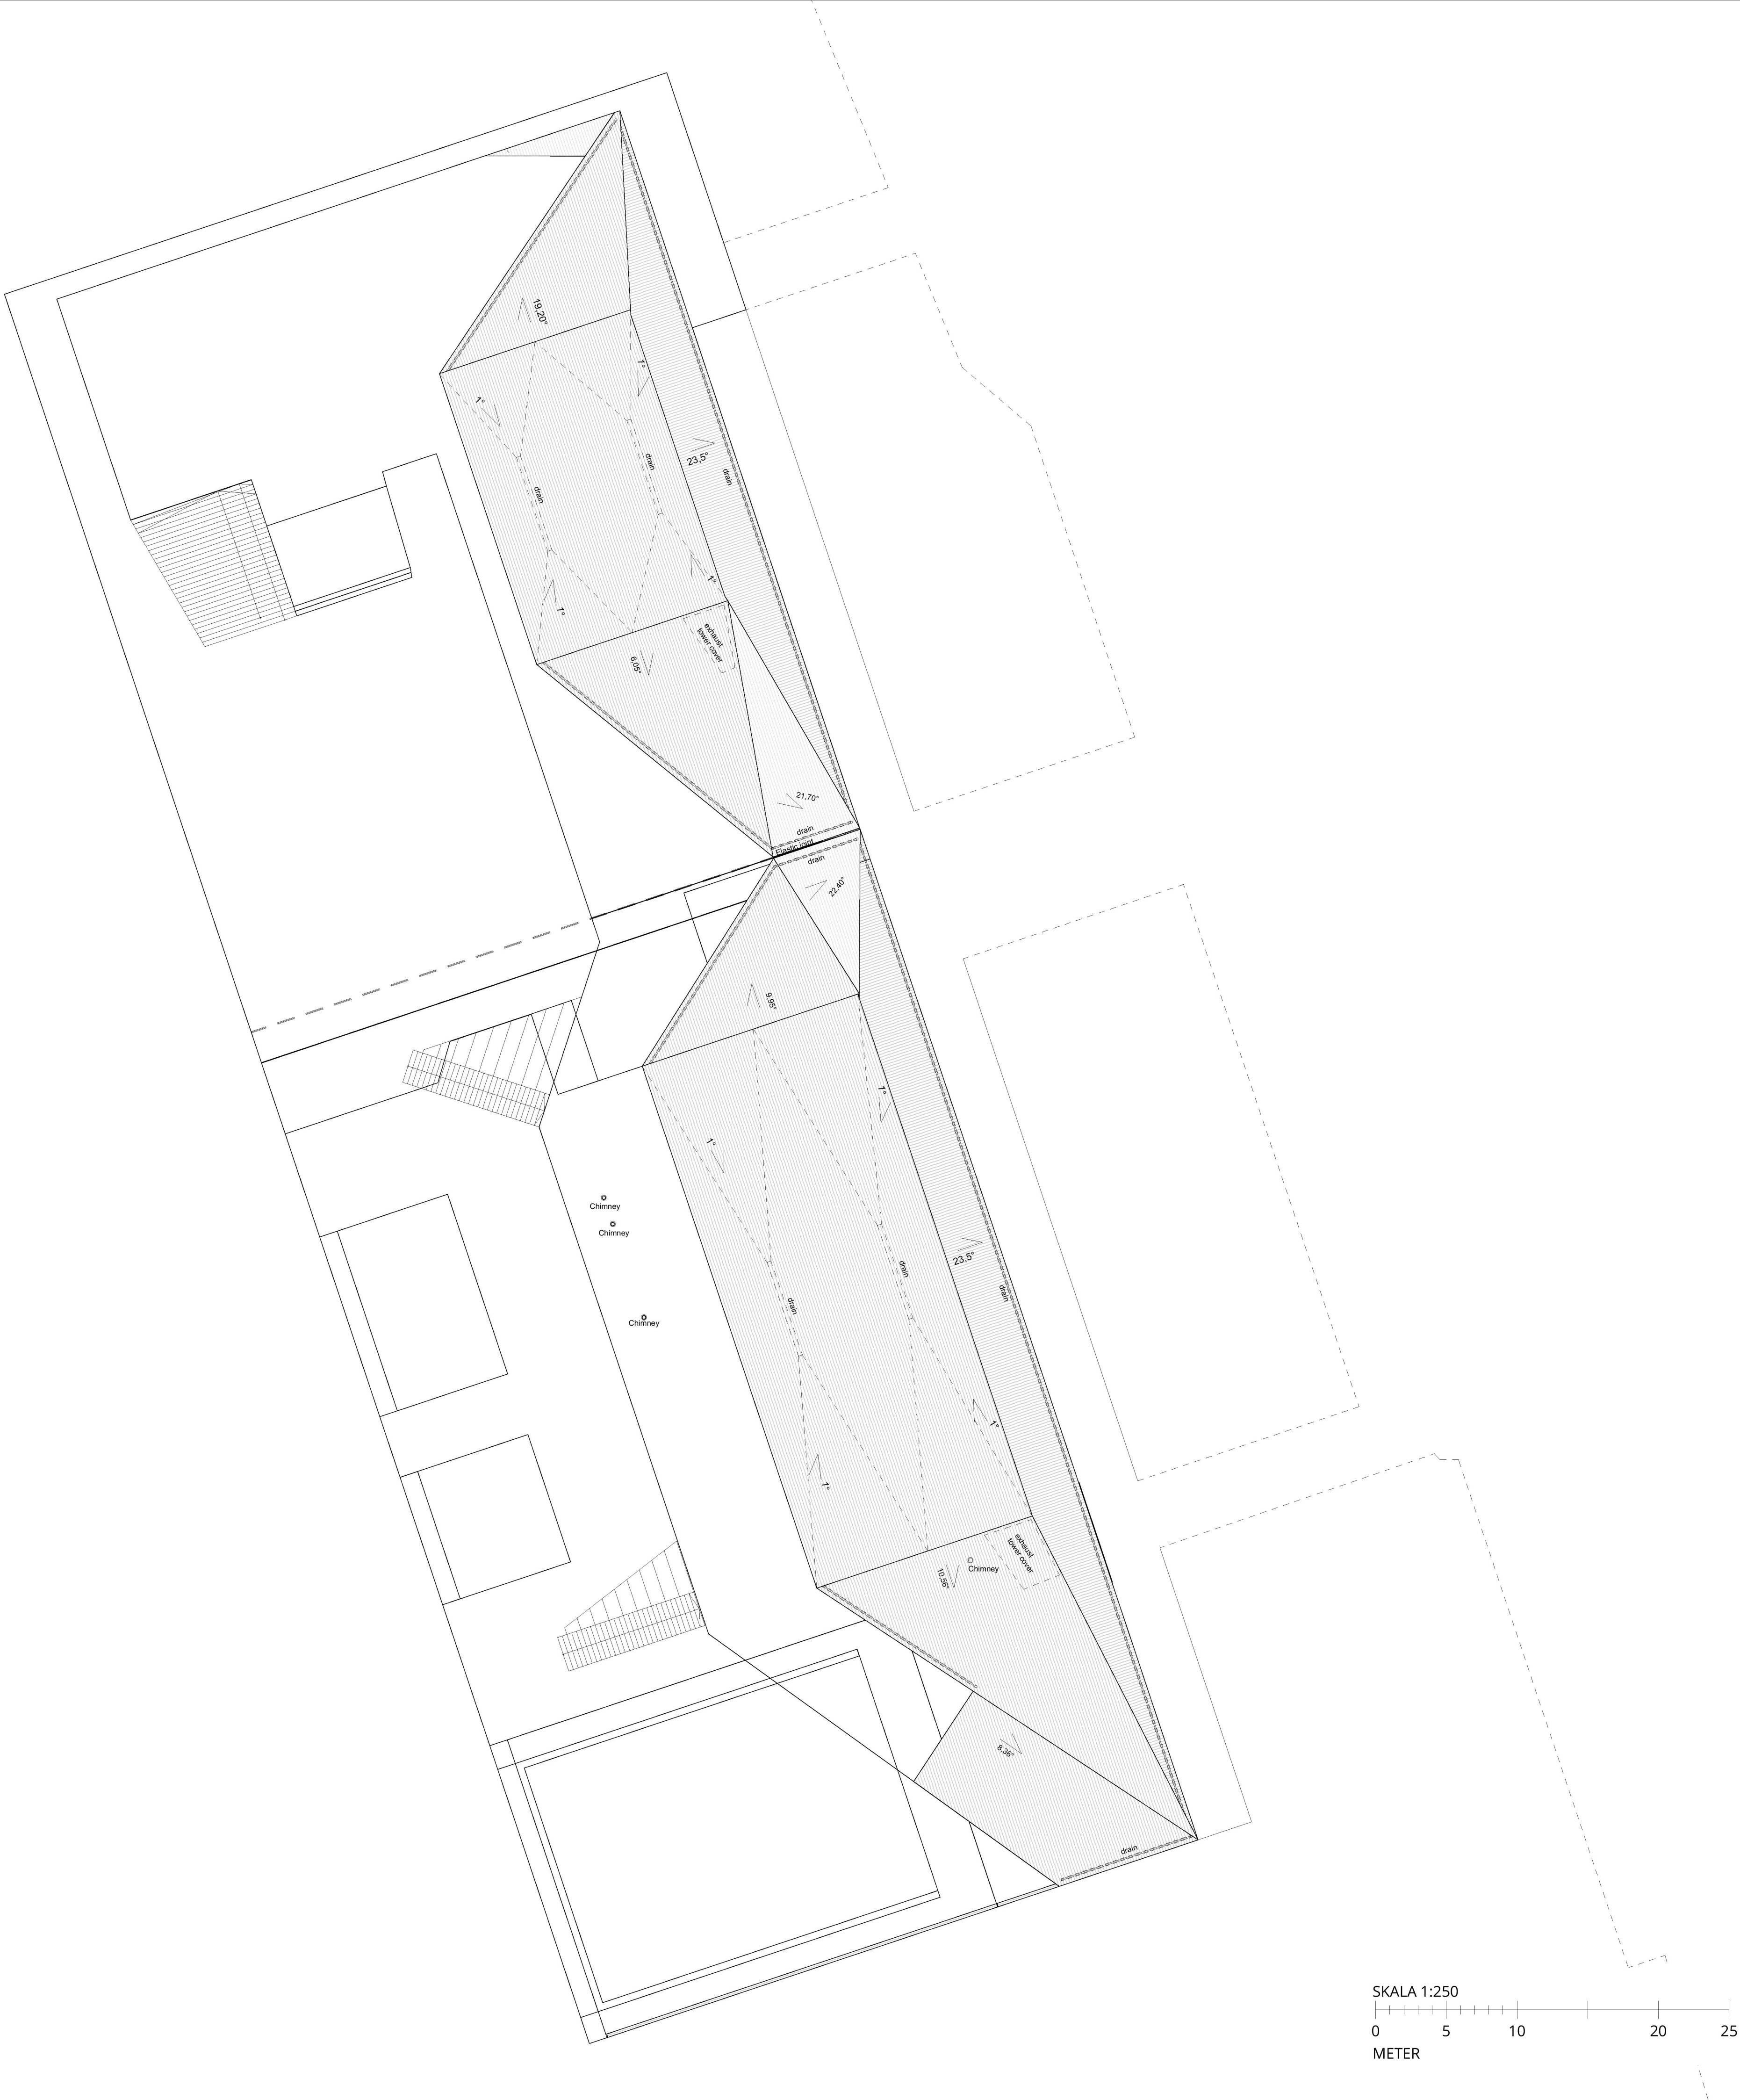

A	10.05.2021	Drain placing ghanged	AM
		Roof angles changed	
		Direction of east facing roof planks changed	
		Roof shape changed to block noise pollution	

BET	DATUM	ÄNDRINGAR AVSER	SIGN
-----	-------	-----------------	------

Höjdsystem RH2000

STADSDEL	FASTIGHET	DIARENUMMER	
Gamla Stan	Gamla Stan 1:34	2020-11119	
BYGGNADSTYP		STATUS	SEKVNR
Nybyggnad		BYGGLOVHANDLING	
ARENDET AVSER, ADDRESS		BETECKNING	SKALA
Flytande badhus och multifunktionsbyggnad		Plan 12 - Takplan, samm. översikt	1:250

Munkbrohamnen 1			
ANSVARIG ARKITEKT			
Anssi Lassila		FIL	REV
KONTRAKTPERSON		Plan 12 - Takplan, samm. översikt.pdf	A
Aki Markkanen		CHRADE	NUMMER
RYAD-01	DATUM	PROJ. NR	
AM, TL	04.05.2021	ARK	1281
		A-40-1-120	

OPEAA OFFICE FOR PERIPHERAL ARCHITECTURE

SEPAJOKI, Kuopiosträta 19 A, FI-00100 Seinäjoki +358 (0)6 414 1200
HELLENB, Etelämerenkatu 10, FI-00100 Helsinki +358 (0)6 304 8200