
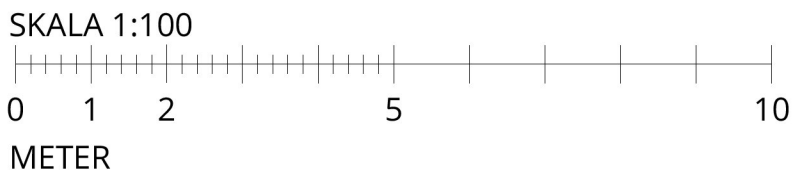


Inkom till Stockholms stadsbyggnadskontor - 2021-05-17, Dnr 2020-11119
Tillför Stockholms stadsbyggnadsnämnde beslut - Bilal - 2021-06-22, Handl. Mikael Andersson Ståhl

Sektion C-C , Del 2 1:100

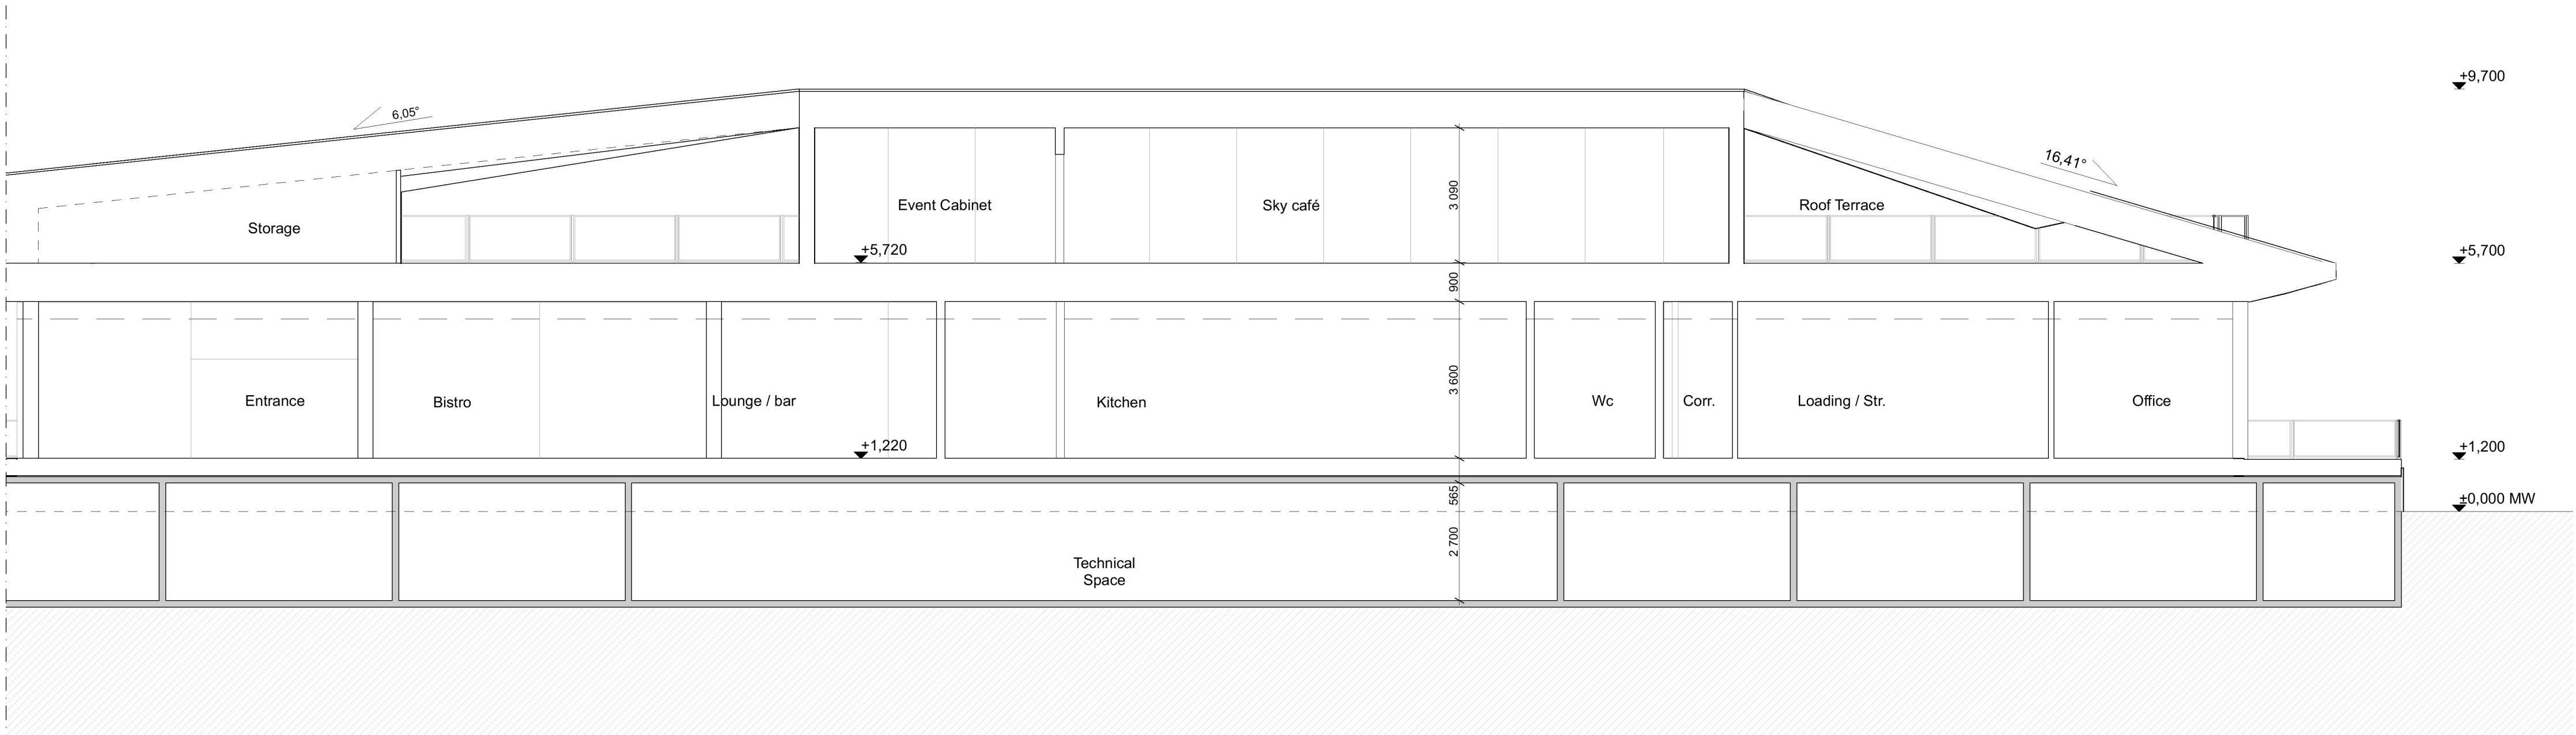

A 10.05.2021 The roof angles have changed AM

BET DATUM ÄNDRINGAR AVSER SIGN

Höjdsystem RH2000

STADSDDEL	FASTIGHET	DIALENUMMER	
Gamla Stan	Gamla Stan 1:34	2020-11119	
BYGGNADSTYP	STATUS	SEKV.NR	
Nybyggnad	BYGGLOVHANDLING		
ARENDET AVSER, ADDRESS	BETECKNING	SKALA	
Flytande badhus och multifunktionsbyggnad	Sektion CC	1:100	

Munkbrohamnen 1			
ANSVARIG ARKITEKT			
Anssi Lassila			
KONTRAKTPERSON	FIL	REV	
Aki Markkanen	Sektion CC.pdf	A	
RYTAD AV	DATUM	OKRADE	PROJ. NR
AM, TL	04.05.2021	ARK	1281
			NUMMER
			A-40-2-002

OPEAA OFFICE FOR PERIPHERAL ARCHITECTURE

SENAJOKI Kuopionkatu 19 A, FI-00100 Helsinki +358 (0)6 414 1220
HELSINKI Eteläinen Hesperiankatu 8, FI-00100 Helsinki +358 (0)6 304 8200