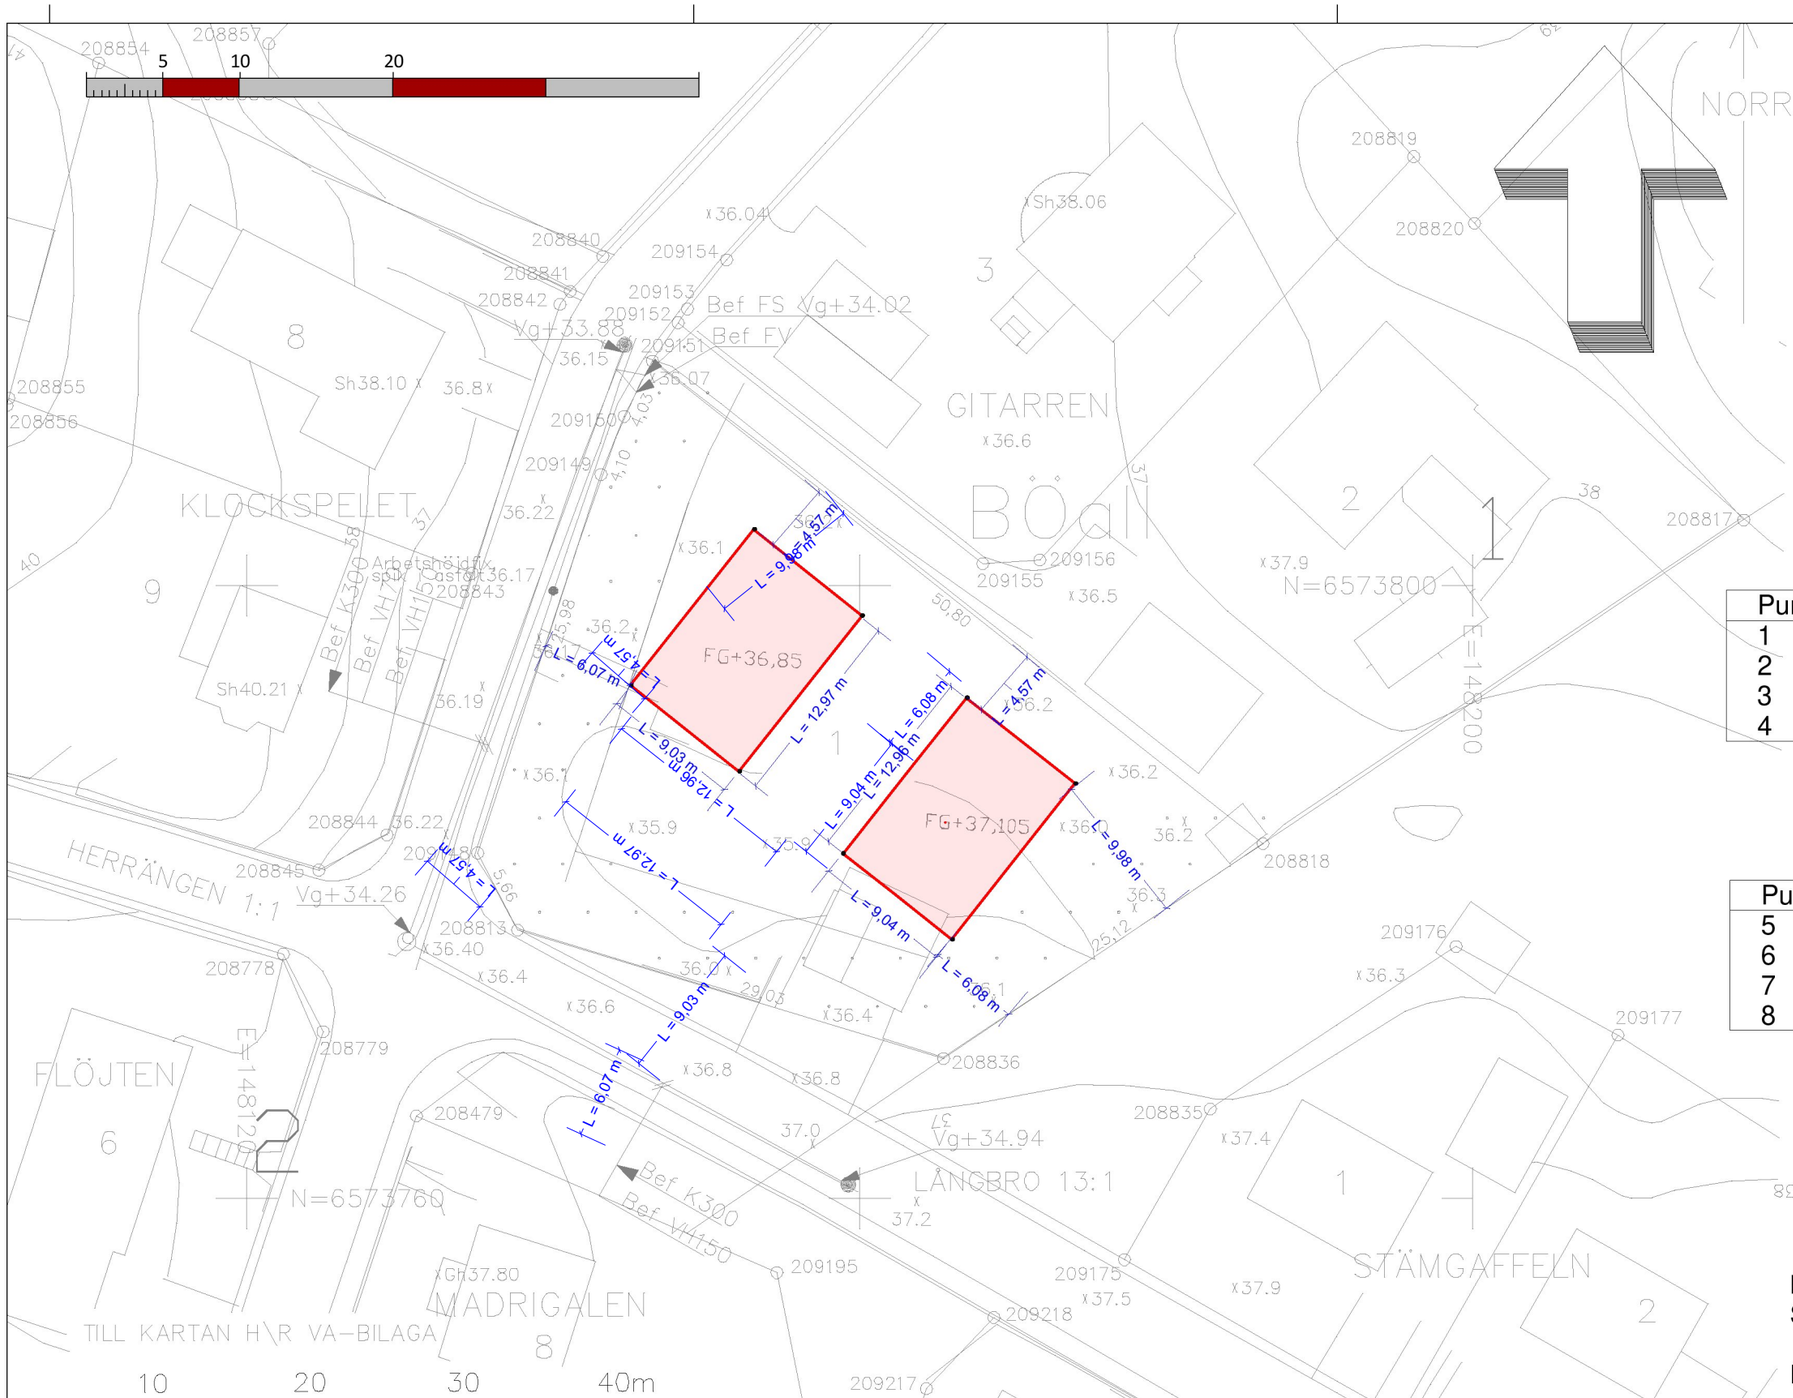

Stockholms stad

Fastighetsinformation

Areal: 1243 kvm

Fastigheten överensstämmer med detaljplan.

Hus 1

Punktnummer	X-Koordinat	Y-Koordinat
1	6 573 793,428	148 145,043
2	6 573 803,619	148 153,084
3	6 573 797,972	148 160,155
4	6 573 787,816	148 152,128

Hus 2

Punktnummer	X-Koordinat	Y-Koordinat
5	6 573 782,444	148 158,915
6	6 573 792,615	148 166,963
7	6 573 787,025	148 174,040
8	6 573 776,848	148 166,005

Koordinatsystem:
Sweref 99 1800

Höjdsystem: RH 2000

Kvarterstraktsgräns (fastighetsgräns)
Fastighetsområdesgräns (fastighetsgräns)
Allmän plats–gräns
2, 1:2 Fastighetsbeteckning (med kvartersnamn / stadsdelsnamn)
Servitutsområde / Ledningsrättsområde
ga:1 Gemensamhetsanläggning
Byggnad – Altan / Skärmtak
Väg / gångbanekant
Trappa
Mur
Stödmur
Staket
5 Nivåkurvor
x0.0 Markhöjd
xSh 0.0 Sockelhöjd
xGh 0.0 Golvhöjd
Träd

Skala 1:400, utskriftsformat A3

PLANBESTÄMMELSER: Se medföljande detaljplan och skri

Soukra Mätkonsult

KV. Gitarren 1

Lägekontroll på platta för Hus 1 Hus 2

nadim@soukramat.se

A3

RITAD AV, KONSTRUERAD AV	ARB.NR.	SKALA	ANSVARIG	RITNINGSNUMMER	REV
Nadim Sediqi	0700212654	1:400	P.Singh		
2020-12-21					

Inkom till Stockholms stadsbyggnadskontor - 2021-06-28, Dnr 2019-11427

C:\Users\Nadim Sediqi\Desktop\20200608\NADIM\Arsin aAvsejt\lägeskontrolldra.dra ritad av NADIM SEDIQI med Geo, 2020-12-21, 20:15