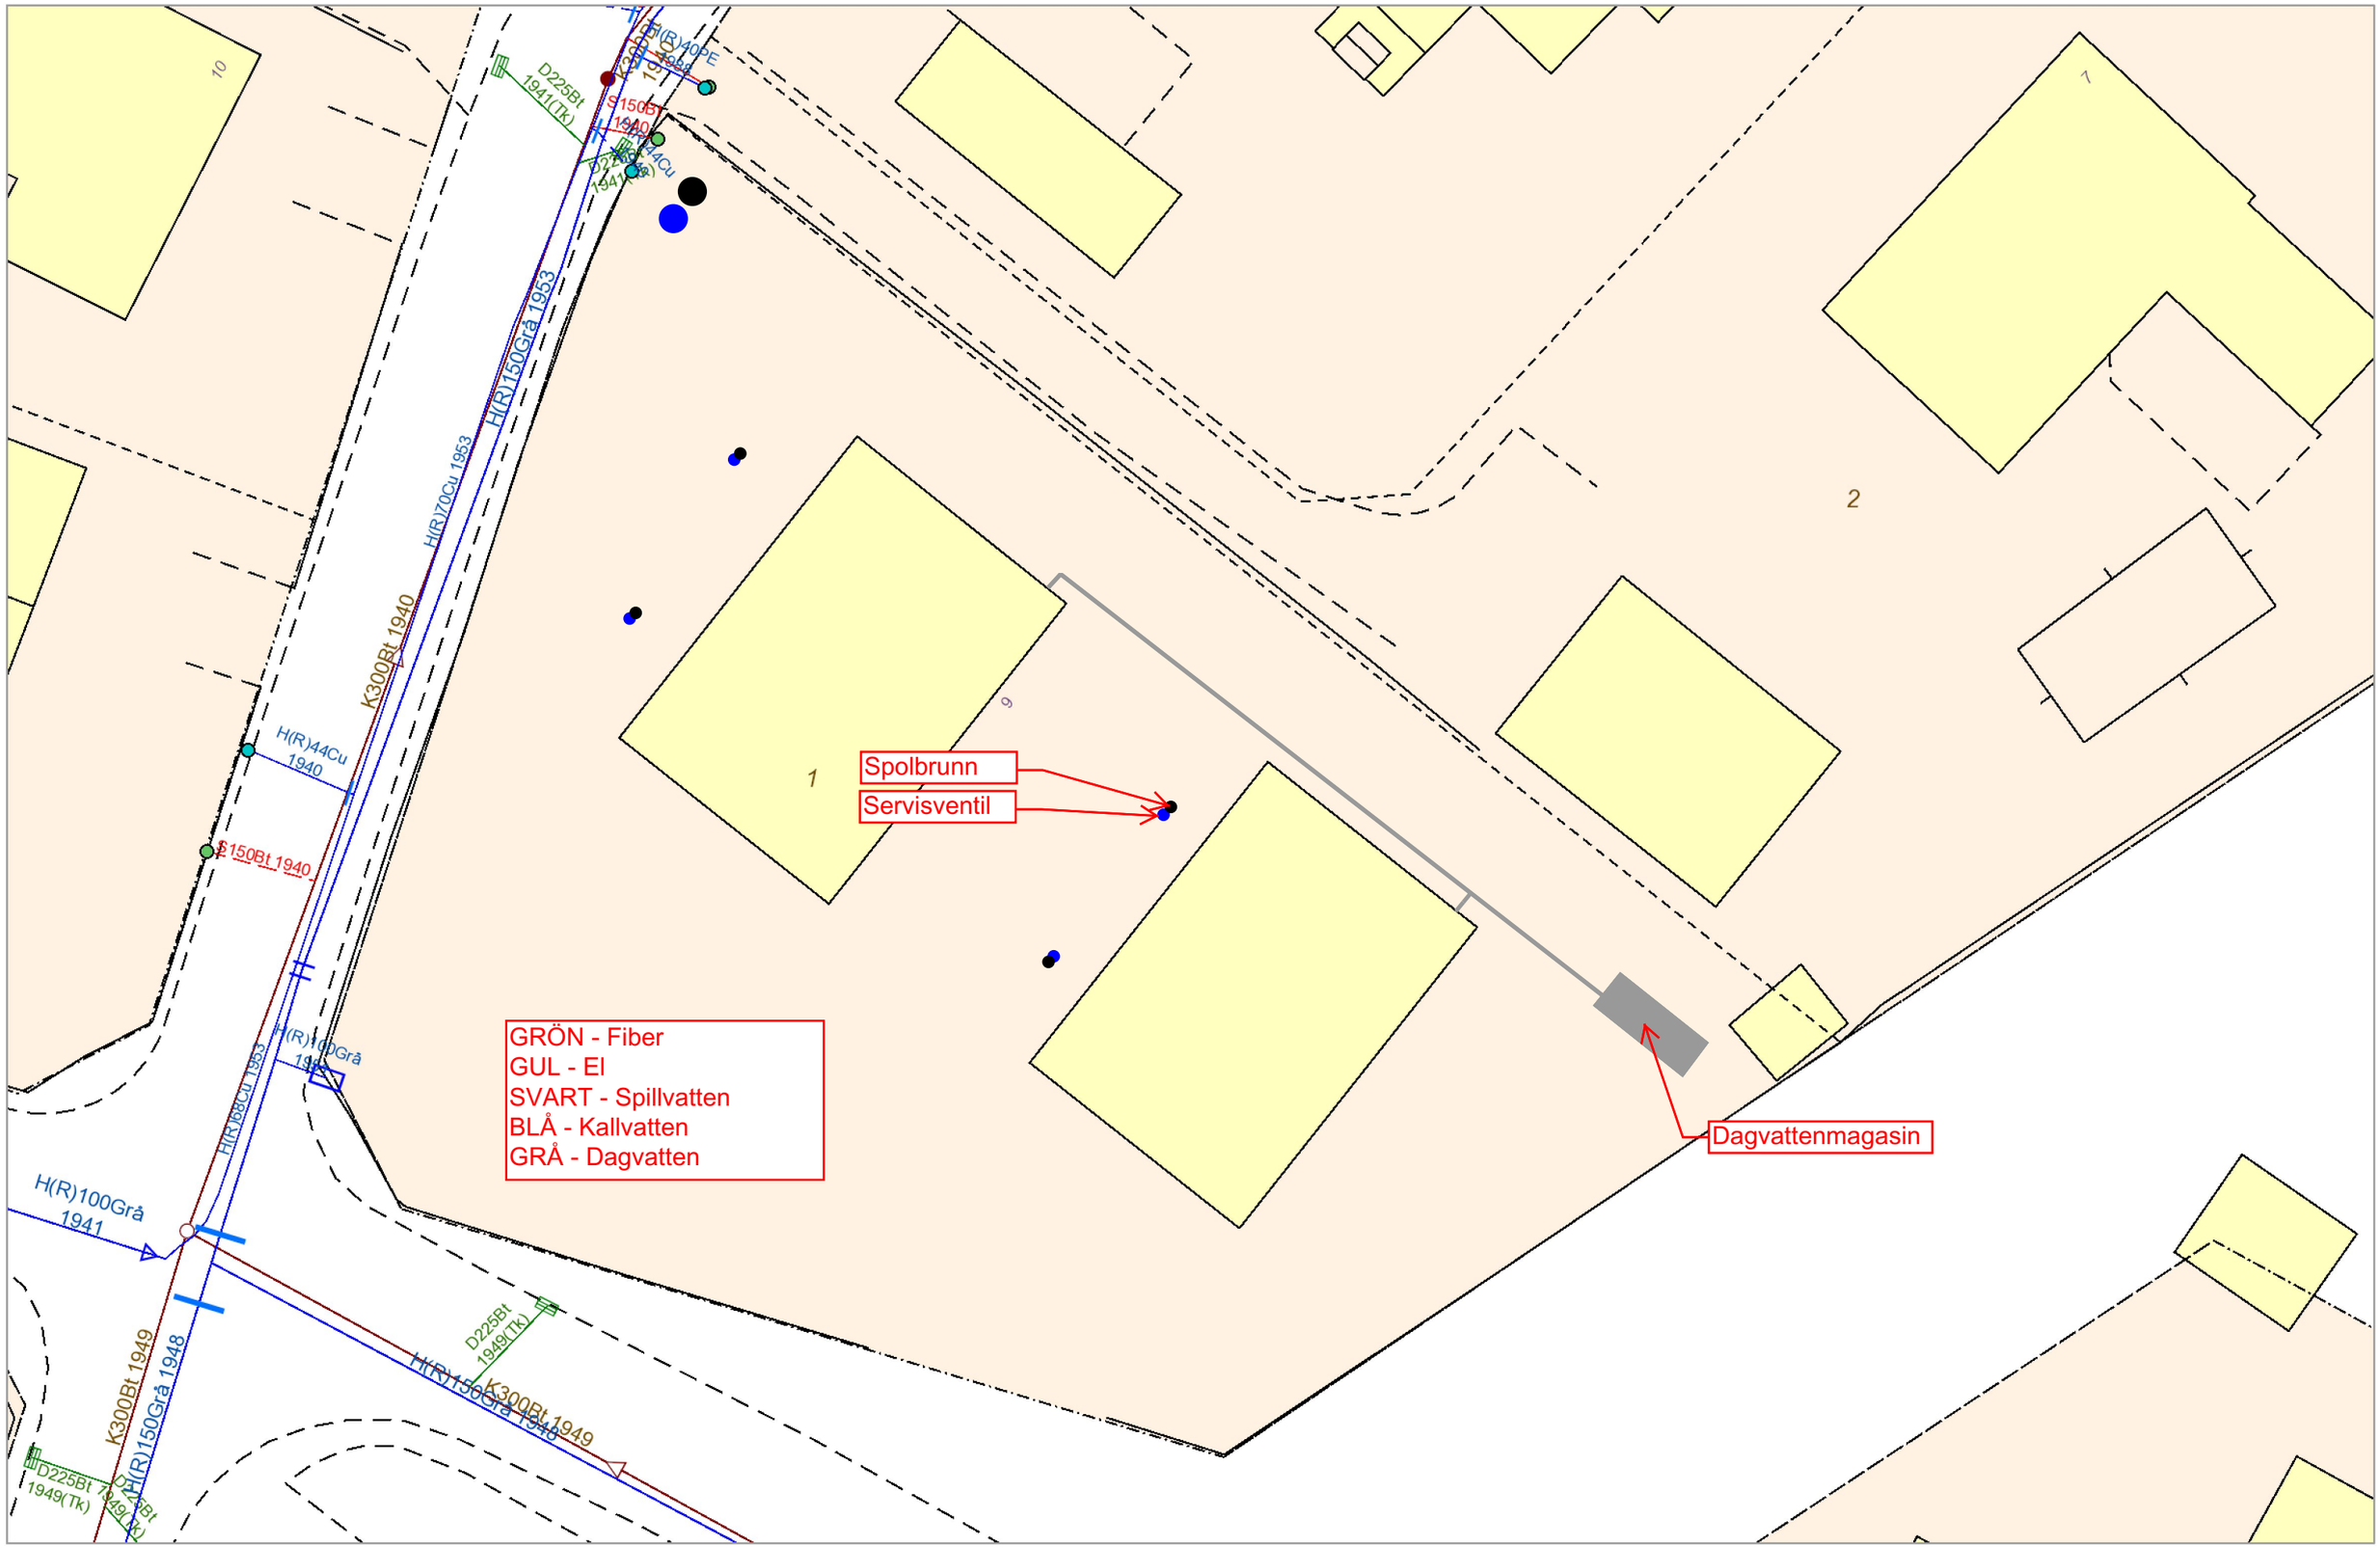

Inkom till Stockholms stadsbyggnadskontor - 2021-06-28, Dnr 2019-11427

STOCKHOLM VATTEN OCH AVFALL

Datum: 2021-01-27
Användare: SNS010276

OBS! Får ej användas som underlag vid schakt i stadens mark.
Vid schakt SKALL ALLTID giltig Samlingskarta beställas.
Notera att kartan kan innehålla säkerhetsklassad geografisk information.

Bakgrundsinformation är hämtad från respektive kommuns databas.

1:200
0 2 4 8 m

N

Referenssystem
Plan: Sweref99 18 00, Höjd: RH2000