



Inkom till Stockholms stadsbyggnadskontor - 2021-06-07, Dnr 2020-16445
Tillhör Stockholms stadsbyggnadsnämnds beslut, Lovbeslut - Bifall - 2021-06-16, Handl. Boglarka Zakarias

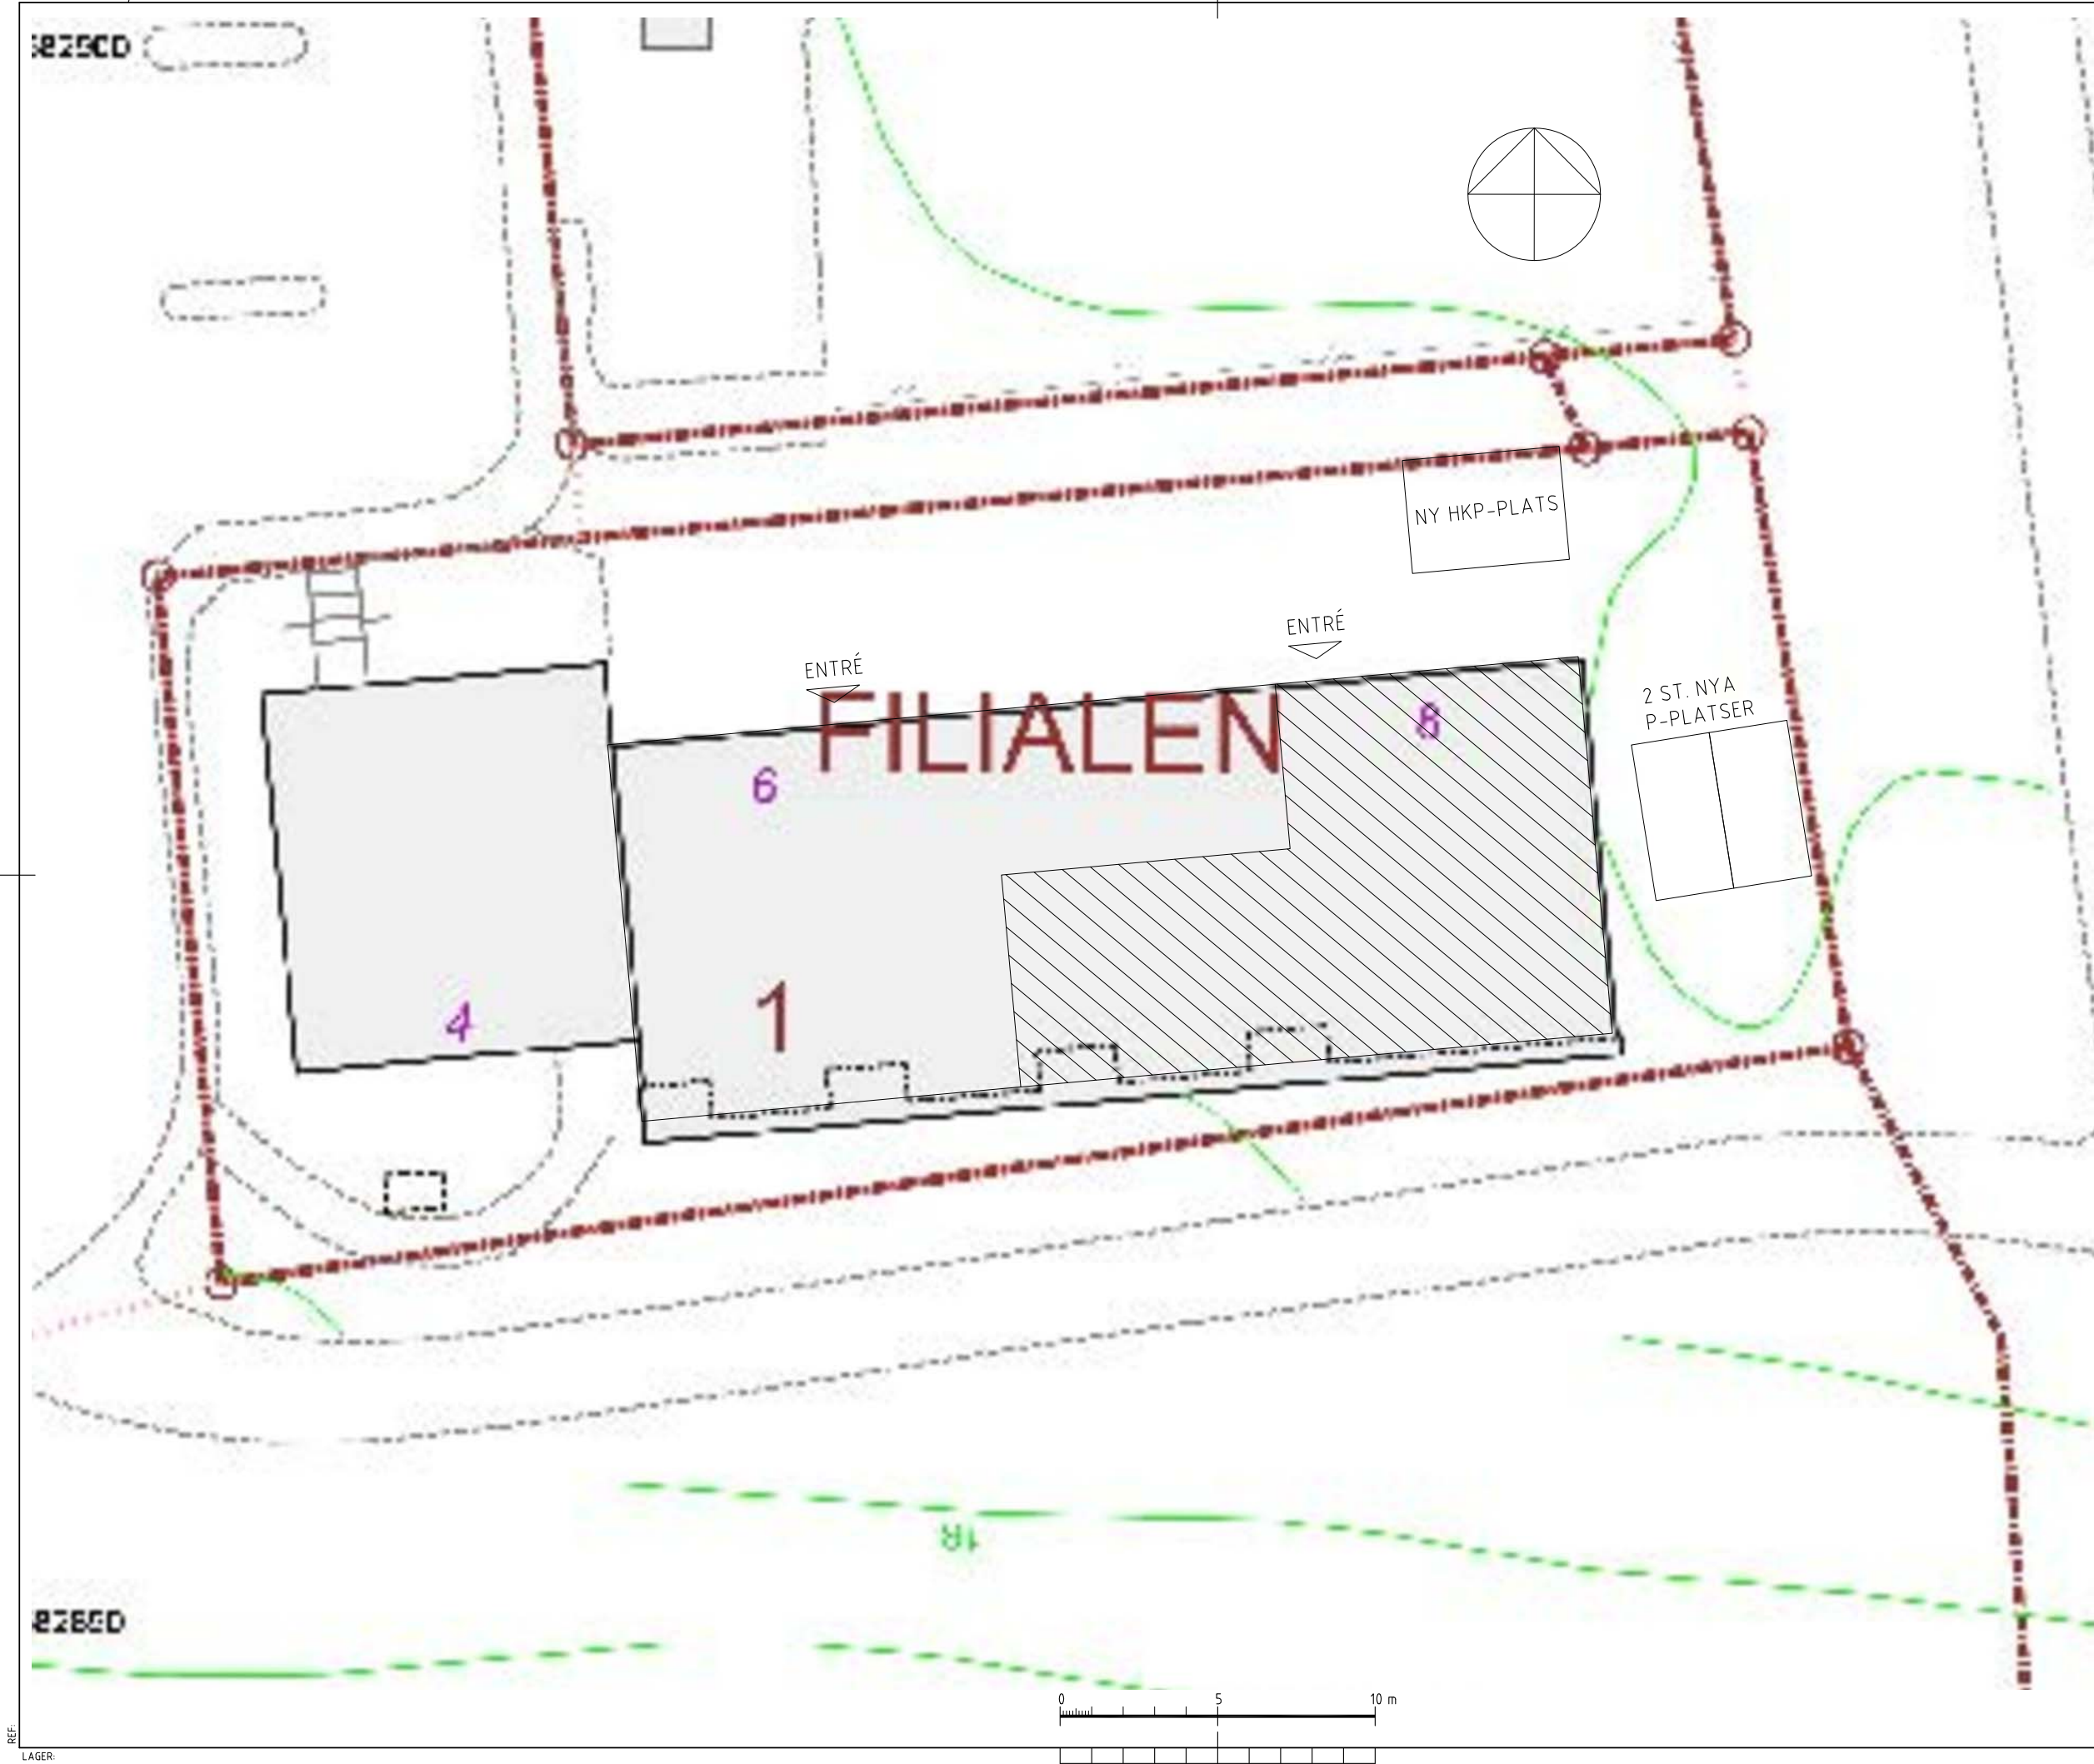

FÖRKLARINGAR:

MÅTT ANGES I MILLIMETER

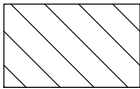

SKRAFFERAD YTA
REDOVISAR
DEL AV PLAN 1,
SOUTERRÄNGPLAN
SOM BERÖRS
AV OMBYGGNAD

A	ÄNDRAD PLAN- LÖSNING FÖR NYA LÄGENHETER GENOM ATT LÄGENHETS- ENTRÉ ORDNAS FRÅN BEF TRAPPHUS. NYA P-PLATSER HAR TILLKOMMIT. FASAD MOT SÖDER: NY GÅNGVÄG MED RAMP OCH STÖDMUR UTGÅR. ENTRÉDÖRR TILL NY LÄGENHET UTGÅR. FASAD MOT ÖSTER: ENTRÉ TILL NYA LÄGENHETER UTGÅR. BEFINTLIG MARKYTA UTANFÖR HUSET ÄNDRAS EJ. NY HKP-PLATS UTGÅR.	20210604	MTO
---	--	----------	-----

BYGGLOVSHANDLING

KV. FILIALEN 1 RÅCKSTA
STOCKHOLM

Askhagen ARKITEKTKONTOR AB
Trädgårdsgatan 3
111 31 Stockholm
mobil:070-775 10 18
stefan@askhagen.se

UPPDRAGNR	RITAD/KONSTR AV	HANDLAGGARE
DATUM	ANSVARS	
2020-11-26	S. ASKHAGEN	SA

FLERBOSTADSHUS
OMBYGGNAD
SITUATIONSPLAN RITAD PÅ BASKARTA

SKALA	NUMMER	BET
1:200 /A3	A401-001	A