



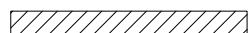


Öskhagen Arkitektkontor AB, 2020-11-26, 2021-06-15, Dnr 2020-16445  
Tillhör Stockholms stadsbyggnadsnämnds beslut, Lovbeslut - Birall - 2021-06-16, Handl. Boglarka Zakarias

REF.  
LAGER:

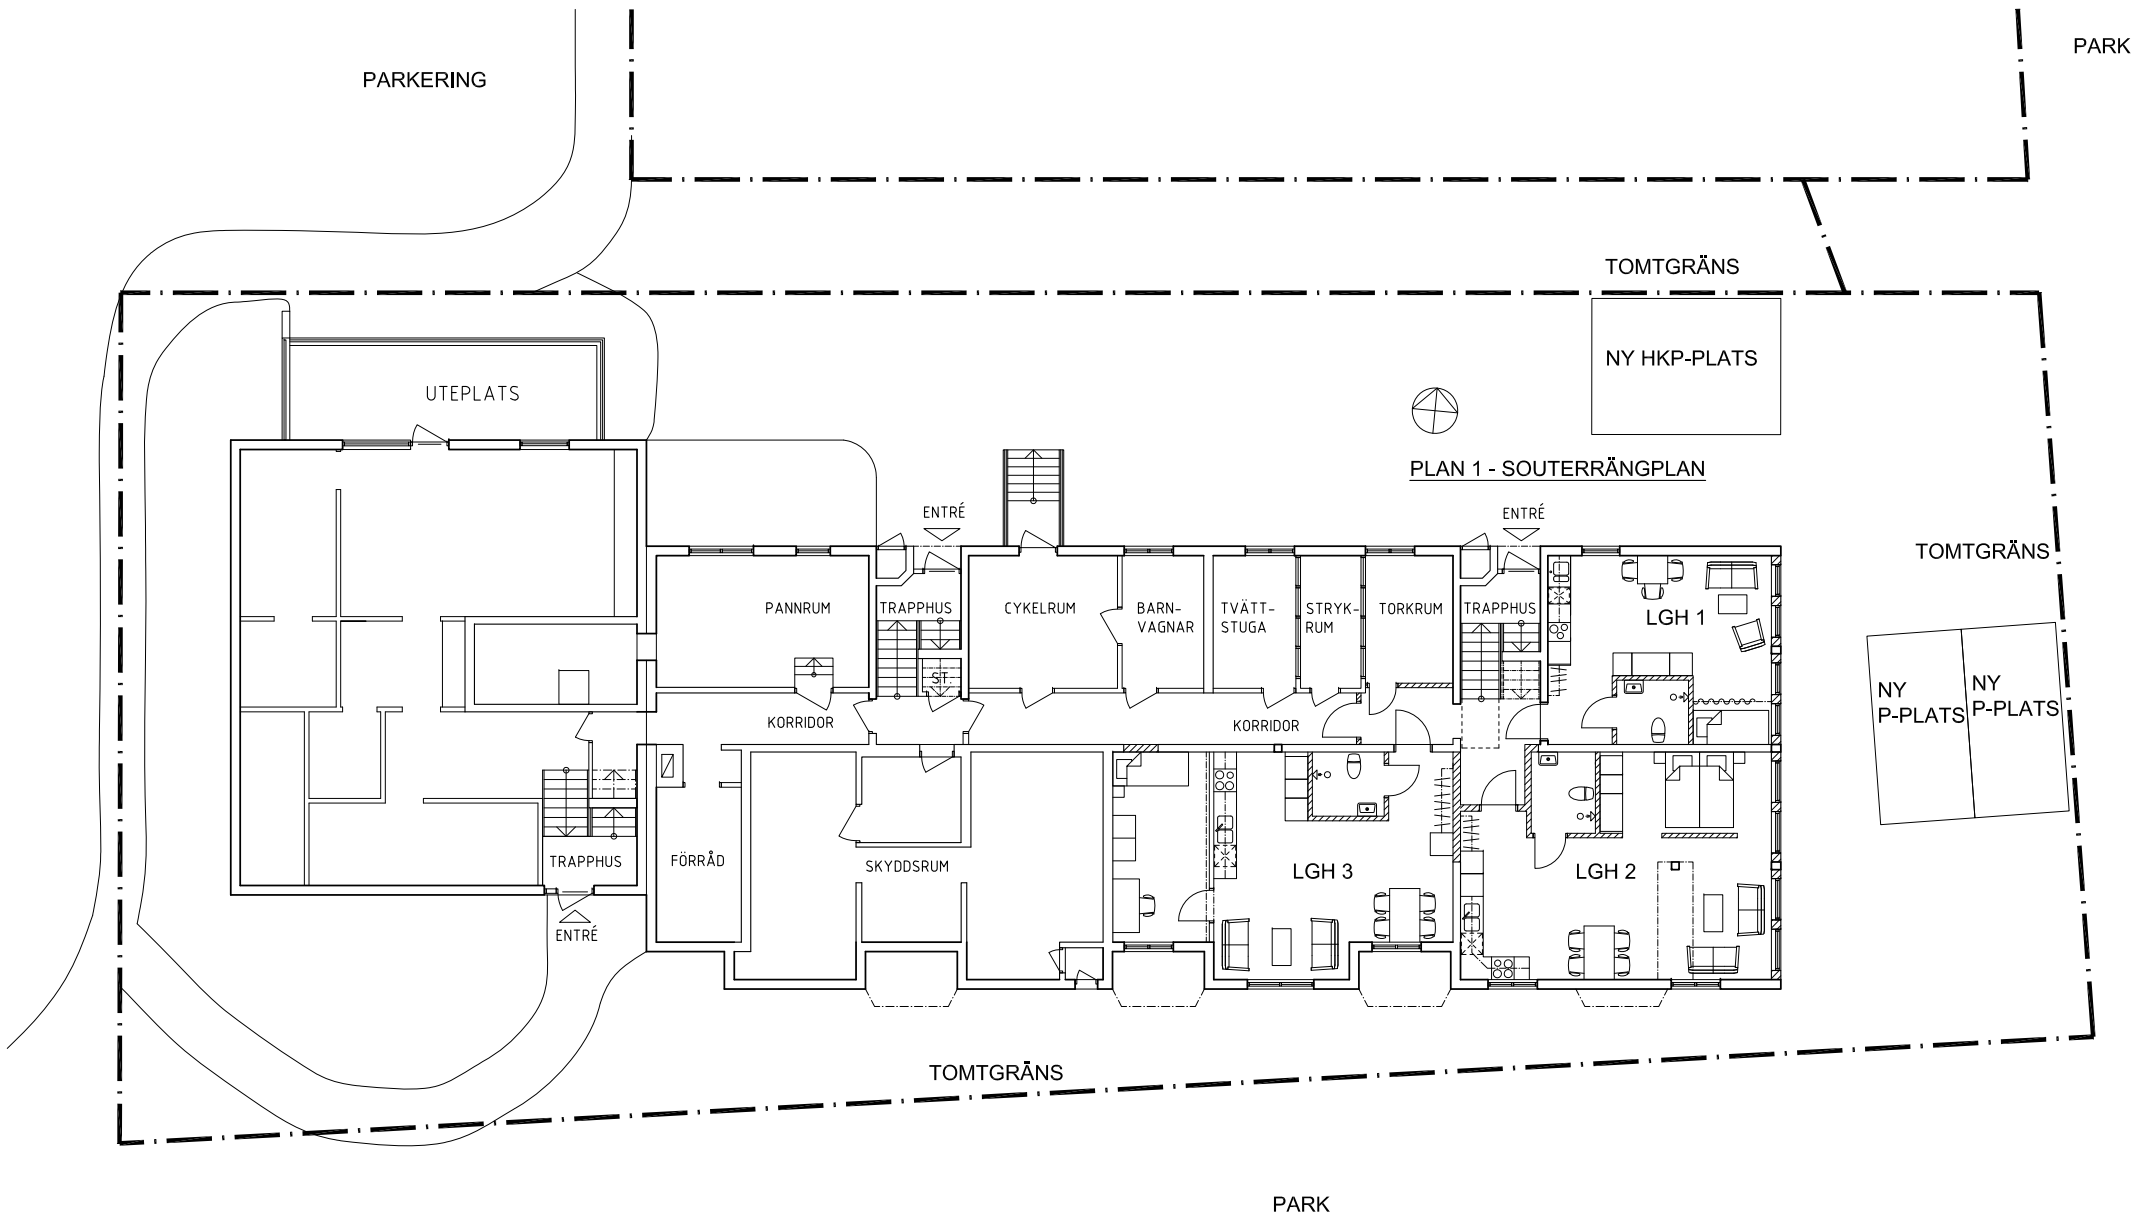

## FÖRKLARINGAR:

MÅTT ANGES I MILLIMETER

-  BEFINTLIG BYGGNADSDEL
-  NY BYGGNADSDEL
-  BEFINTLIG DÖRR
-  NY DÖRR

A	ÄNDRAD PLAN- LÖSNING FÖR NYA LÄGENHETER GENOM ATT LÄGENHETS- ENTRÉ ORDNAS FRÅN BEF TRAPPHUS.		20210604	MTO
NYA P-PLATSER HAR TILLKOMMIT.				
FASAD MOT SÖDER: NY GÅNGVÄG MED RAMP OCH STÖDMUR UTGÅR. ENTRÉDÖRR TILL NY LÄGENHET UTGÅR. ÄNDRAT ANTAL OCH STORLEK AV NYA FÖNSTER.				
FASAD MOT ÖSTER: ENTRÉ TILL NYA LÄGENHETER UTGÅR. ÄNDRAT ANTAL OCH STORLEK AV NYA FÖNSTER. BEFINTLIG MARKYTA UTANFÖR HUSET ÄNDRAS EJ. NY HKP-PLATS UTGÅR.				
BET	ANT	ÄNDRINGEN AVSER	DATUM	SIGN
BYGGLOVSHANDLING				
KV. FILIALEN 1 RÅCKSTA STOCKHOLM				
Askhagen ARKITEKTKONTOR AB Trädgårdsgatan 3 111 31 Stockholm mobil:070-775 10 18 stefan@askhagen.se				
UPPDRAG NR		RITAD/KONSTR AV		HANDLAGGARE
DATUM		ANSVARIG		SA
2020-11-26		S. ASKHAGEN		
FLERBOSTADSHUS OMBYGGNAD PLAN 1 - SOUTERRÄNGPLAN ÖVERSIKT				
SKALA		NUMMER		BET
1:200 / A3		A401-100		A