



FÖRKLARINGAR:

MÅTT ANGES I MILLIMETER

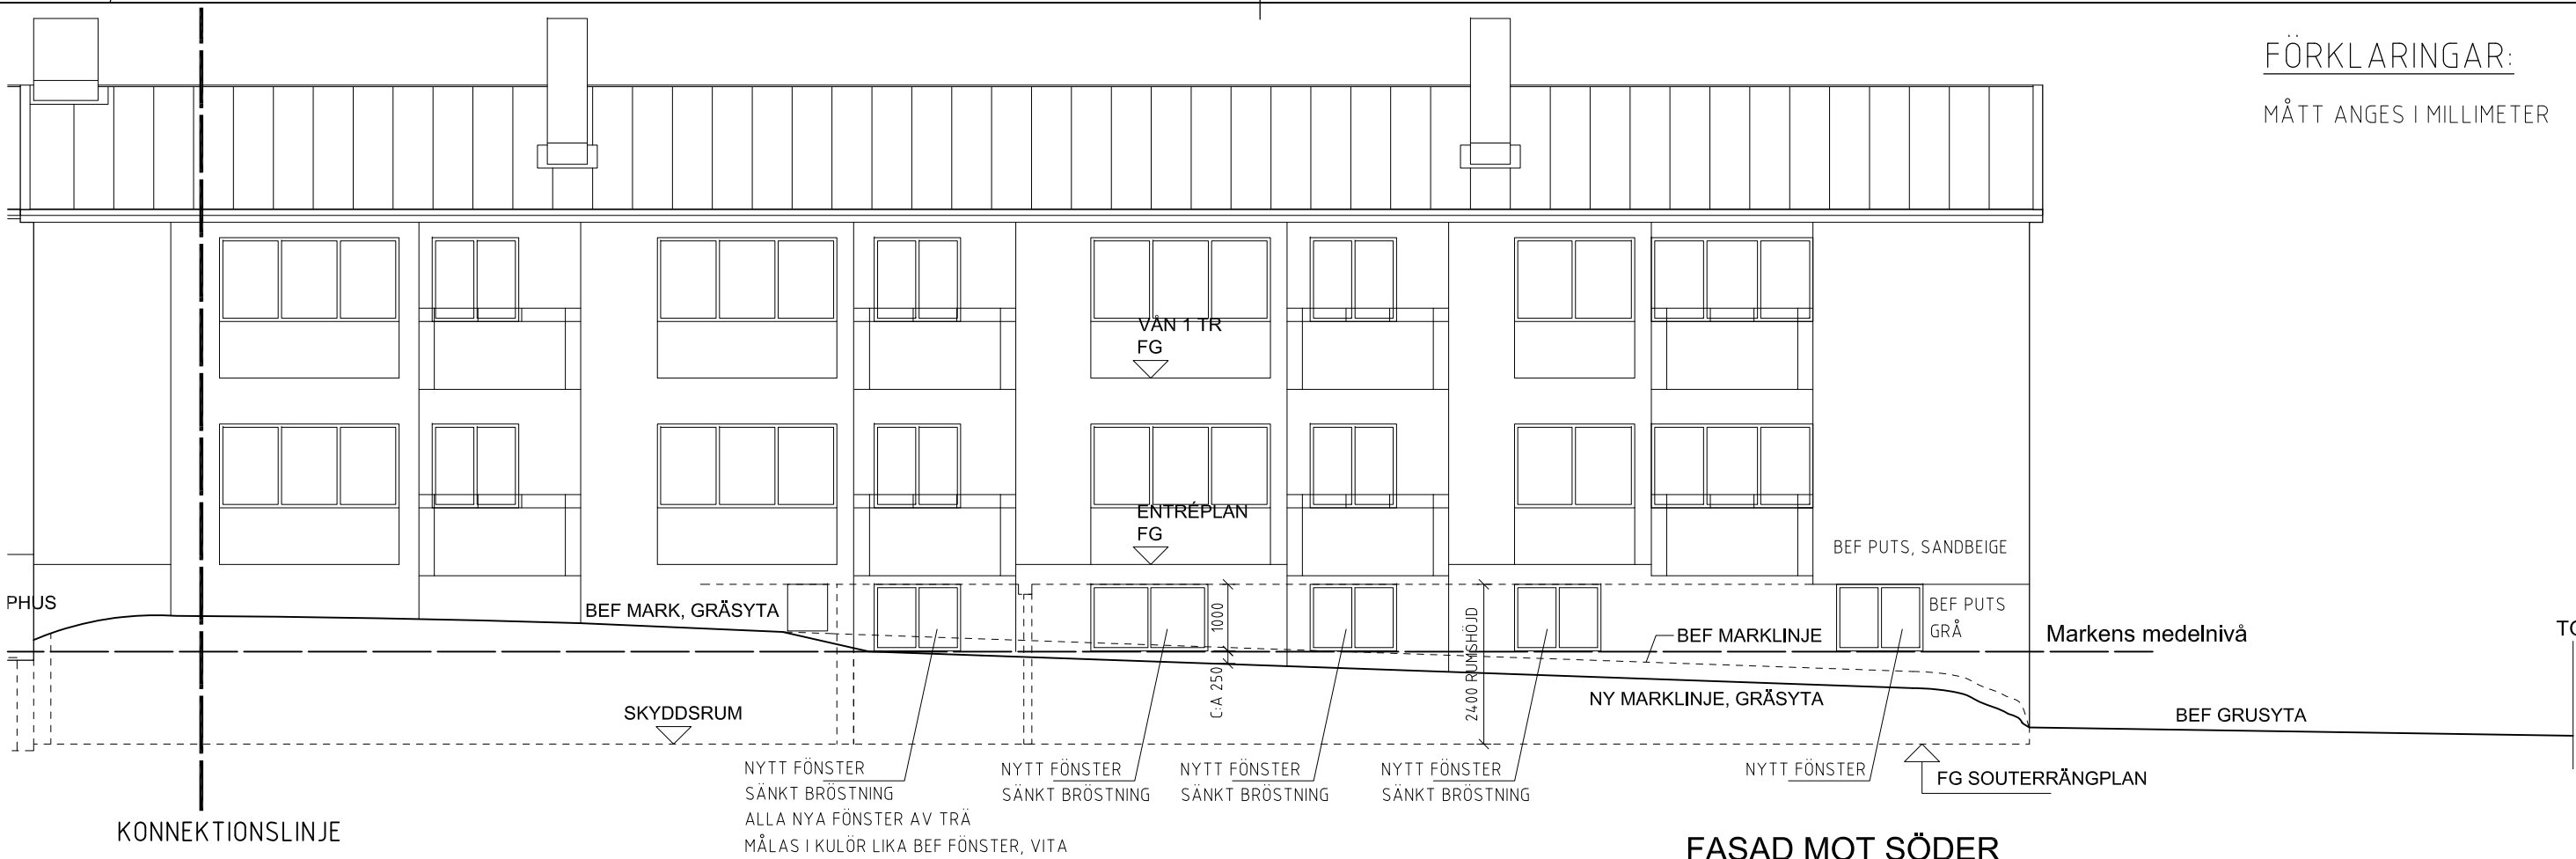

FASAD MOT SÖDER  
DEL 1

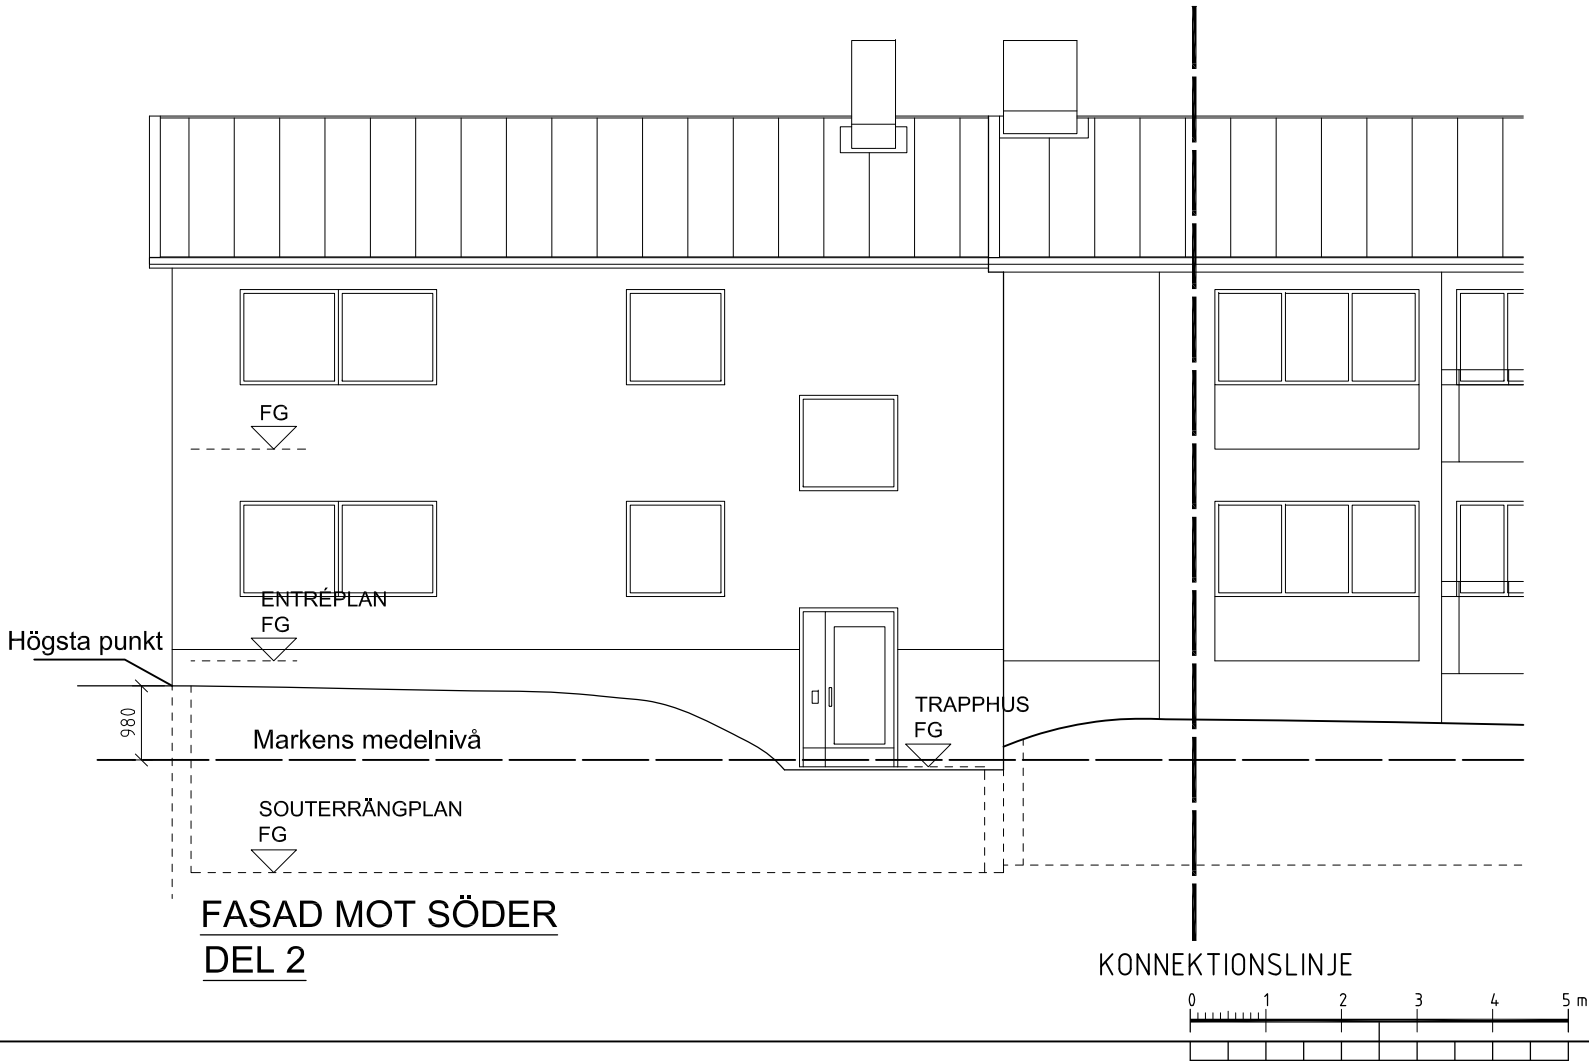

FASAD MOT SÖDER  
DEL 2

A	FASAD MOT SÖDER: NY GÅNGVÄG MED RAMP OCH STÖDMUR MED RÄCKE, UTGÅR.  NY ENTRÉDÖRR TILL NY BOSTAD UTGÅR.  ÄNDRAT ANTAL OCH STORLEK AV NYA FÖNSTER.  BEF MARKHÖJD SÄNKS LITE VID NYA FÖNSTER I FASADEN.  MARKENS MEDELNIVÅ MARKERAS PÅ FASADEN.	20210604	MTD
---	---	----------	-----

BET	ANT	ÄNDRINGEN AVSER	DATUM	SIGN
BYGGLOVSHANDLING				
KV. FILIALEN 1 RÅCKSTA STOCKHOLM				
Askhagen ARKITEKTKONTOR AB Trädgårdsgatan 3 111 31 Stockholm mobil:070-775 10 18 stefan@askhagen.se				
UPPDRAG NR	RITAD/KONSTR AV		HANDLAGGARE	
	MTO		SA	
DATUM	ANSVARIG			
2020-11-26	S. ASKHAGEN			
FLERBOSTADSHUS OMBYGGNAD FASAD MOT SÖDER DEL 1 OCH 2				
SKALA	NUMMER			BET
1:100 /A3	A403-001			A