

FÖRKLARINGAR

Alla mått i mm om ej annat anges.

- BEF BYGGNADSEDELAR
- NYA BYGGNADSEDELAR
- NY DÖRR
- BEFINTLIG DÖRR
- Förberett för tvättpelare
- Tvättpelare
- Kombimaskin
- Garderob
- Städskåp


AK Armåbågskontakt till dörrautomatik

E1 El-uttag i vägg ( c/c 150mm ofg )

A O— Ungefärligt läge för befintlig avluftsstam

FÖRESKRIFTER

Alla mått kontrollmätts på plats.  
Eventuella avvikelser rapporteras till arkitekt för vidare hantering.  
Alla arbeten skall utföras i enlighet med god hantverkssed,  
branchstandard och tillverkarens anvisningar i ovan nämnd ordning.

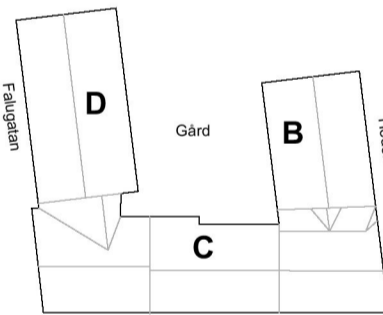

Orienteringsfigur

BET	ANT	ÄNDRING AVISER	DATUM	SIGN
-----	-----	----------------	-------	------

RELATIONSHANDLING

Ombyggnation av vindar till bostäder  
Humbleboet 17  
Falugatan, Rödersbergsgatan, Hedemoratäppan

Ateljé Nord

A	Ateljé Nord
K	
V	
E	
B	

UPPDRAG NR	RITAD AV JO	HANDLÄGGARE JO
DATUM 2021-06-30	ANSVARIG JO	

Vind C

SKALA 1:50	A3+50% A-40-1-301	BET
---------------	----------------------	-----