


METER

0 1 5 10

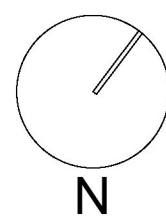

Sektion enligt K

FÖRKLARINGAR

Alla mått i mm om ej annat anges.

- BEF BYGGNADSEDELAR
- NYA BYGGNADSEDELAR
- NY DÖRR
- BEFINTLIG DÖRR
- Förberett för tvättpelare
- Tvättpelare
- Kombimaskin
- Garderob
- Städsåp





FÖRESKRIFTER


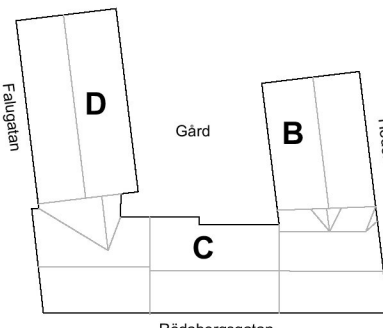

BET ANT ÅNDRING ÅPISER DATUM SIGN

RELATIONSHANDLING

Ombyggnation av vindar till boståder
Humbleboet 17

Ateljé Nord

A	Ateljé Nord
K	
V	
E	
B	

UPPDRAG NR	RITAD AV JO	HANDLÅGGARE JO
DATUM 2021-06-30	ANSVARIG JO	

Loft C

SKALA 1:50	A3+50% NUMMER A-40-1-302	BET
---------------	--------------------------------	-----