


HUS C
1:50 32st 45x220 KERTO-S l=7000mm
32st 45x220 KERTO-S l=4000mm

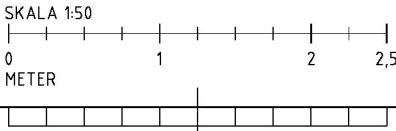

ALLM. FÖRESKRIFTER
SE RITNING K-00

HÄNVISNINGAR

FÖRKLARINGAR

BET	ANT	ÄNDRINGEN AVSER	DATUM	SIGN
RELATIONSHANDLING				
HUMLEBOET 17				
VINDSOMBYGGNAD				
ROZAN KAIVAN			Artillerigatan 51 63 rozan@kaivan.se ☎ 073-657 2114	
UPPRORAG NR 0737	RITAD AV RKA		HANDLÄGGARE RKA	
DATUM 210422	ANSVARIG Rozan Kaivan			
SEKTION - HUS C				
SPECNING KERTO-BALKAR				
SKALA 1:50 (A3)	NUMMER K-09			BET