


**HUS D**  
1:50 42st 45x220 KERTO-S l=8000mm  
42st 45x220 KERTO-S l=5000mm

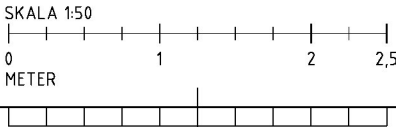

ALLM. FÖRESKRIFTER  
SE RITNING K-00

HÄNVISNINGAR

FÖRKLARINGAR

BET	ANT	ÄNDRINGEN AVSER	DATUM	SIGN
RELATIONSHANDLING				
HUMLEBOET 17 VINDSOMBYGGNAD				
<b>ROZAN KAIVAN</b>			Artillerigatan 51 rozan@kaivan.se ☎ 073-657 2114	
UPPRORAG NR 0737	RITAD AV RKA	HANDLÄGGARE RKA		
DATUM 210422	ANSVARIG Rozan Kaivan			
SEKTION - HUS D SPECNING KERTO-BALKAR				
SKALA 1:50 (A3)	NUMMER K-10			BET