


VINDSPLAN  
1:200 DEL B OCH D

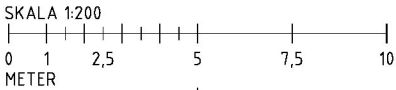

ALLM. FÖRESKRIFTER  
SE RITNING K-00

HÄNVISNINGAR

FÖRKLARINGAR

BET	ANT	ÄNDRINGEN AVSER	DATUM	SIGN
RELATIONSHANDLING				
HUMLEBOET 17				
VINDSOMBYGGNAD				
<div>ROZAN KAIVAN</div> <div><div>Artillerigatan 51</div><div>rozan@kaivan.se</div><div>☎ 073-657 2114</div></div>				
UPPRORAG NR 0737		RITAD AV RKA		HANDLÄGGARE RKA
DATUM 210422		ANSVARIG Rozan Kaivan		
PLAN				
SKALA 1:200 (A3)		NUMMER K-01		BET