


PLAN
1:200 VINDSPLAN DEL C & LOFTPLAN DEL D

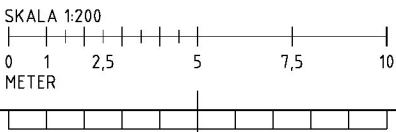

ALLM. FÖRESKRIFTER
SE RITNING K-00

HÄNVISNINGAR

FÖRKLARINGAR

BET	ANT	ÄNDRINGEN AVSER	DATUM	SIGN
RELATIONSHANDLING				
HUMLEBOET 17				
VINDSOMBYGGNAD				
<div>ROZAN KAIVAN</div> <div> Artillerigatan 51  rozan@kaivan.se  073-657 2114</div>				
UPPRORAG NR 0737	RITAD AV RKA	HANDLÄGGARE RKA		
DATUM 210422	ANSVARIG Rozan Kaivan			
PLAN				
SKALA 1:200 (A3)	NUMMER K-02			BET